


BOTTEN (AN)

- 4-5 KUNDVÄNTRUM
/ ANSE. TILL ENTRÉN
(VÄNTAD 1ST STÖRRE ÖRE)
- VÄNTRUM MED
KÄFFEMASKIN
- TEL. RUM
- KÖLF. RUM (15-20 PERS)
- RUM FÖR SKAFF

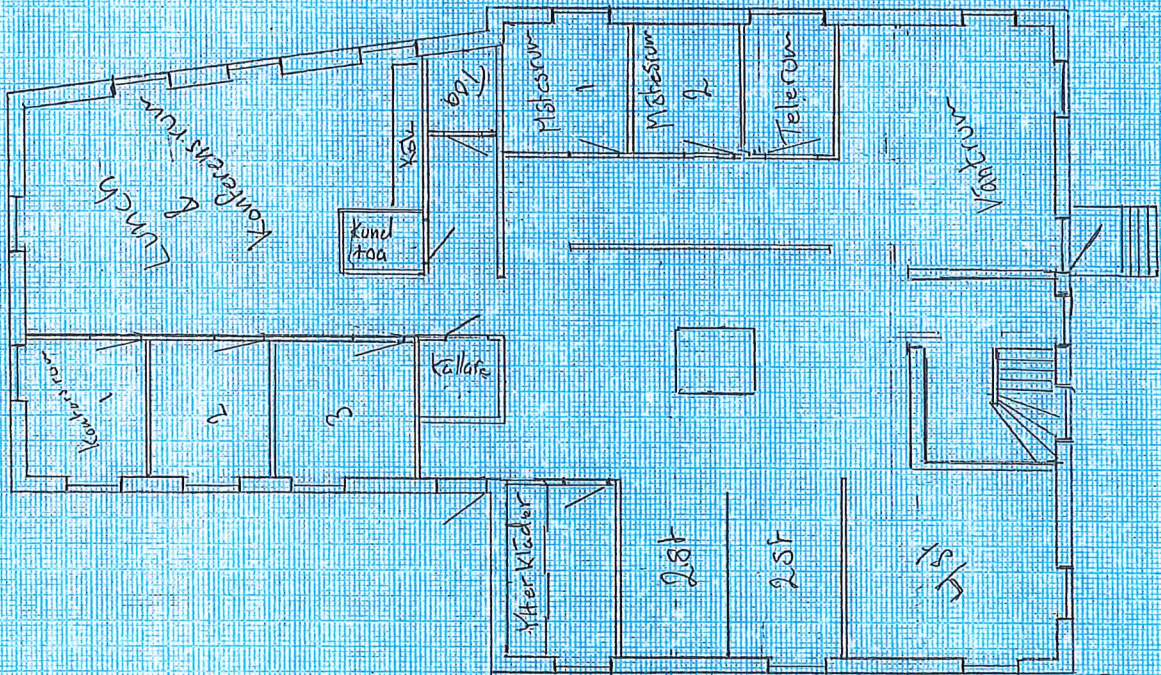

Per Lagerhjelmsgatan
Vån 1
Skala 1:100

Per Lagerhjelmsgatan

Vån 2 skala 1:100

BUREÅN


• 3-4 KONTORSRUM

• TEL. RUM

• "LANDSKAP 4 PERS



NYS. MELLANVÄGGAR

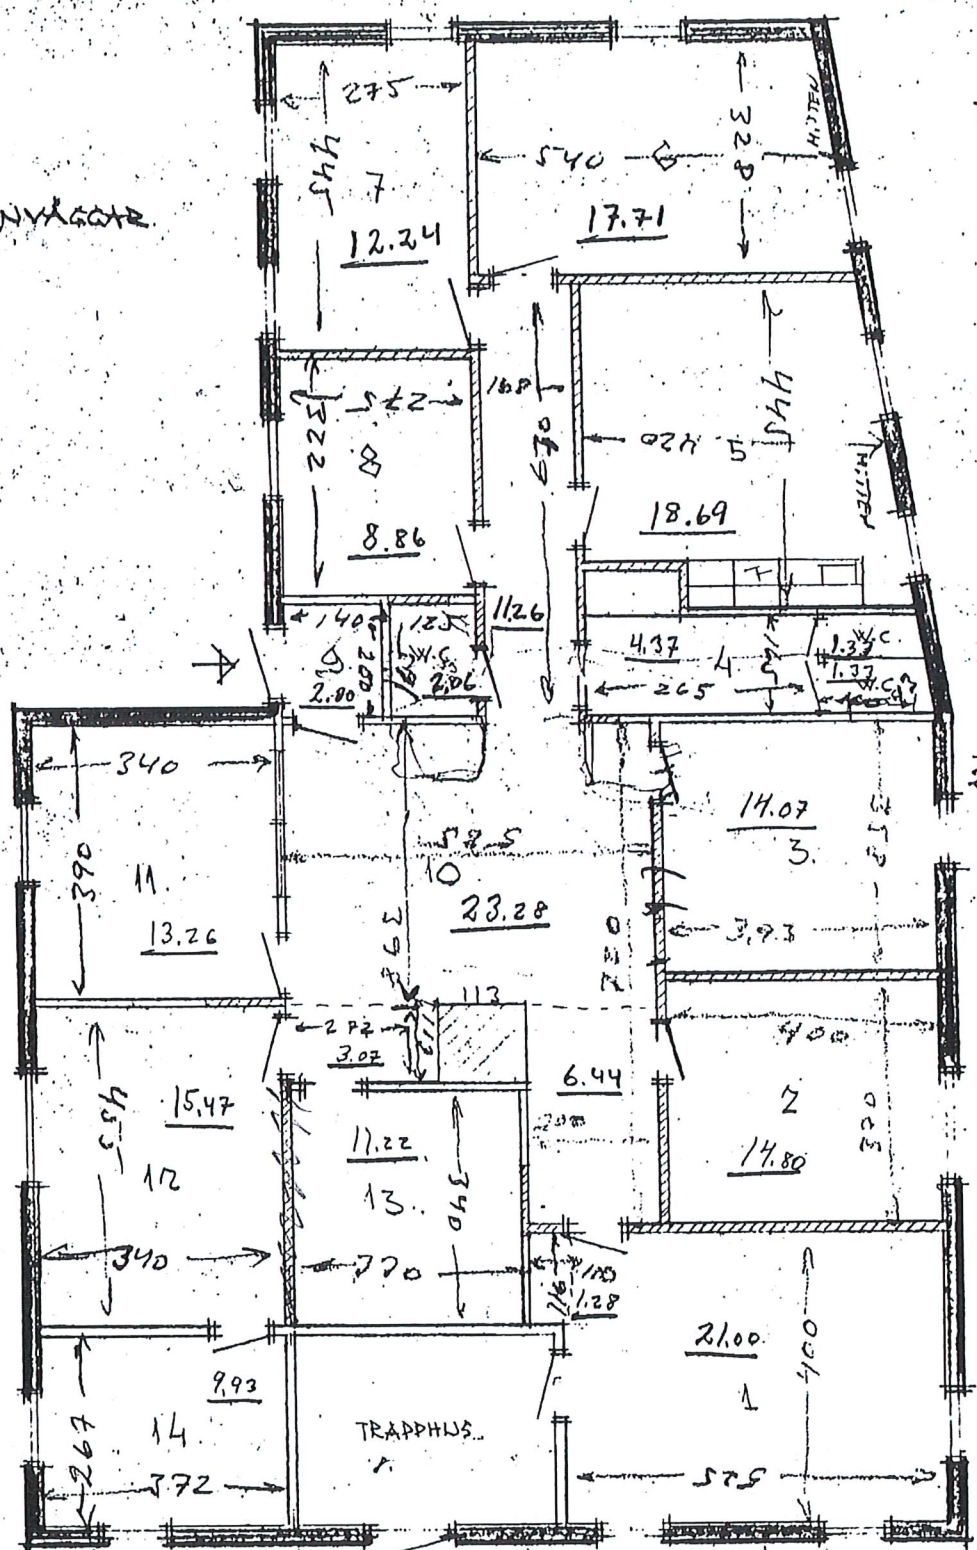

YTA
21.00
14.80
14.07
4.37
18.69
17.71
12.24
8.86
2.80
23.28
13.26
15.47
11.22
9.93
11.26
2.06
3.07
6.44
1.28
1.33
1.33
214.46 m²

- 1 ch-rum 21 m²
- 8 arb.rum 10-12 m²
- 1 reception 35 m²
- 1 lunchrum 18 m²
- 1 trapphus 8 m²
- C-a 214 m²

BJELKES AB KARLSKOGA VÄRMLANDSVÄGEN 76 - TEL. 0586/362 00		REV. DAT REVIDERINGEN AVSER OMBYGGNAD TILL KONTOR	
RITAD AV I. HIAS	SKALA 1:100	DATUM 21.12.78	RITNINGNUMMER PLANRITNING

Sida referens

Datum


Handläggare

Räkenskapsår

Klient

Arende

Överväning

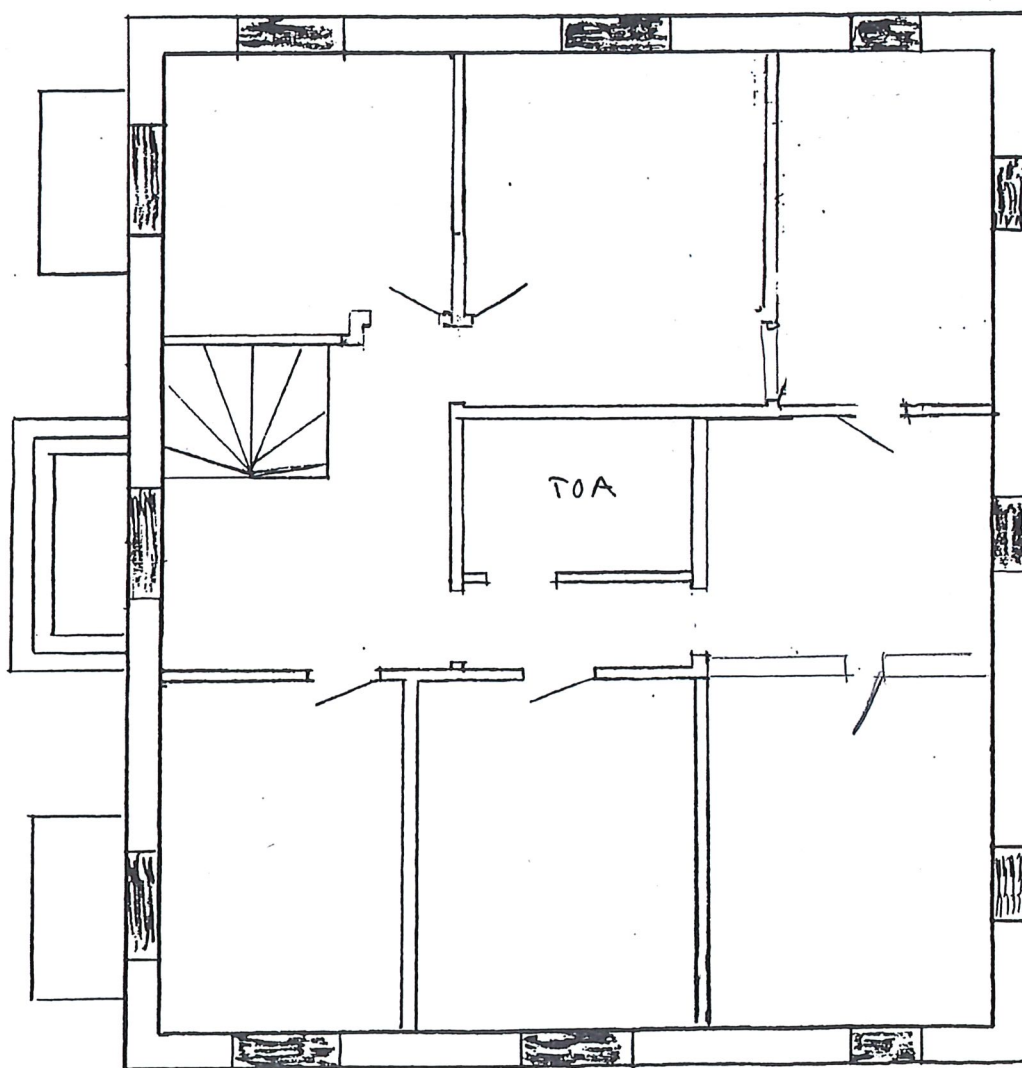


TOA

11.89

11.885

13.82


Lägenhet

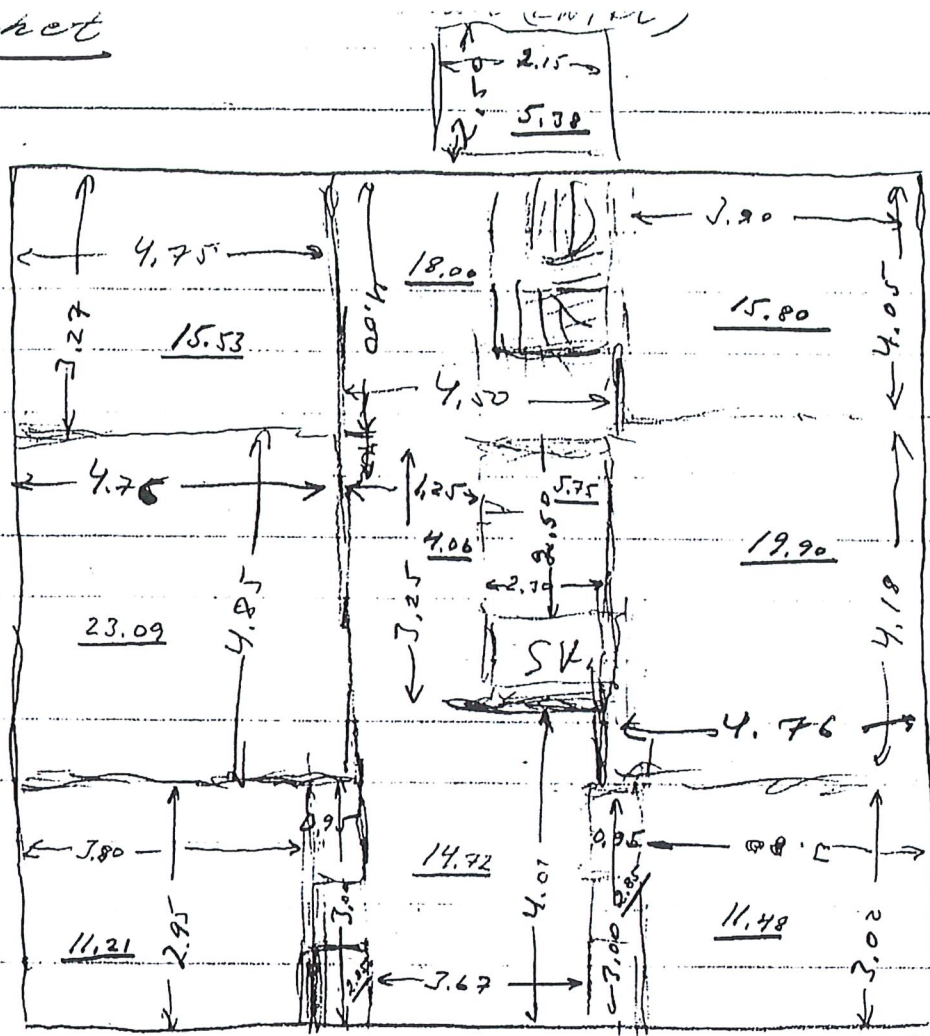

Kontor	11.21
Kök	14.72
Sovrum	11.48
L. rum	23.09
Korridor	4.06
Toa	5.75
Vardagsrum	19.90
N. rum	15.53
Ö. Hall	18.00
Matrat	15.80
	<u>139.54</u>
N. Hall	5.38
	<u>144.92</u>
Gärderöber (kall)	5.70
	<u>150.62</u>

6 rum
1 kök
1 hall & korridor
Cla 140 m²

Kälarvåning efter ombyggnation

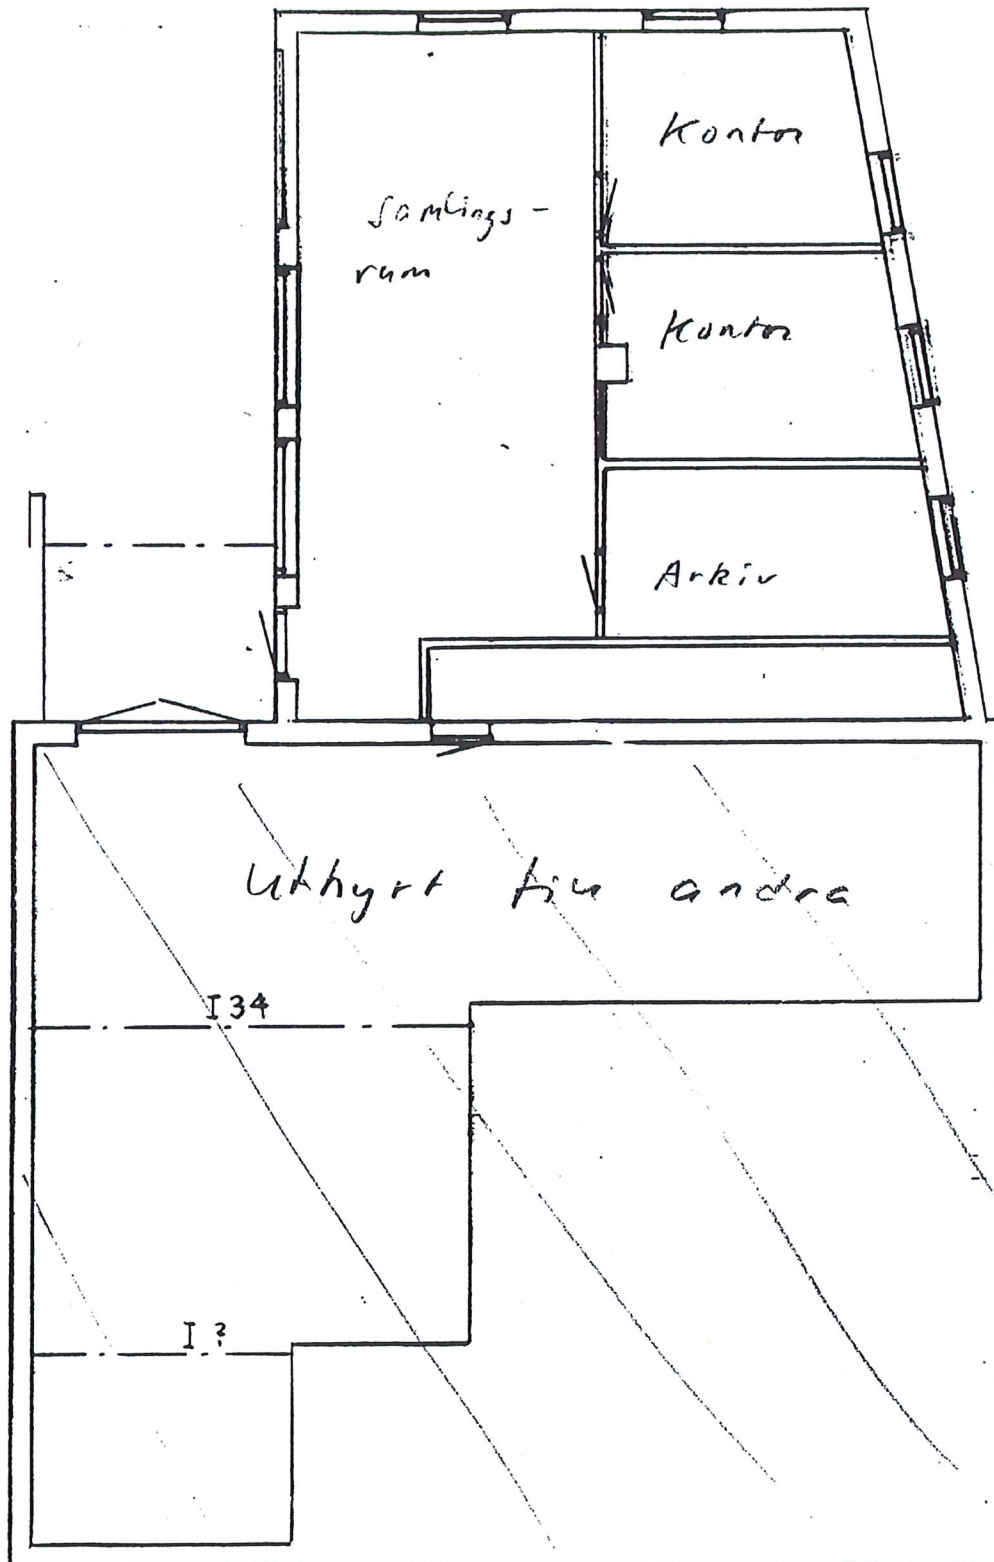

KV

Ritad konstruerad av	Handläggs av	SKALA		
Granskad godkänd av	Datum	Arbetsnummer	Ritningsnummer	Reg



Utfärdare

Avdelning

Telefon


Datum

Nobel Dataservice

Mottagare

Nobel Industrier

Källaren under MS byggnaden!

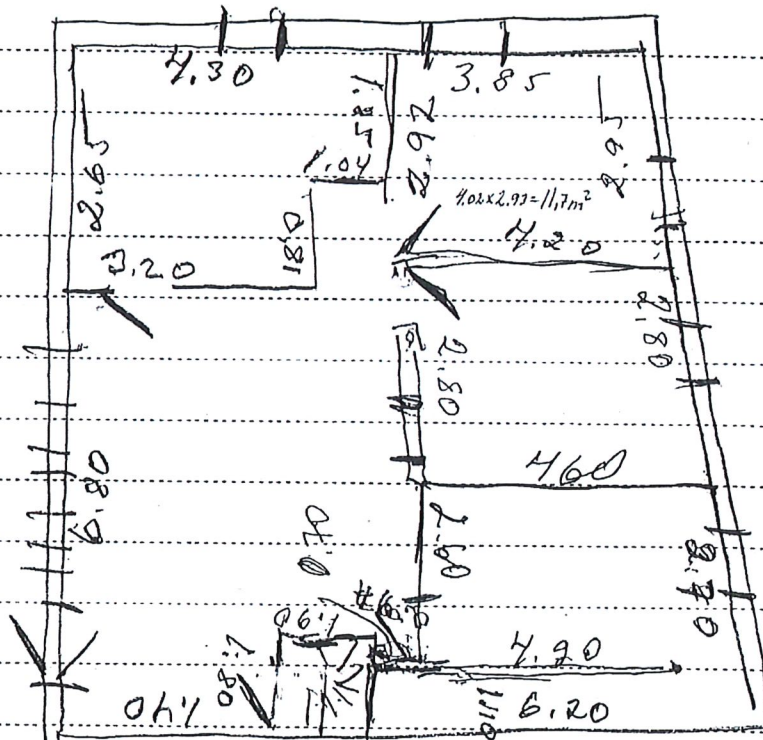

Kontor


3 st Kontorsrum	Ci 12 m ² x 3	$\frac{2}{36}$
1 st Konferensrum	28 m ²	28
1 st Arkiv	18 m ²	18
		82 + m ²









Källare (se bilaga) Garage 82 m²
- 2 bilar
- 25 m² serviceyta.

Trättstuga	21 m ²
Pannrum	14 m ²
Förråd med m.m.	27 m ²
Toalett +	3 m ²

3.4	3.4	3.58	3.5
0.1	0.1	0.1	0.1
5.85	3.3	3.2	4.6
0.1	0.1	0.1	0.1
3.93	2.0	4.0	2.7
<u>13.38</u>	<u>4.0</u>	<u>11.0</u>	<u>10.4</u>
13.87	12.0		

Mark plan efter ombyggnation

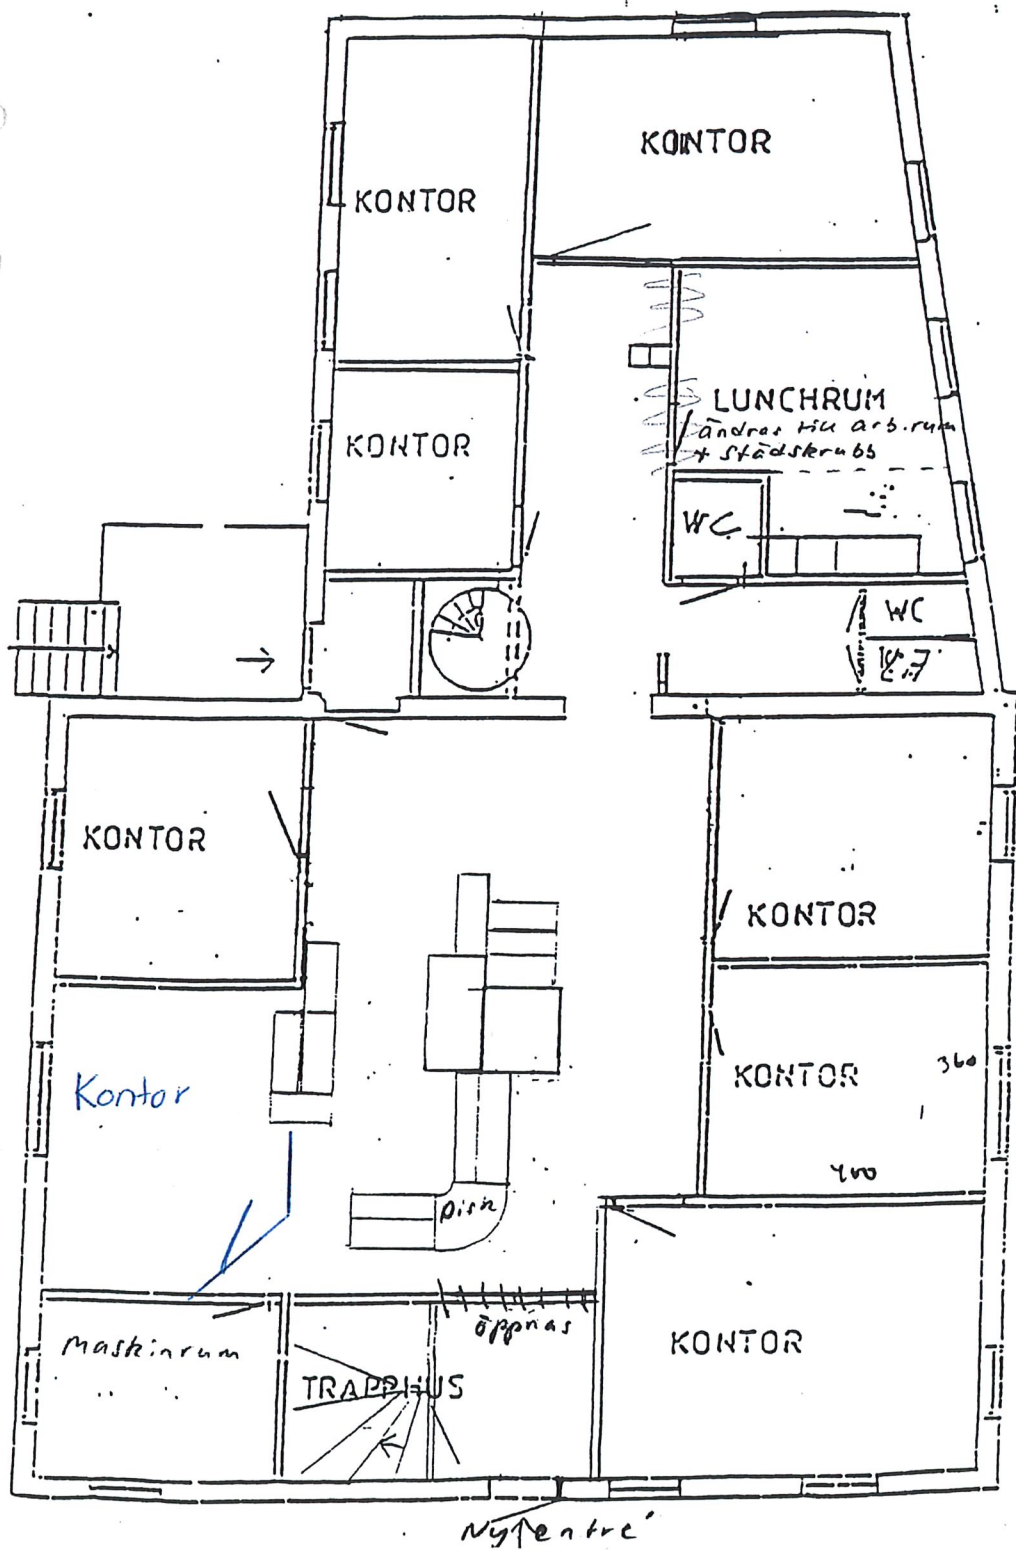

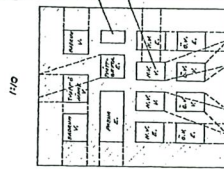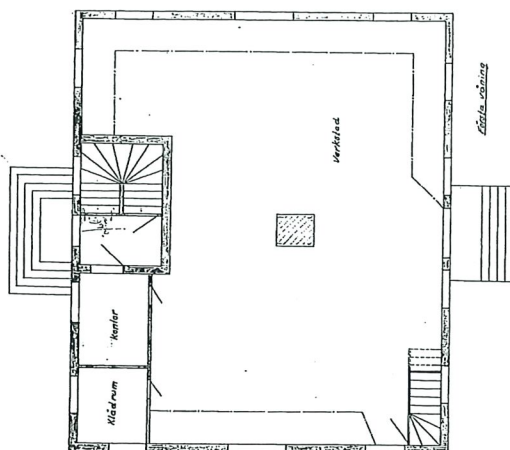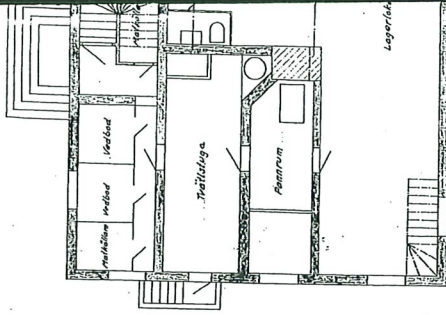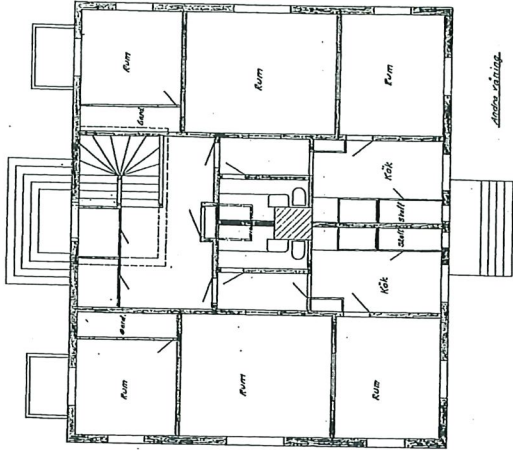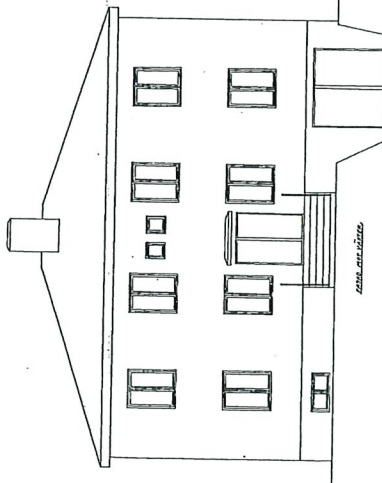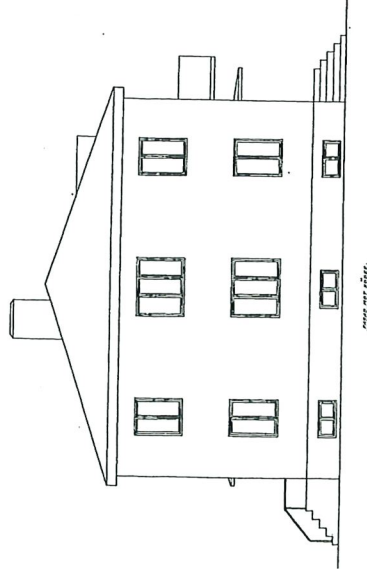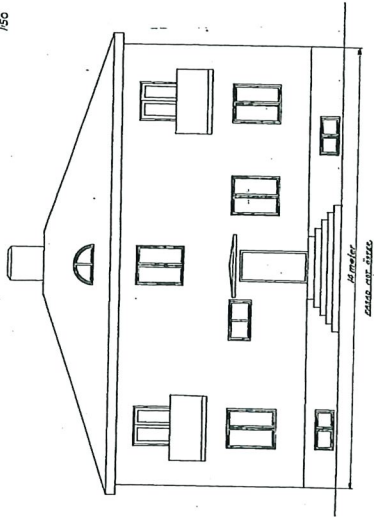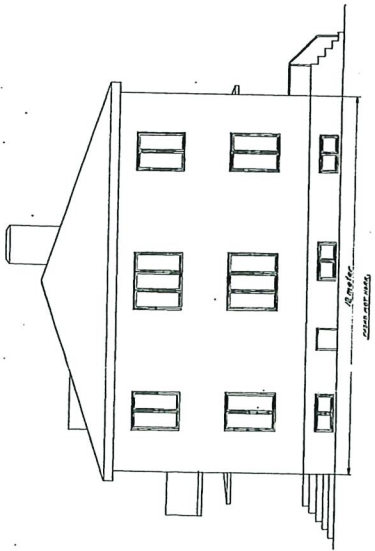









































2.38.


FÖRSLAG TILL TILLBYGGNAD AV FASTIGHET PÅ TOMT NR 3. KIART. SNÄPPAN I KARLSKOGA.

SKALA 1:100

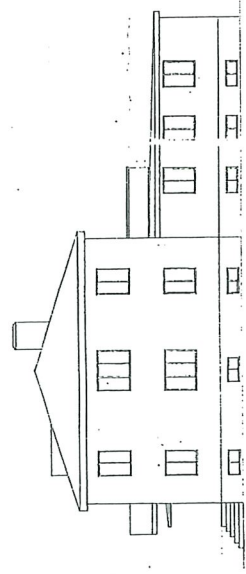

Fasad Nord-Norr

17.000 10A 14.000

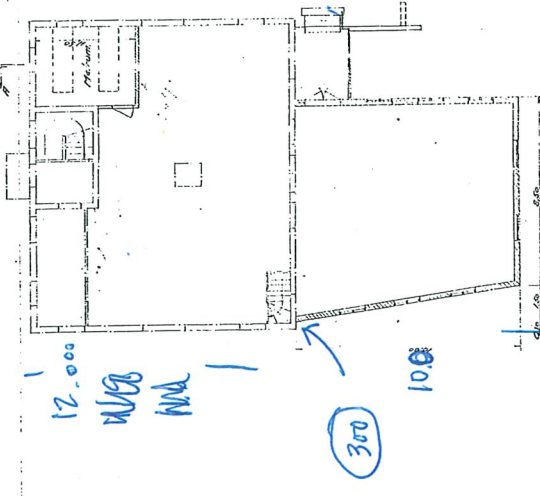

12.000


10A

10A


300

100


1.500 8.500

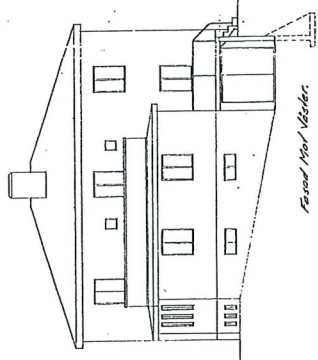


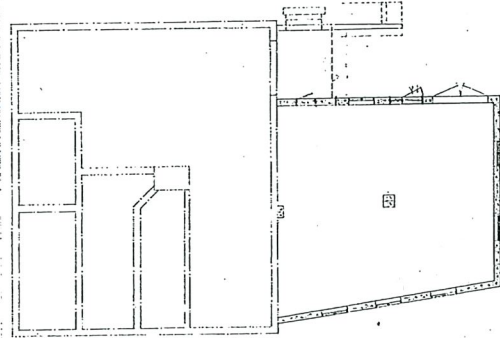


Källargården

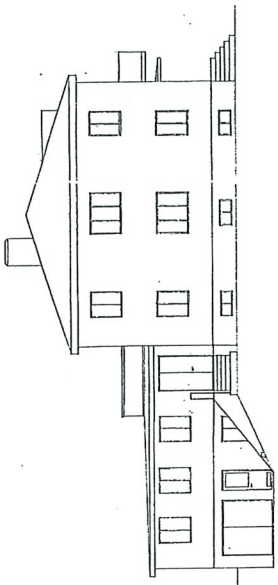

Fasad Syd-Söder

13.870 11.865
13.320 11.305
550/2 550/2

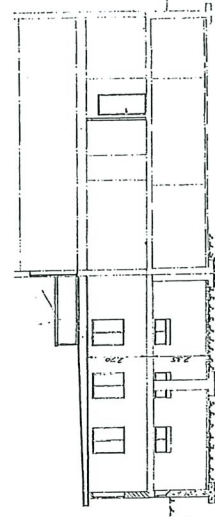

Södra R-B

Östl. utställning
Källan utställning


STORFORS 1 Juli 1944.
Carmel Johansson

17271

12


202


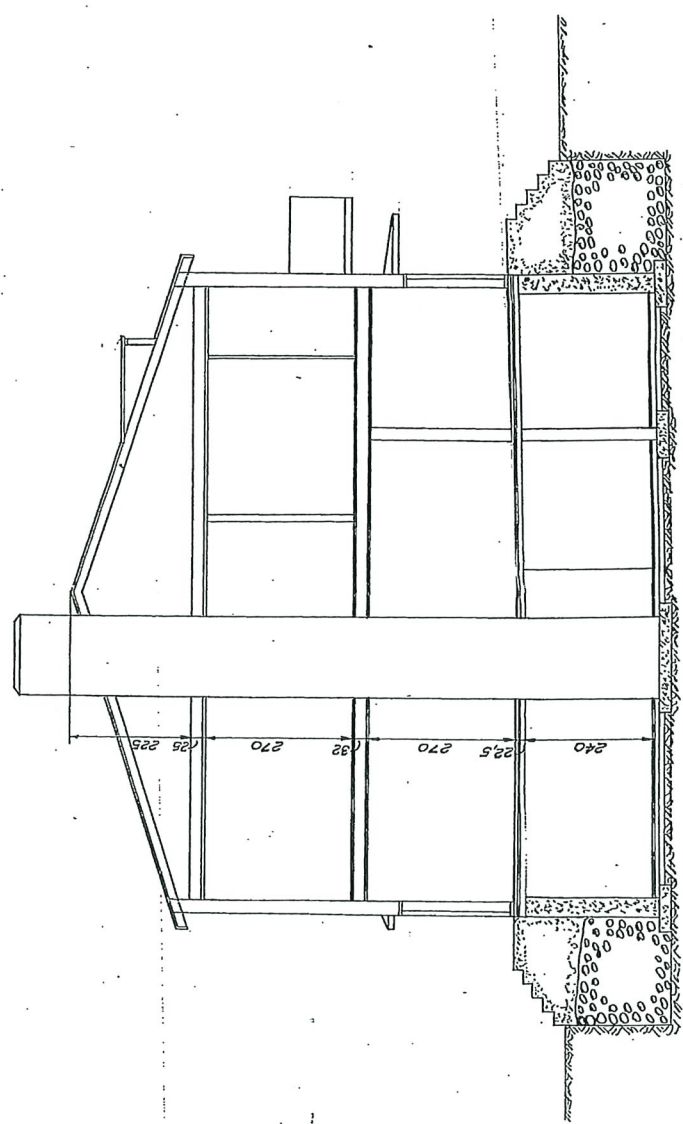

21

202

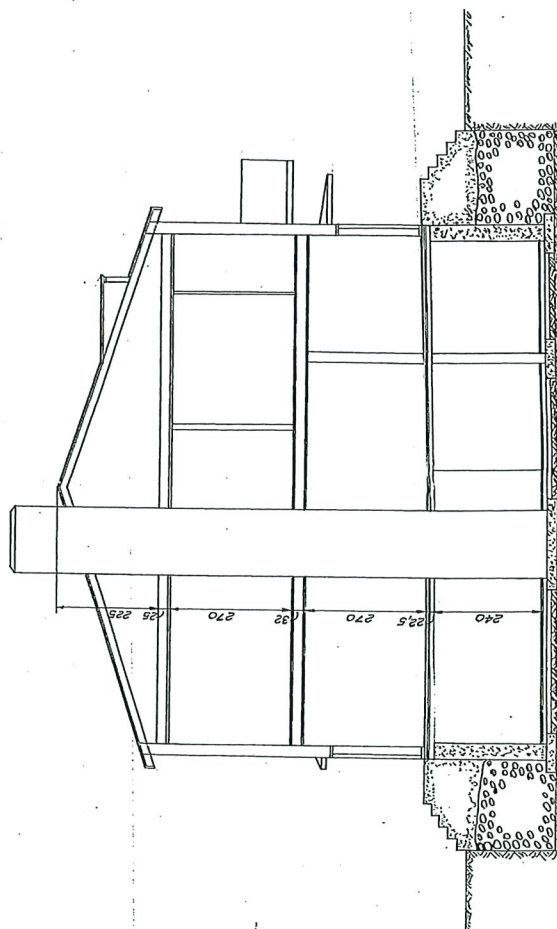

tvärsektion.

17267

RULE 33

21


- 6

7

- ၈

10

12

13

15


16

31

19


02


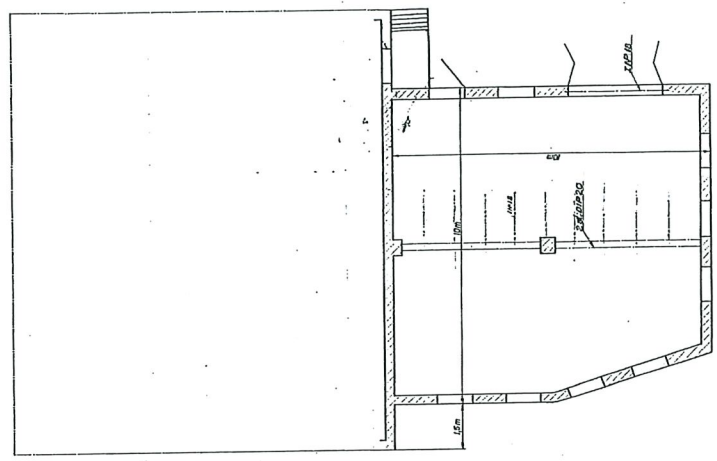


17266

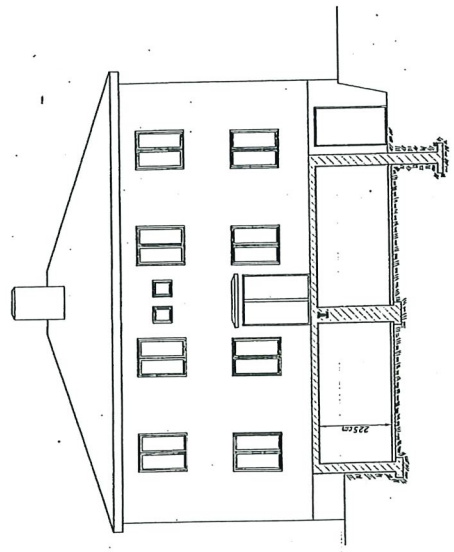

297X

ROLLE 33

7 6
























































17265

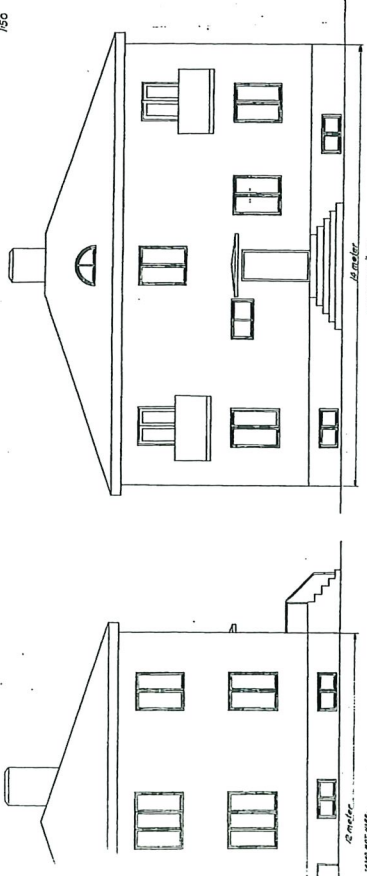


1/50

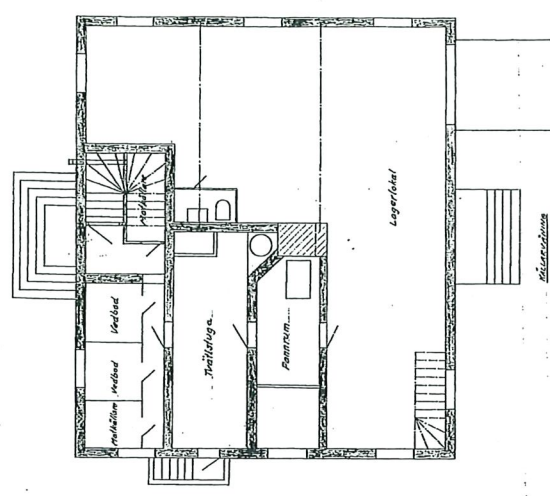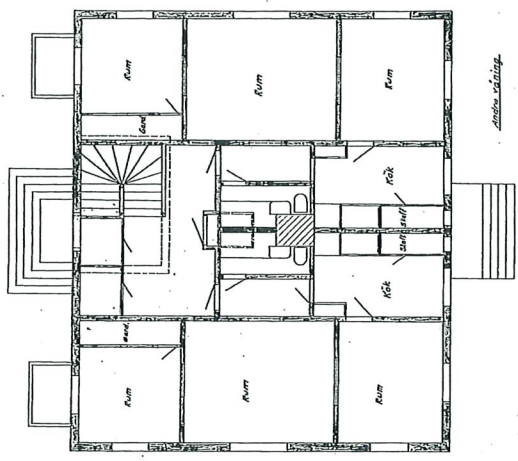

1/60

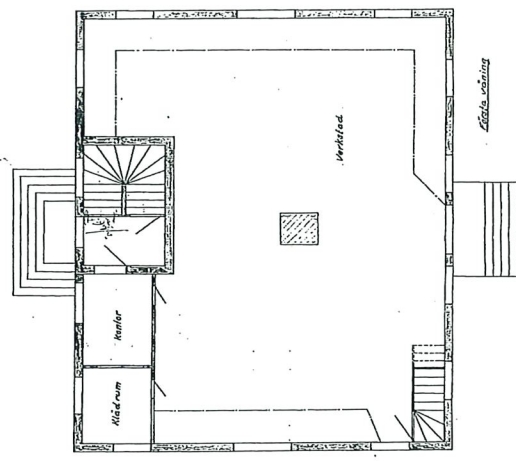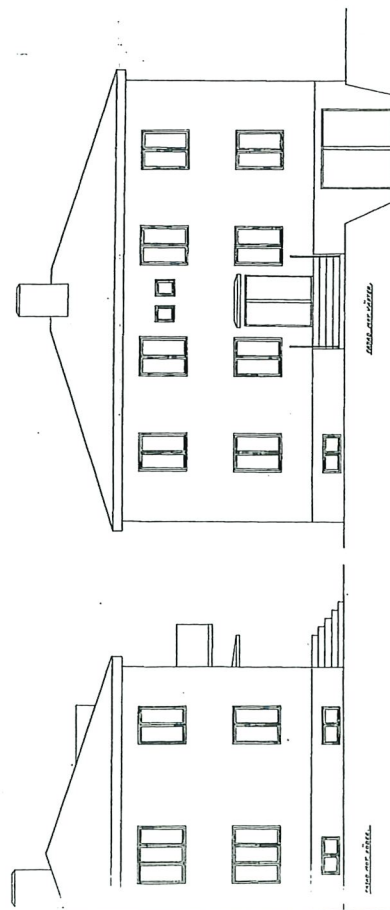

1/50

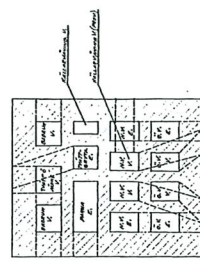



17265

17265
2/2

29 28 27 26 25 24 23 22 21 20 19 18 17 16 15 14 13 12 11 10 9 8 7 6 5 4 3 2 1
A1 A2 A3 A4 A5 A6 A7 A8 A9 A10 A11 A12 A13 A14 A15 A16 A17 A18 A19 A20 A21 A22 A23 A24 A25 A26 A27 A28 A29 A30


297X

BULLE 33

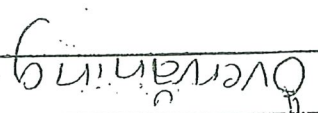

Klient


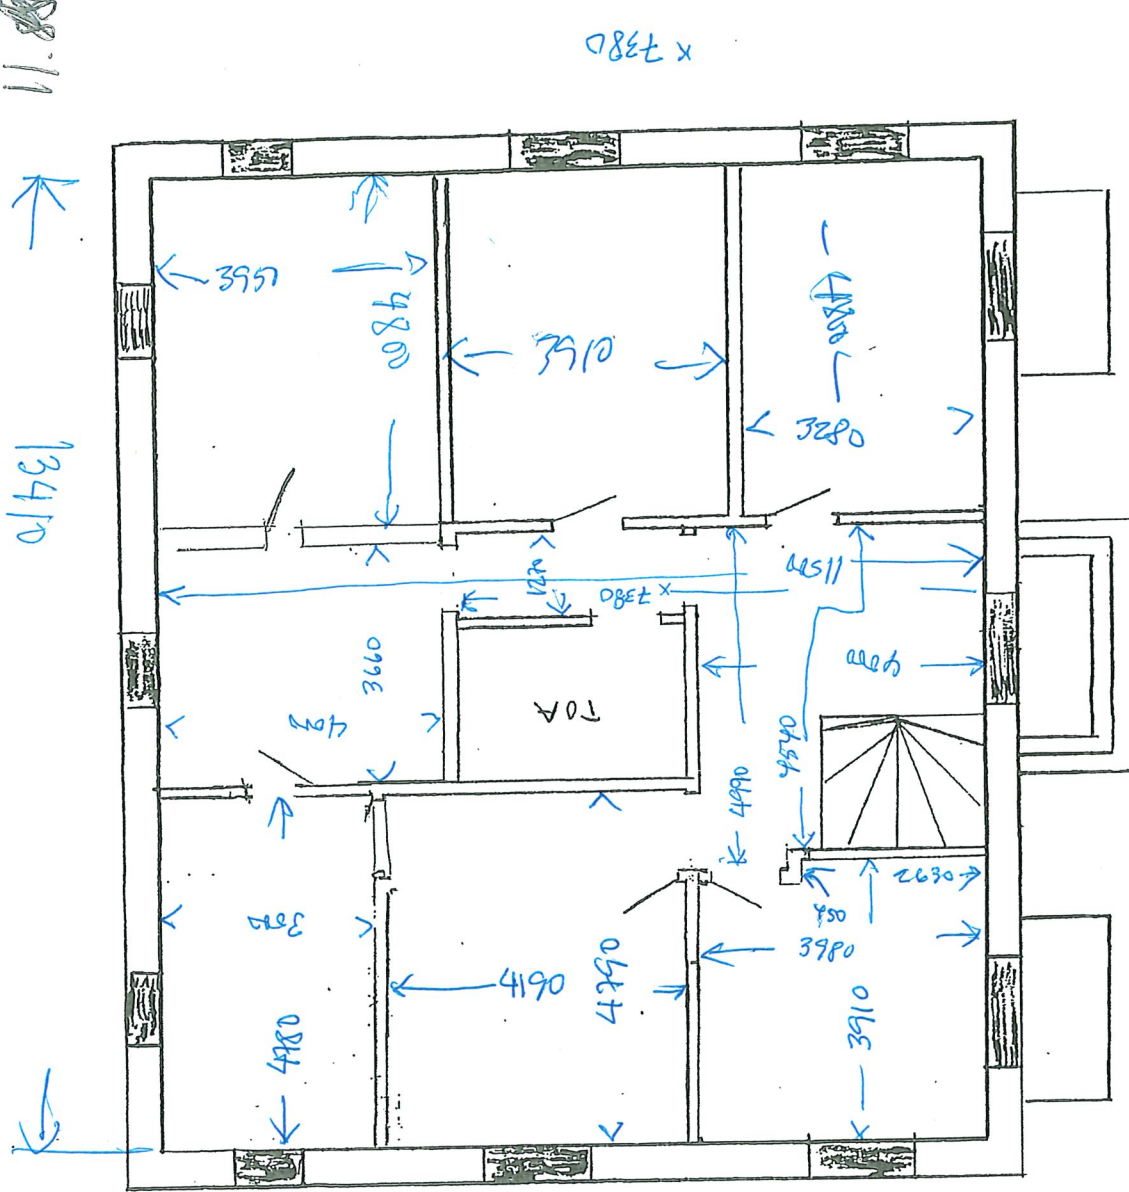

x 7380



1895

11. 28. 11

1811

9800 INS. INS.
10000

NYA MELLANVÄGGAR

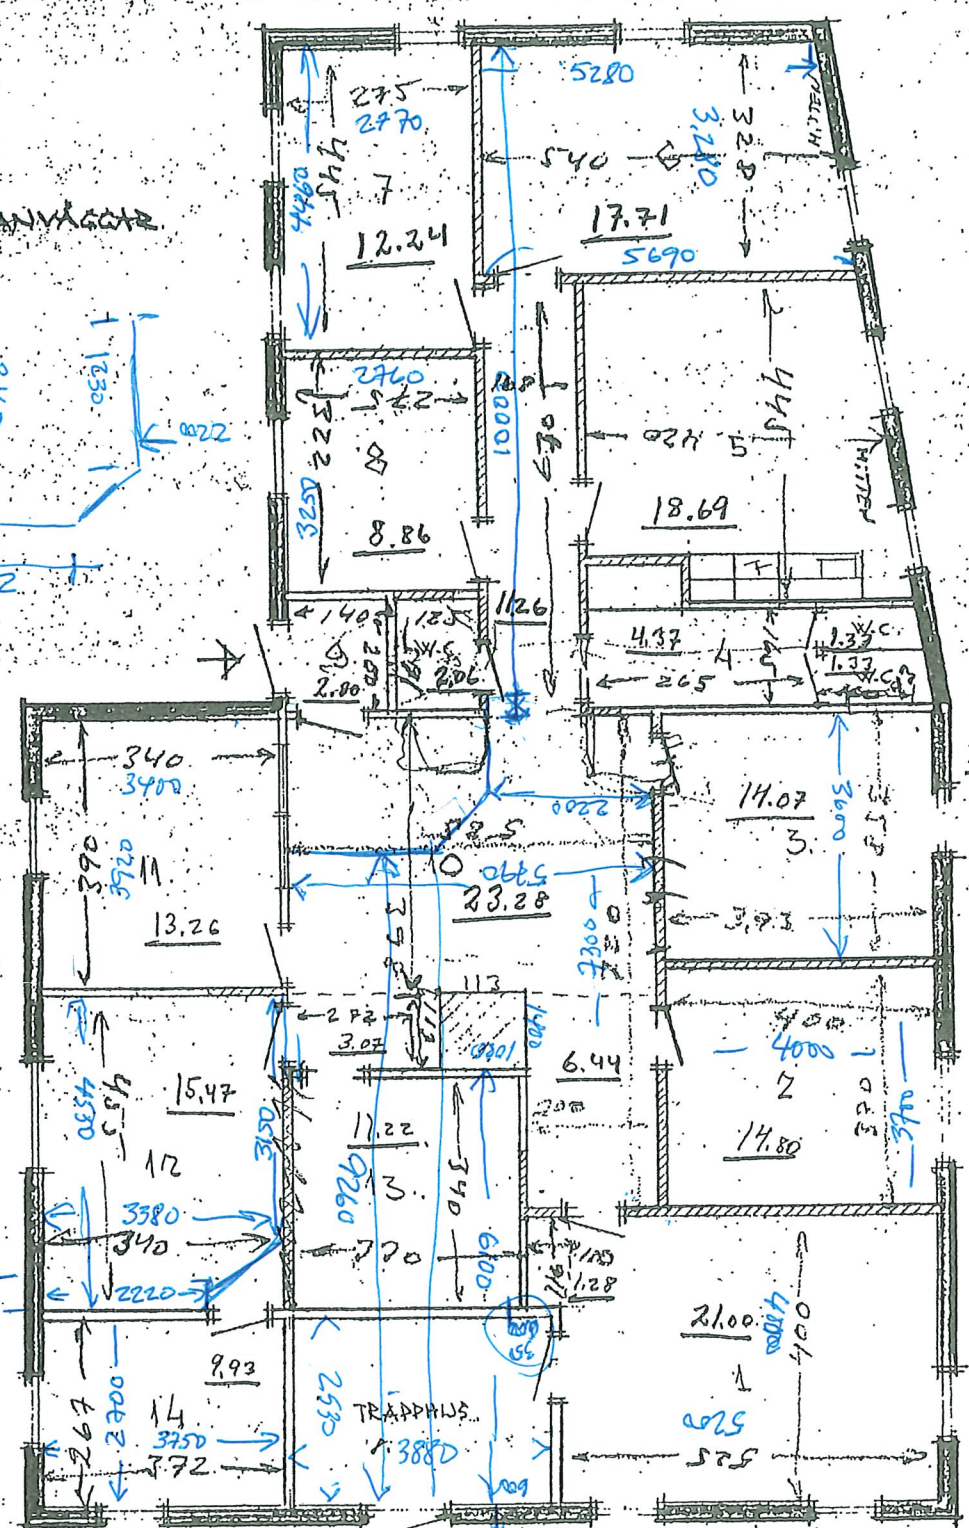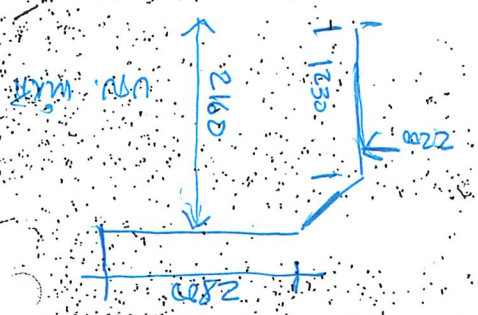

YTA

21.00
14.80
14.02
4.32
18.69
17.71
12.24
8.86
2.80
23.28
13.26
15.47
11.22
9.93
11.26
2.06
3.07
6.44
1.28
1.33
1.33
214.46 m²

06717-0801
MUSKEL

- 1 ch-rum 21 m²
 - 8 arb.rum 10-12 m²
 - 1 reception 35 m²
 - 1 lunchrum 18 m²
 - 1 trapphus 8 m²
- C:a 214 m²

BJELKES AB KARLSKOGA VÄRMLANDSVÄGEN 78 - TEL. 0636/332 00		OMBYGGNAD TILL KONTOR	
RITAD AV L. LILJAS	SKALA 1:100	DATUM 21.12.78	RITNINGNUMMER PLANRITNING











Unika trähus
allbyggarn.se | unikatrahus.se

REV NR

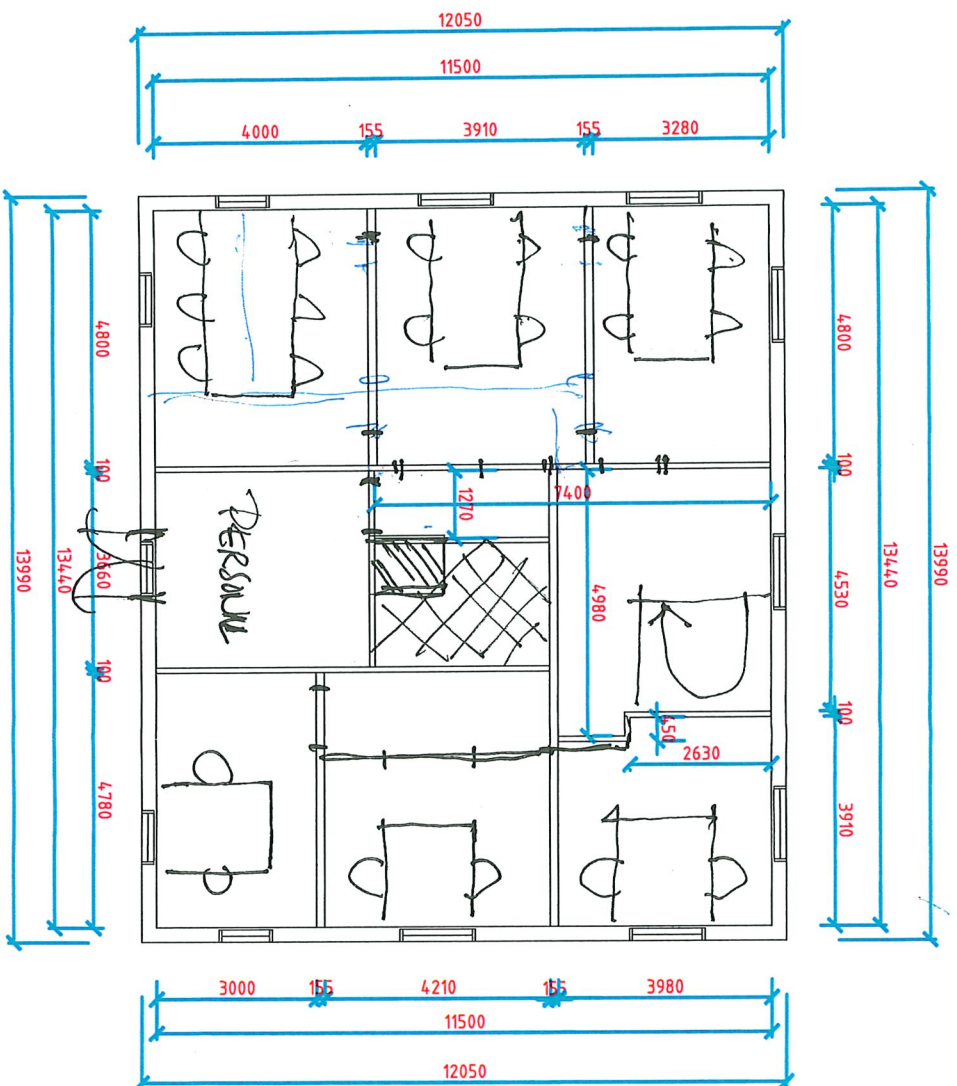

TILLVERKNINGSRITNING

Unika trähus
allbyggarn.se | unikaträhus.se

SNÄPPAN 3

PLAN 2

SKALA: 1:100 | A3

DATUM	CADRITNING
2025-02-03	CLAES
PROJEKTNUMMER	RITNINGNUMMER
11065	11065:301
GRANSKAD AV	REV NR