


Ritning
Plan 1

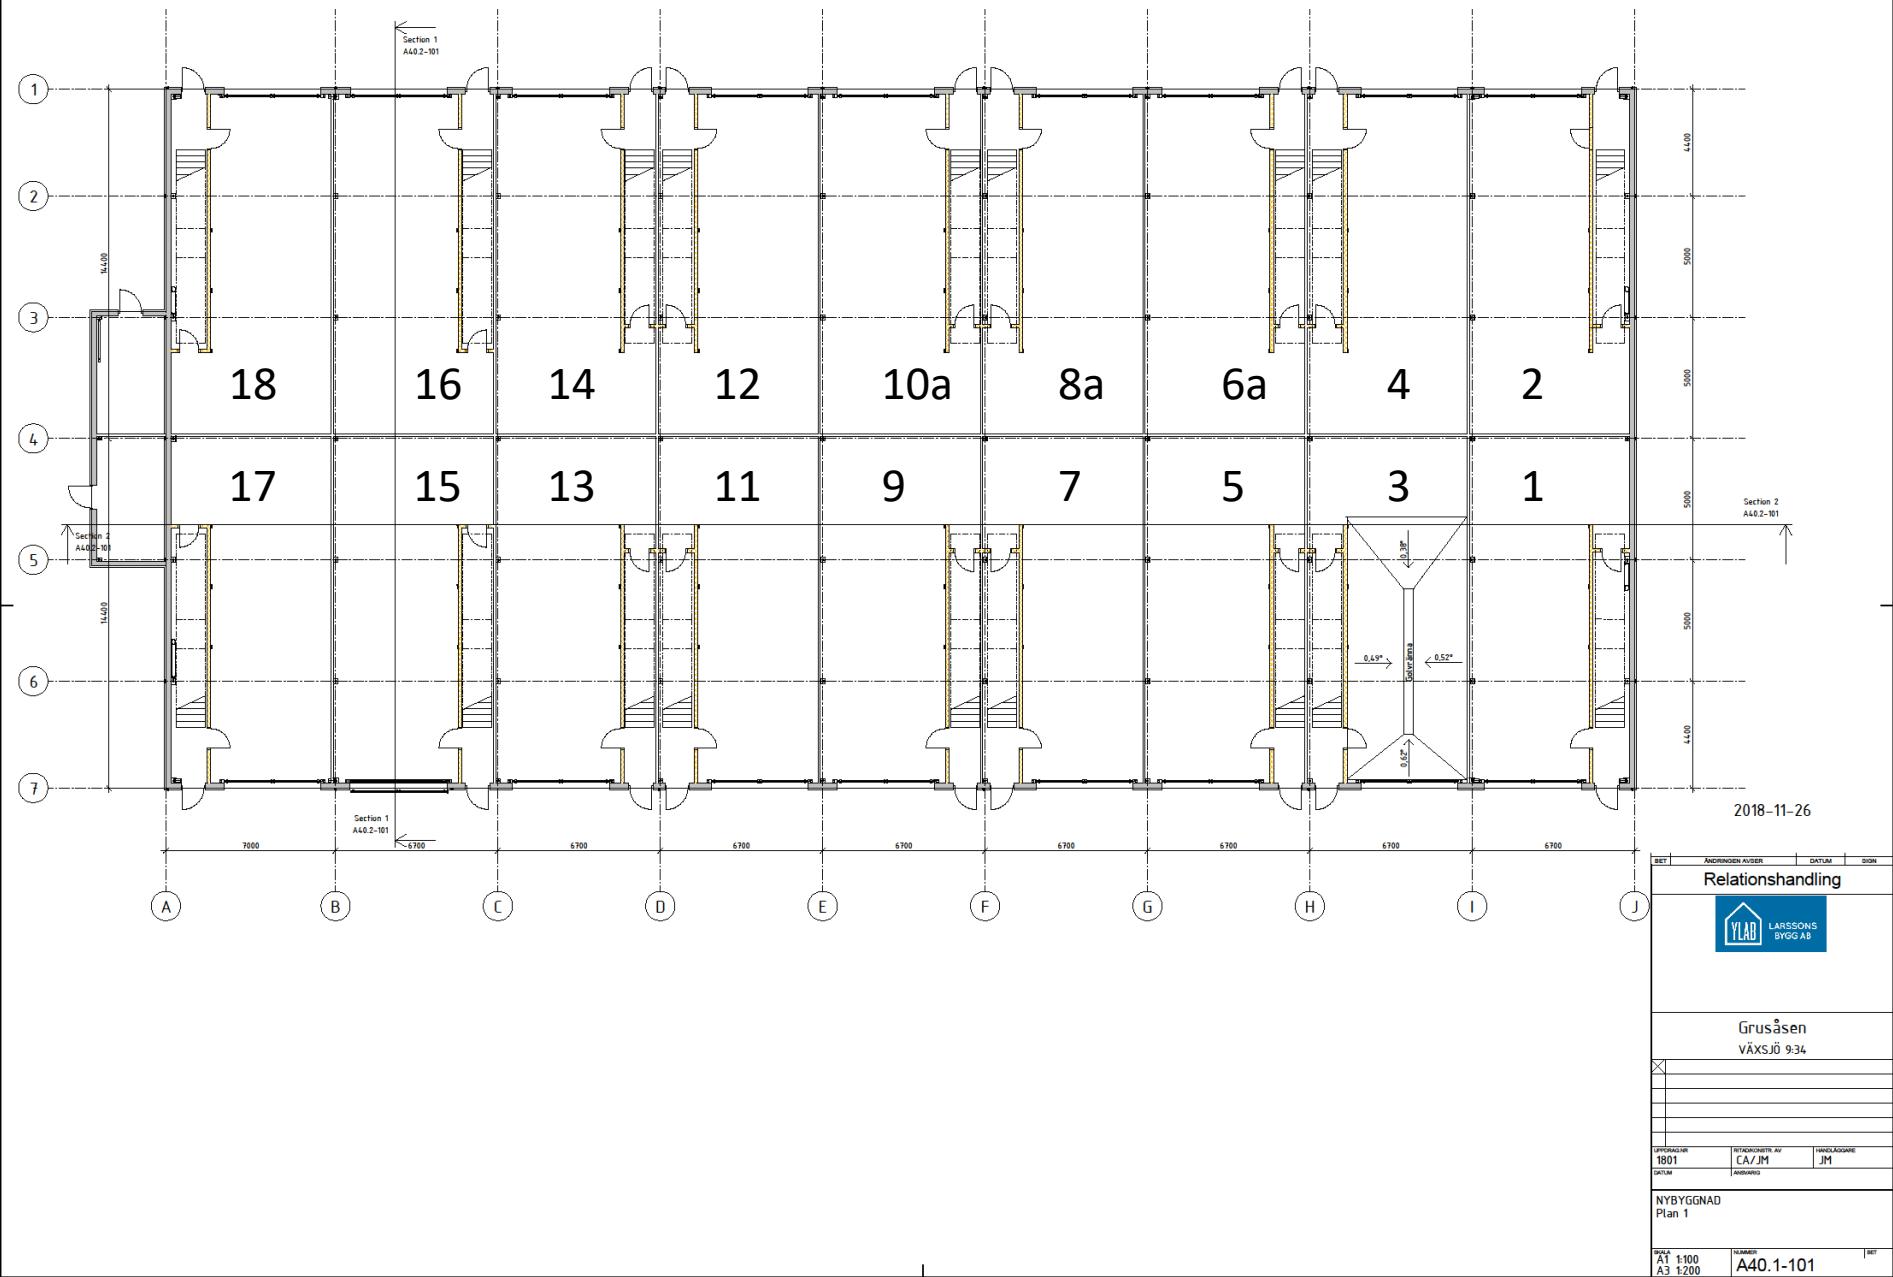

Ritning
Plan 2

