
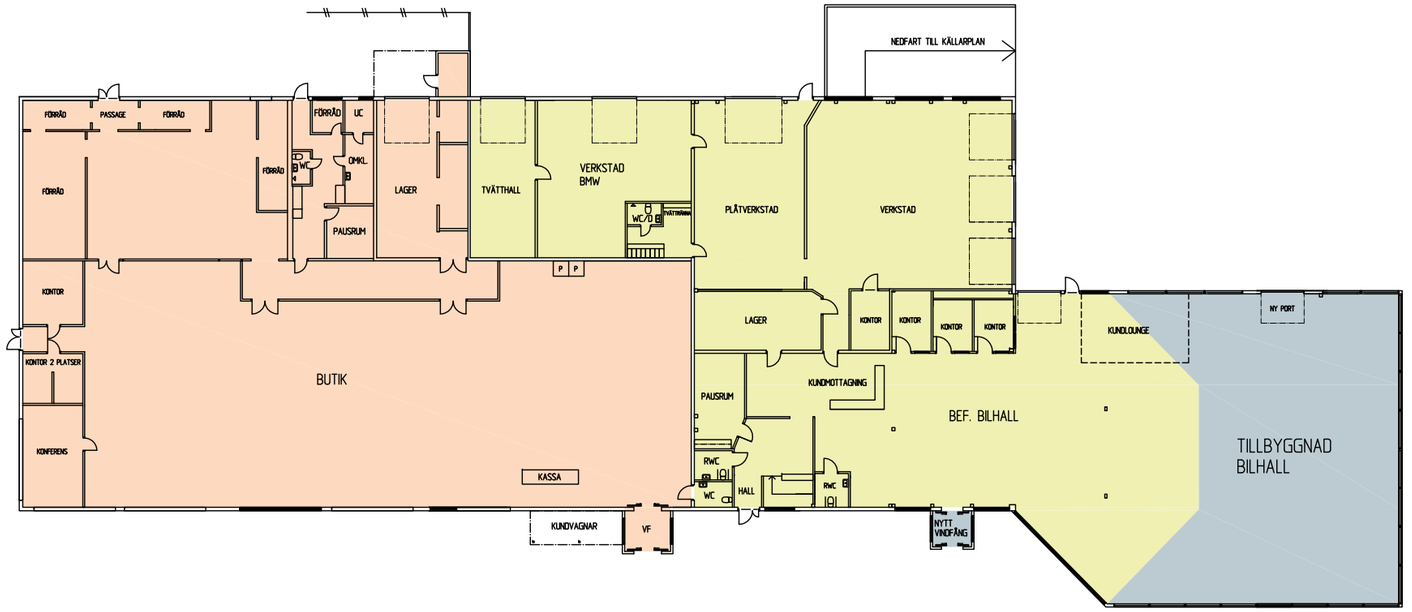


YTA RÖDA KORSET 1019m2

YTA BURLIN MOTOR BOTTENPLAN 890m2

YTA BURLIN MOTOR KÄLLARPLAN 334m2

YTA TILLBYGGNADER 306m2

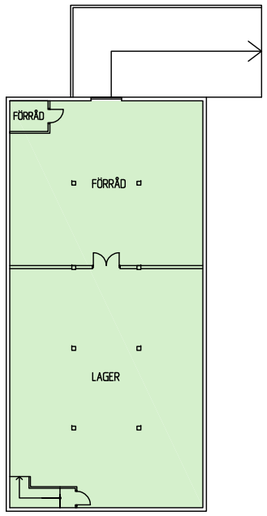

KÄLLARPLAN

METER
0 2 4 6 8 10 20

-		-	-	-
BET	ANT	ÄNDRINGEN AVSER	SIGN	DATUM

RELATIONSRITNING

STADSÖN 8:41, PITEÅ

UPPDRAG NR	RITAD AV	HANDLÄGGARE
DATUM	ANSVARIG	

Byggnadsbyrån Roland Isaksson AB
Hjalmar Lundbohmsvägen 44
981 31 Kiruna
Telefon: 0980 – 635 00/635 01
Telefax: 0980 – 609 07

ARBETSNUMMER	RITAD/KONSTR. AV	HANDLÄGGARE
11-568	JK	R ISAKSSON
DATUM	ANSVARIG	
2012-04-11	ROLAND ISAKSSON	

RELATIONSRITNING
BOTTENPLAN OCH KÄLLARPLAN

YTOR

SKALA	NUMMER	BET
1:200/A1	R:002	