


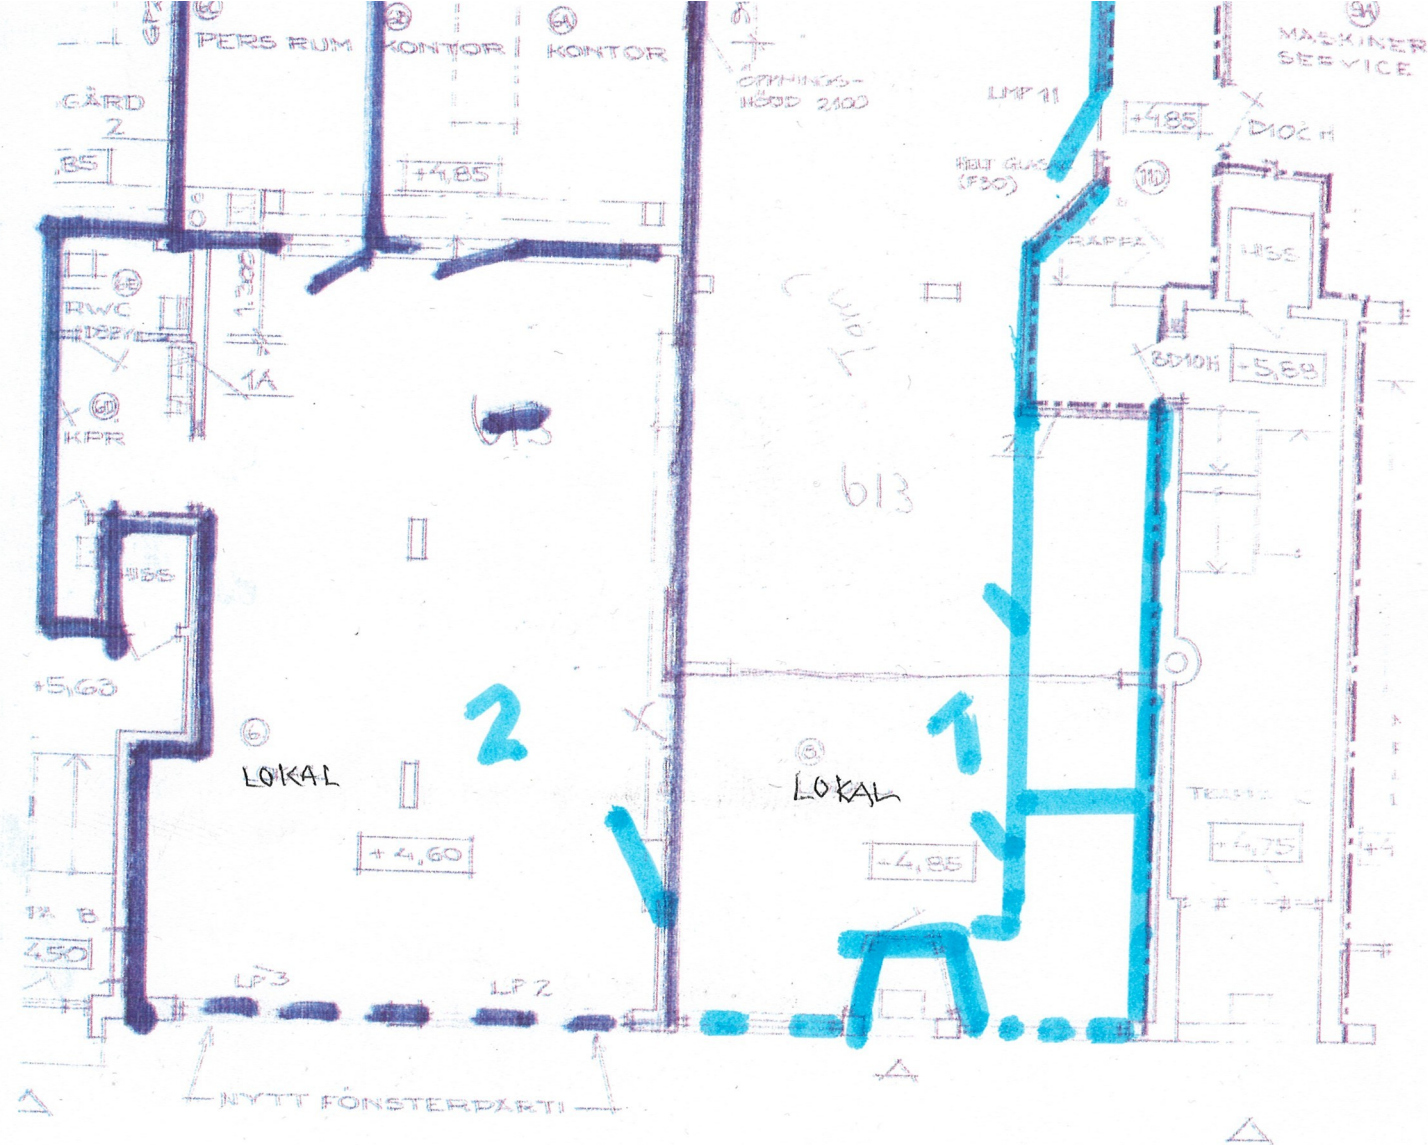

ANVISNINGAR

MÅTT FÖR GLASPARTIER KONTROLLERAS
PÅ PLATS FÖRE TILLVERKNING.

EVENTUELL KOLLISIONSTEST MED
ÖK DÖRRAR OCH VVS-INSTALLA-
TIONER I TAK KOLLAS AV
ENTREPRENÖR FÖRE TILLVERKNING

h.c.
ch
1/16