


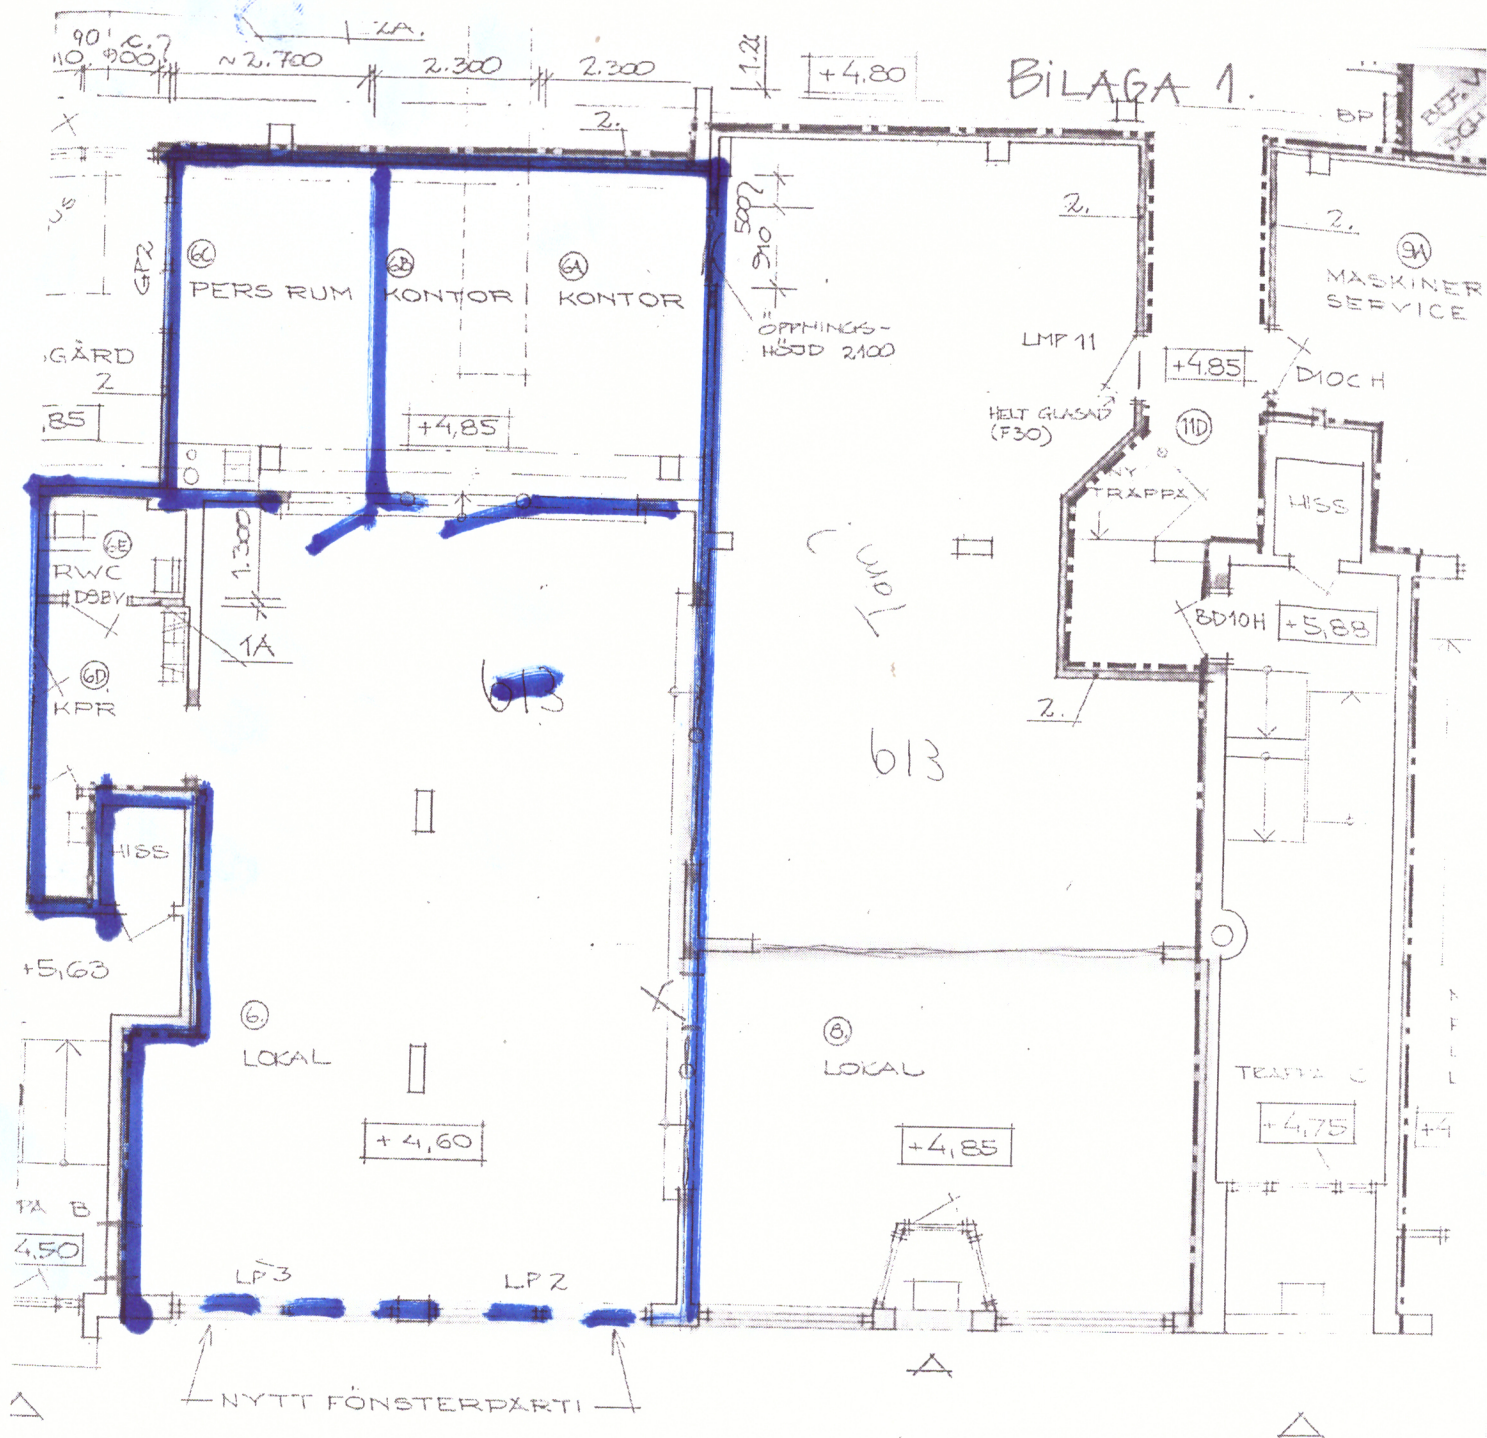

ANVISNINGAR

MÅTT FÖR GLASPARTIER KONTROLLERAS PÅ PLATS FÖRE TILLVERKNING.

EVENTUELL KOLLISIONSRISK MED ÖK DÖRRAR OCH VVS-INSTALLATIONER I TAK. KOLLAS AV ENTREPRENÖR FÖRE TILLVERKNING AV DÖRRAR, PARTIER ETC.

BETECKNINGAR

11 - 1B VÄGGTYP 1B

AC
ch
4/6