
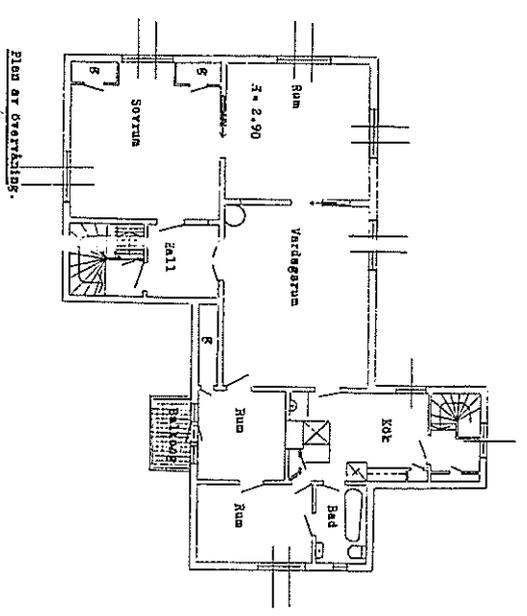


Uppmåtningsritning till byggnad & anslutning nr. 159 i Tr. Kaplanen i Skufjo.
 Skala 1:100

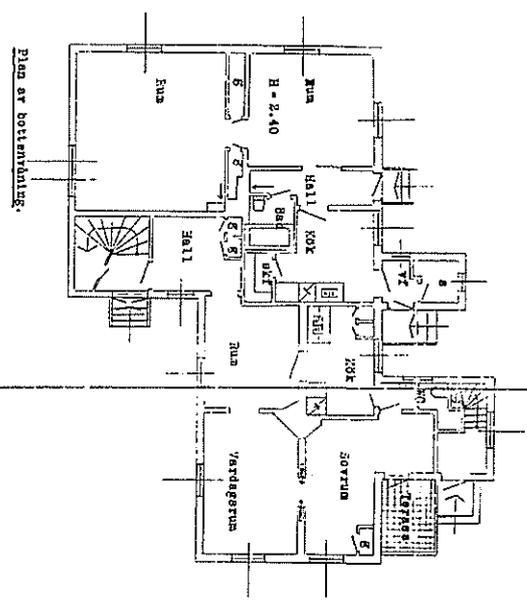

Skufjo den 13 dec. 1951.
[Signature]

16 X