Förslag till ändring av byggnadsplanen för fastigheterna Månsarp 1[186] m.fl. i Månsarps kommun

Upprättat i maj 1969


Helmer Flensborn
Distriktsarkitekt

Beteckningar:
Grundkarta:

- Fastighetsgräns
- 1[186] Fastighetsbeteckning
- Vägar
- Huvudbyggnad resp uthus
- 239 / 238 Nivåkurvor
- + Punkt i rutnät
- ° Triangel eller polygonpunkt

Byggnadsplanekarta:

- Byggnadsplanegräns
- Gällande områdes- och bestämmelsegräns
- Gällande områdes- och bestämmelsegräns avsedd att utgå
- Väg- byggnadsmarks- eller annan områdesgräns
- Bestämmelsegräns
- Gränslinjer ej avsedda att fastställas
- Allmän plats, vägmark
- Allmän plats, park eller plantering
- Js Område för industriändamål
- Mark som icke får bebyggas
- +232,4 Gällande gatuhöjd
- II Antal våningar
- Utfartsförbud

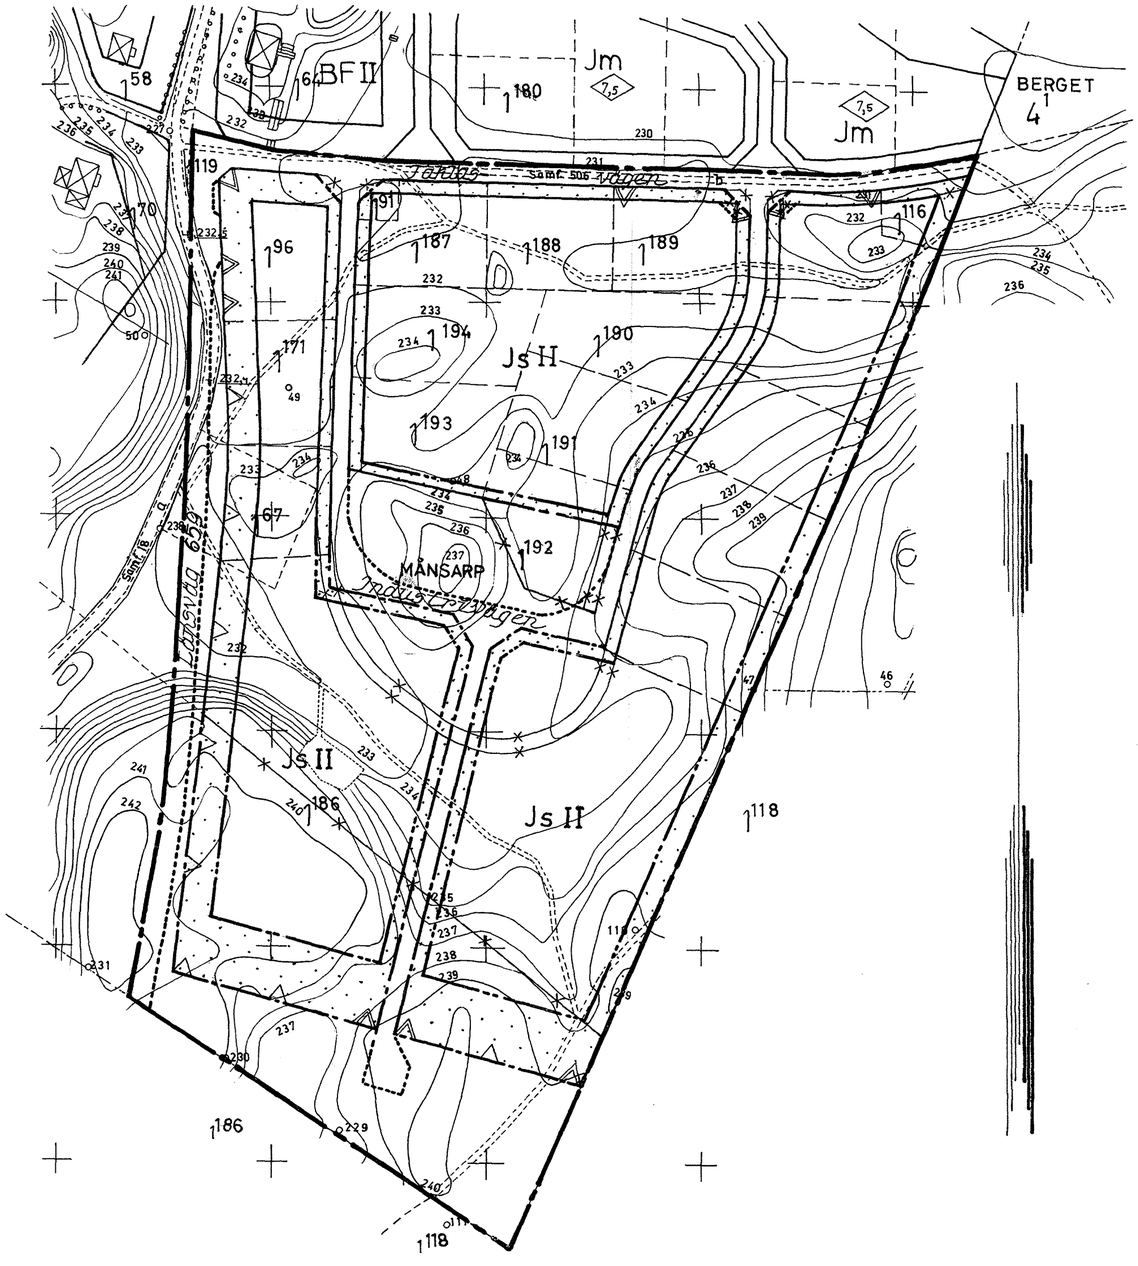

Skala 1:2000

10 0 10 50 100 150 200 M

71 07 09

Distriktsarkitekt

Beteckningar:

Grundkarta:

- Fastighetsgräns
- 1186 Fastighetsbeteckning
- Vägar
- Huvudbyggnad resp. uthus
- 239 / 238 Nivåkurvor
- Punkt i rutnät
- Triangel eller polygonpunkt

Byggnadsplanekarta:

- Byggnadsplanegräns
- Gällande områdes- och bestämmelsegräns
- Gällande områdes- och bestämmelsegräns avsedd att utg
- Väg-, byggnadsmarks- eller annan områdesgräns
- Bestämmelsegräns
- Gränslinjer ej avsedda att fastställas
- Allmän plats, vägmark
- Allmän plats, park eller plantering
- JS Område för industriändamål
- Mark som icke får bebyggas
- +232,4 Gällande gatuhöjd
- II Antal våningar
- Utfartsförbud

Å 1971 d
åtgärderna
fastställd a
beslut för
lagar kraft
föreskrifter
På tjänste

May N

LÄNSSTYRELSEN JÖNKÖPING
Planeringsavdelningen
07. 07. 71
11.082-110-71

31. 03. 70
G2-13-70

BESKRIVNING

tillhörande förslag till ändring av byggnadsplanen för fastigheterna Månsarp 1[186] m.fl. i Månsarps kommun.

För planområdet, som omfattar industriområdet i södra delen av Smålands Tabergs samhälle, gäller av länsstyrelsen den 1 juli 1961 fastställd byggnadsplan.

Planförslaget har tillkommit efter framställning från Månsarps byggnadsnämnd och avser att utvidga det tidigare planlagda industriområdet, då efterfrågan på stora industritomter inte kunnat tillgodoses inom det nuvarande industriområdet.

Ändringen innebär dels att industriområdet utvidgas söderut genom att parkområdet övergår till industrimark; dels att Industrivägens södra del förskjuts norrut.

Huskvarna i maj 1969

Helmer Flensborn
Distriktsarkitekt

Tillhör länsstyrelsens beslut den 9 juli 1971,
11.082-110-71, betygar.
Jönköping som ovan.
På tjänstens vägnar

Tillhör Månsarps kommunalfullmäktiges beslut den 26.2.1970 § 7, betygar

Gösta Forsell
Kommunalfullmäktiges sekr.

BYGGNADSPLANEBESTÄMMELSER

tillhörande förslag till ändring av byggnadsplanen för fastigheterna Månsarp 1[186] m.fl. i Månsarps kommun.

JÖNKÖPING
31. 03. 70
92-13-70

§ 1.

BYGGNADSPLANEOMRÅDETS ANVÄNDNING

Byggnadskvarter

Med Js betecknat område får användas endast för industri och därmed jämförligt och samhörigt ändamål. Bostäder må dock uppföras i den utsträckning, som erfordras för respektive anläggningars tillsyn och bevakning.

Länsstyrelsens avdelningen
07. 07. 71
11.082-110-71

§ 2.

MARK SOM ICKE FÅR BEBYGGAS

Med punktprickning betecknad mark får icke bebyggas.

§ 3.

VÅNINGSANTAL

Å med II betecknat område får byggnad uppföras med högst två våningar.

§ 4.

BYGGNADS HÖJD

Å med II betecknat område får byggnad icke uppföras till större höjd än 7,6 meter.

§ 5.

FÖRBUD MOT UTFARTSVÄG TILL GATA

Till gata eller annan allmän plats, som är begränsad av med spetsiga trianglar försedd linje får utfart från angränsande område icke anordnas.

Huskvarna i maj 1969

Helmer Flensborn
Distriktsarkitekt

Tillhör Månsarps kommunalfullmäktiges beslut den 26.2.1970 § 7, betygar

Gösta Forsell
Kommunalfullmäktiges sekr.

Tillhör länsstyrelsens beslut den 9 juli 1971,
11.082-110-71, betygar.
Jönköping som ovan.
På tjänstens vägnar