




FASAD MOT ÖSTER 1:100

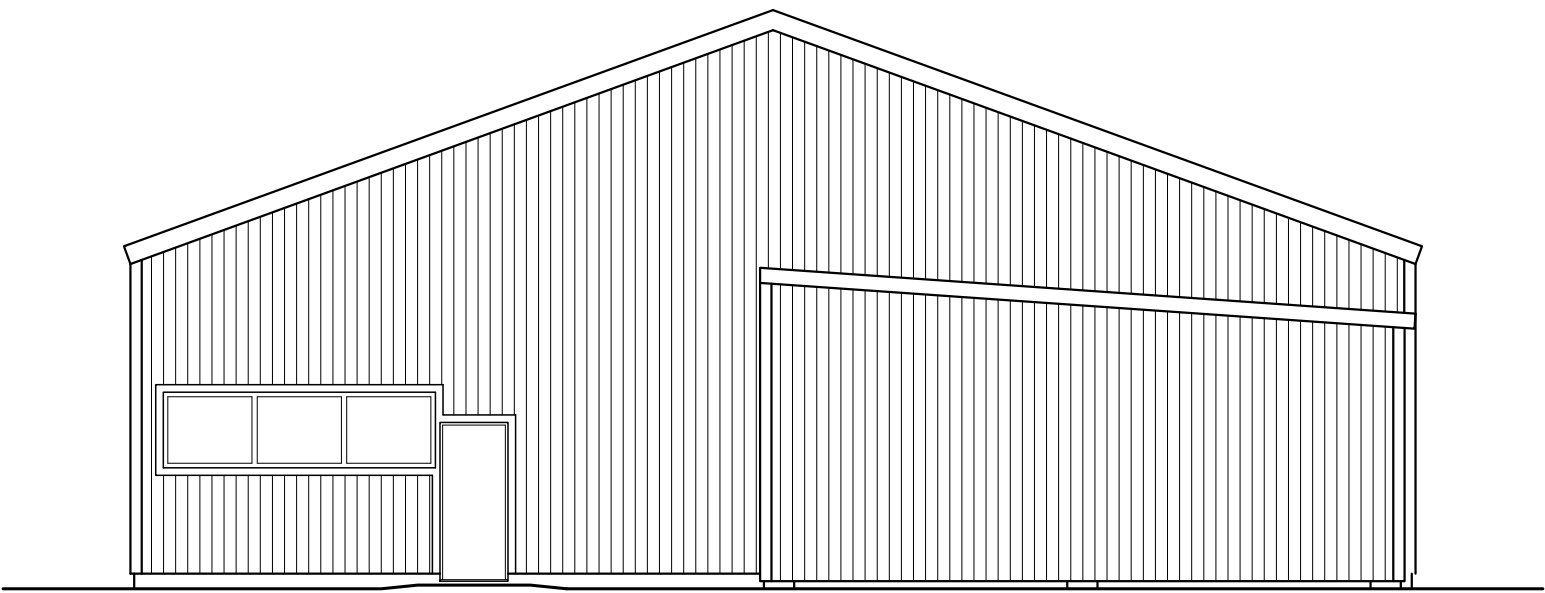


FASAD MOT SÖDER 1:100

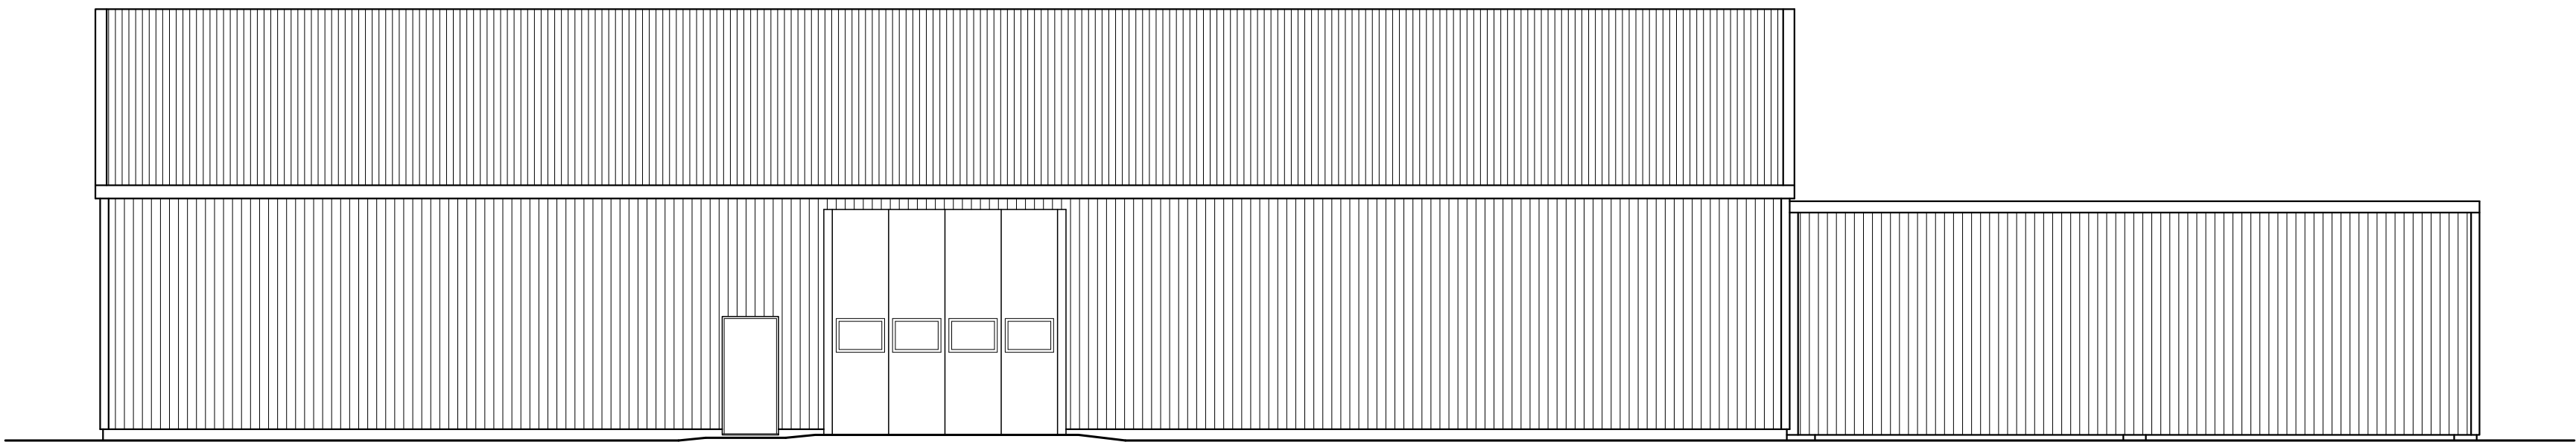


FASAD MOT VÄSTER 1:100

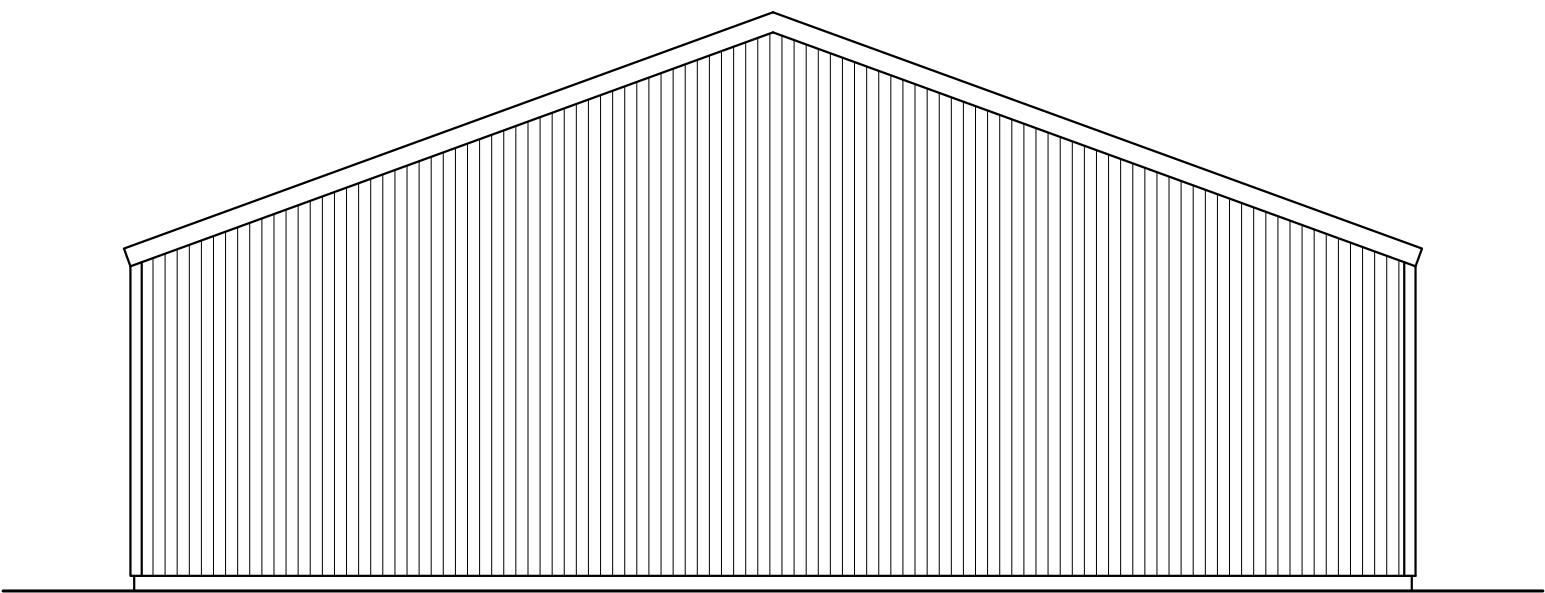

FASAD MOT NORR 1:100

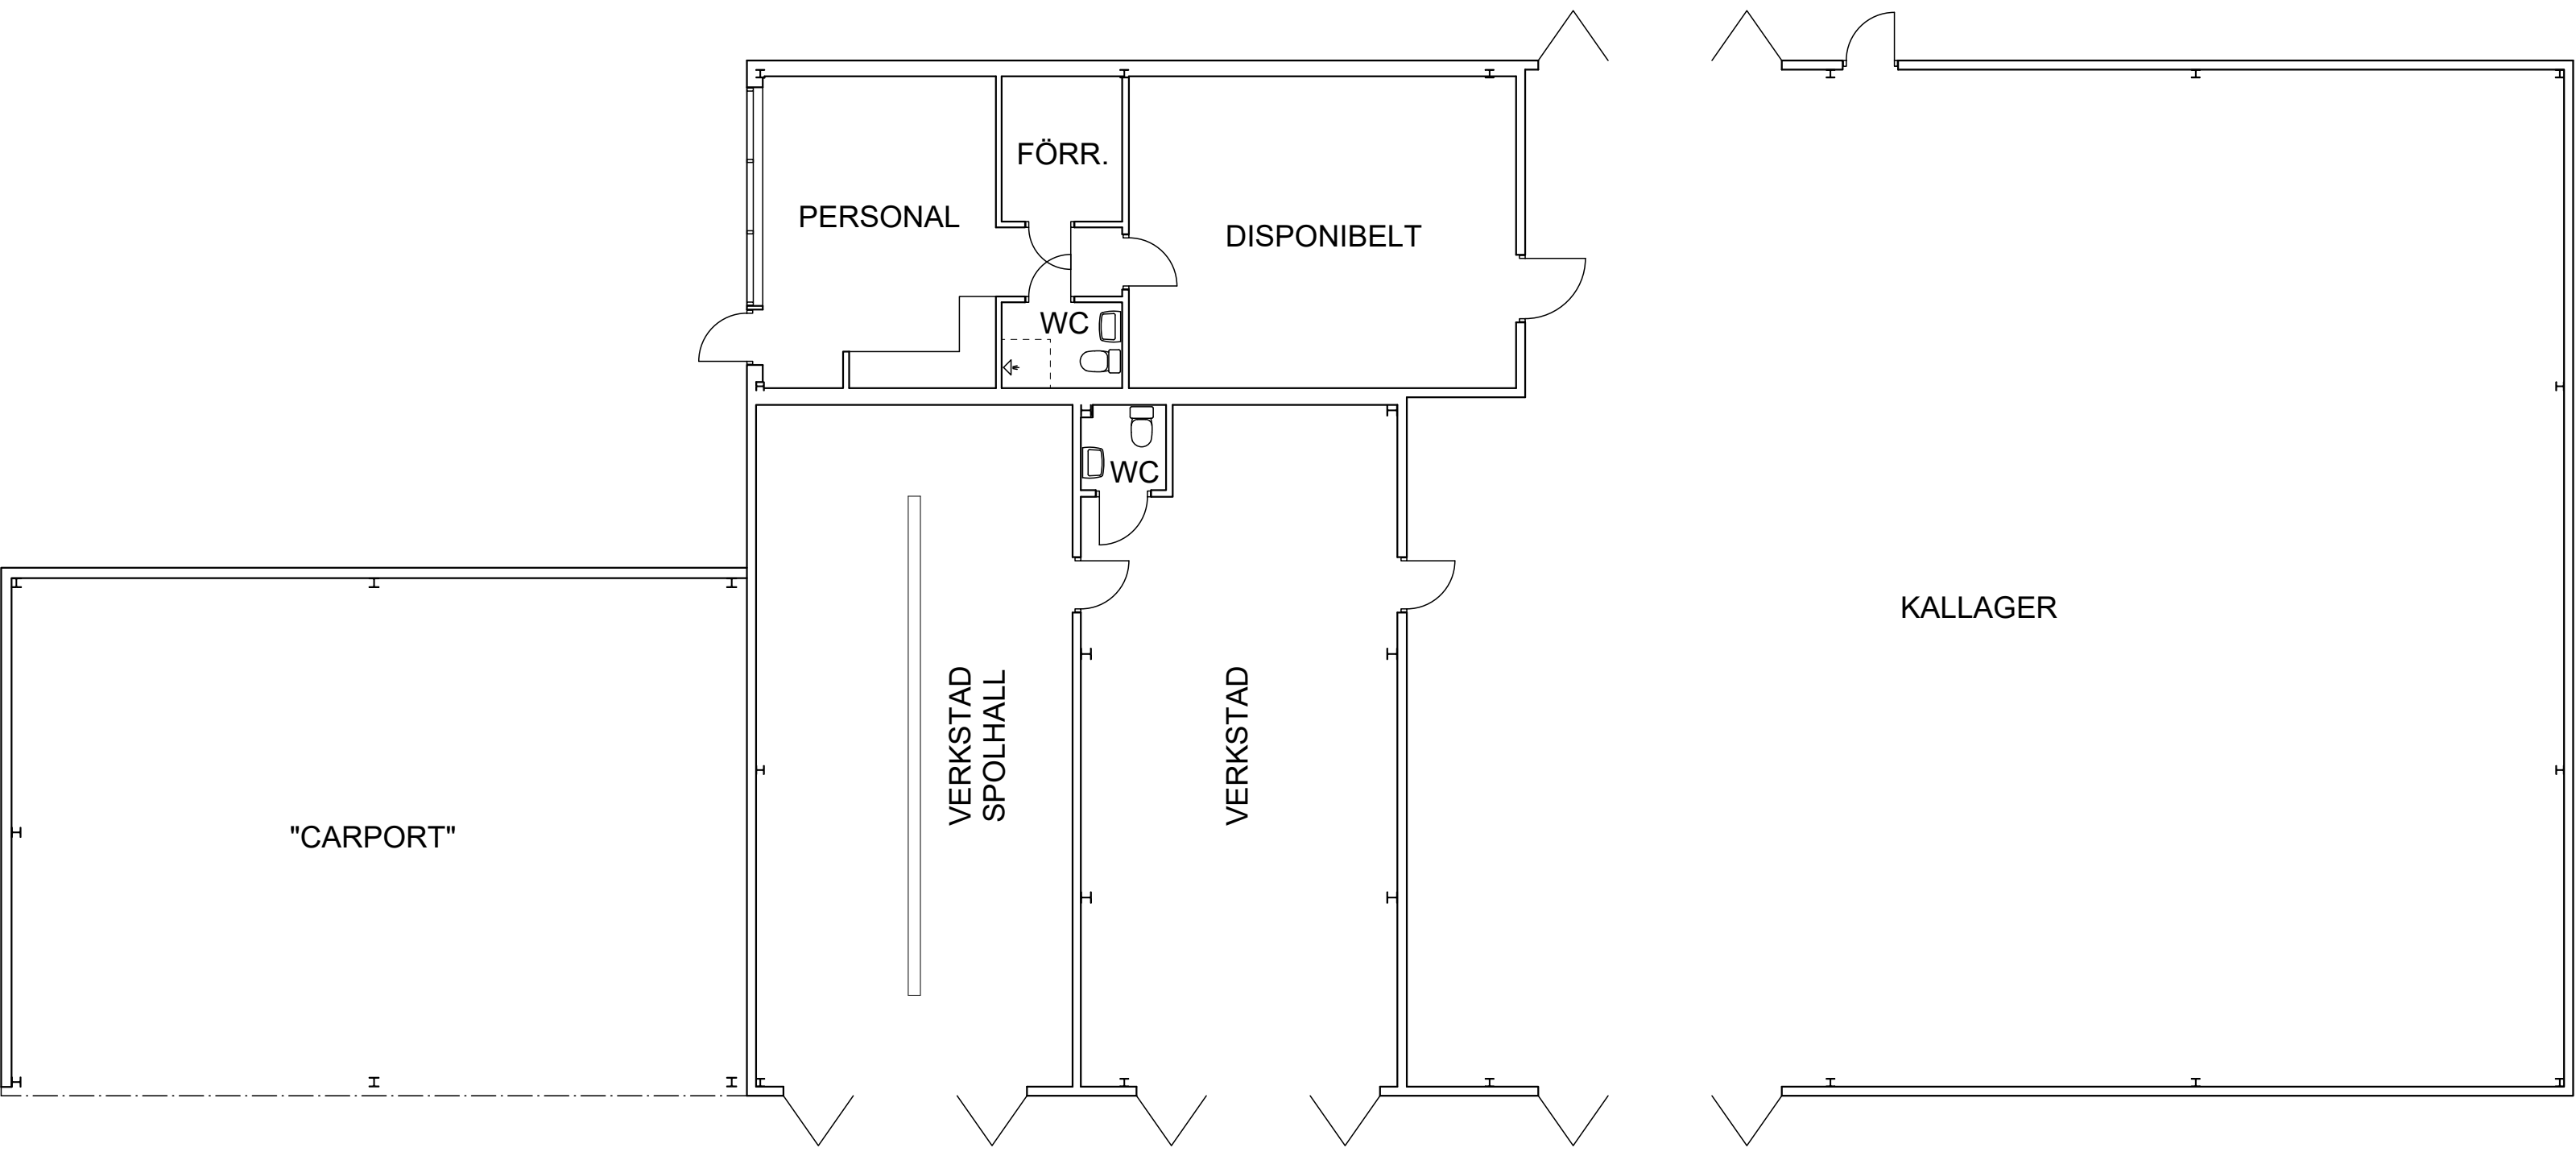

PLAN BEFINTLIG VERKSTADSBYGGNAD mm 1:100
FÖRE ÄNDRING

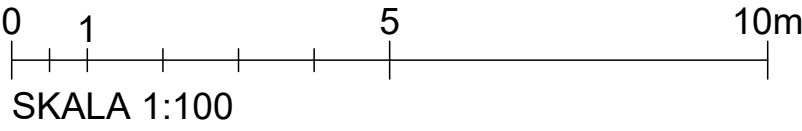

BET	ANT	ÄNDRINGEN AVSER		SIGN	DATUM
STATUS					
BYGGLOVSHANDLING					
REBBELBERGA 129.5					
ÄNGELHOLMS KOMMUN					
UPPMÄTNINGSRITNING / FÖRE ÄNDRING					
arkitektBYRÅkiraly					
JÄRNVÄGSGATAN 7 262 37 ÄNGELHOLM TEL 0431-16111 070-6332051 Email janos@byra.nu					
UPPDRAG NR	RITAD AV		HANDLÄGGARE		
	JK		JK		
DATUM	2020-02-17				
Janos Kiraly					
UPPMÄTNINGSRITNING					
FÖRE ÄNDRING / BEFINTLIG VERKSTADSBYGGNAD mm					
FASADER, PLAN					
SKALA	1:100/A1, 1:200/A3			NUMMER	ÄNDR BET
U1:01					-