



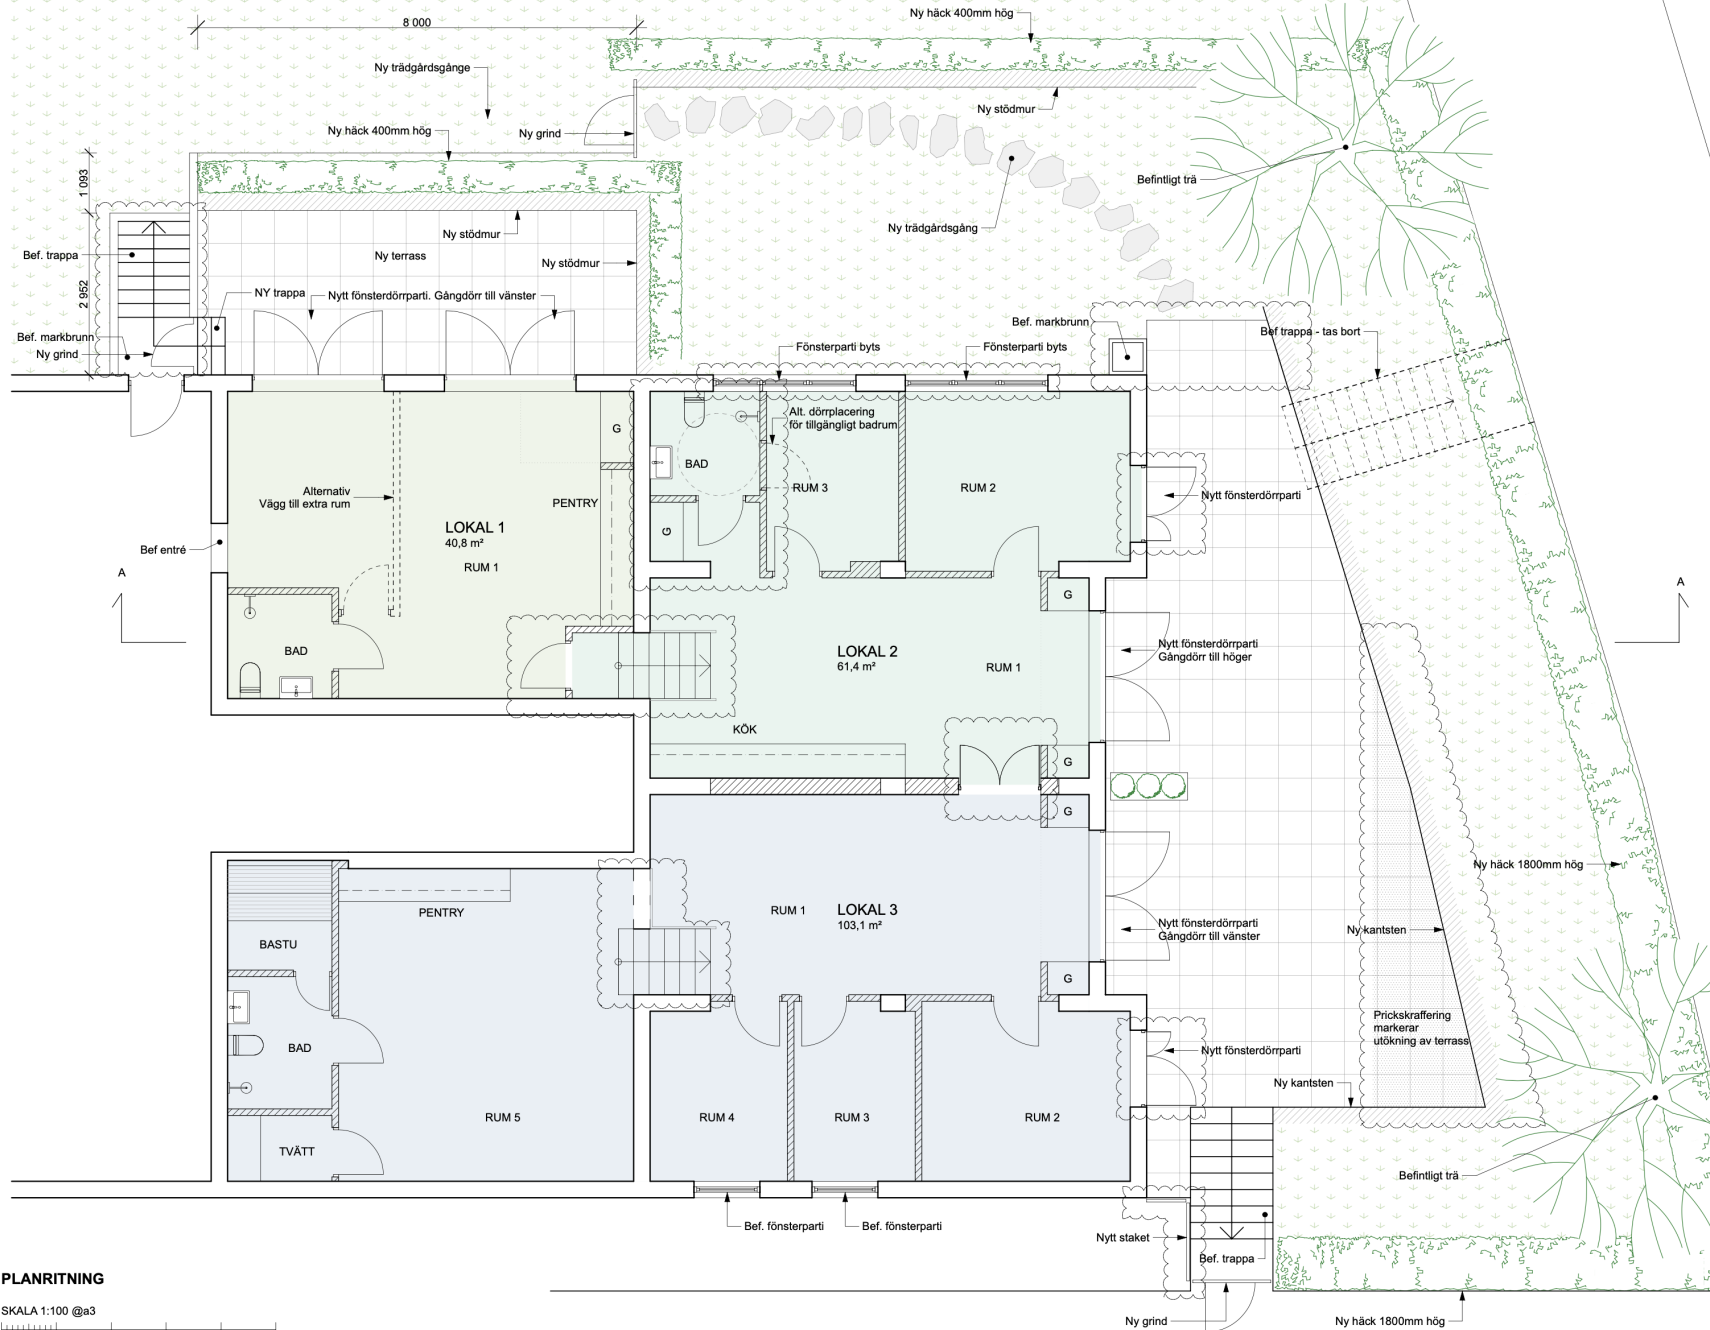

PLANRITNING

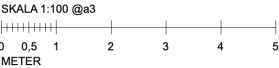

A	PM1	130315	JoB
BET	ANT	ÄNDRING AVSER	DATUM
SIGN.			
MARK- OCH BYGGLOV			
Östhammarsgatan 67			
koncept stockholm™			
A	koncept stockholm, 08-545 879 00		
K			
V			
E			
B			
LPPORAG NR	RETOG AV	HANDLAGGARE	
DATUM	ANSVARIG	Johanna Bruce	
2013-02-21	Ulf Maxe		
Planritning			
SKALA	ÅRS/100%	NUMMER	BET
1:50		A-04.1-002	