FÖRKLARINGAR

MÅTT ANGES I MM. PLUSHÖJD ANGES I M.

FÖRESKRIFTER

HÄNVISNINGAR

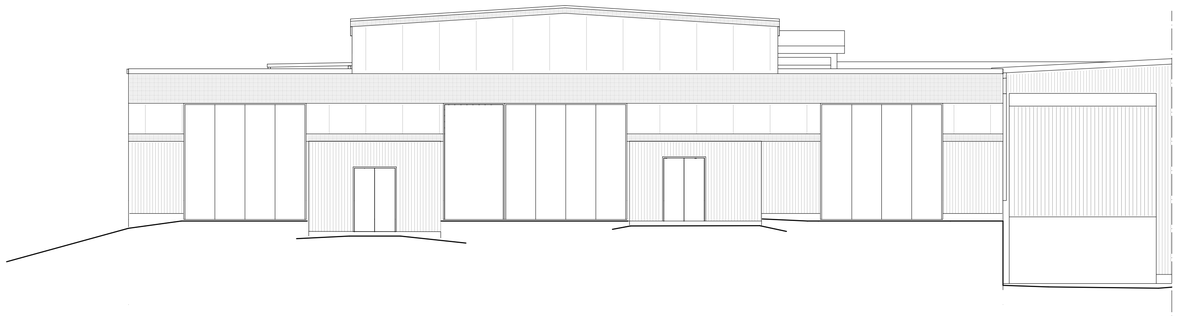

FASAD MOT VÄSTER
1:100

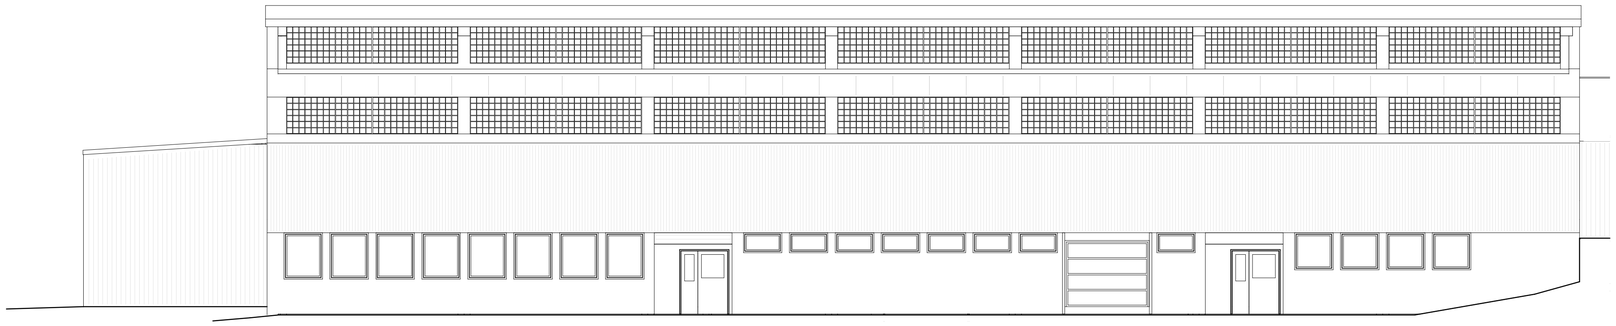

FASAD MOT NORR
1:100

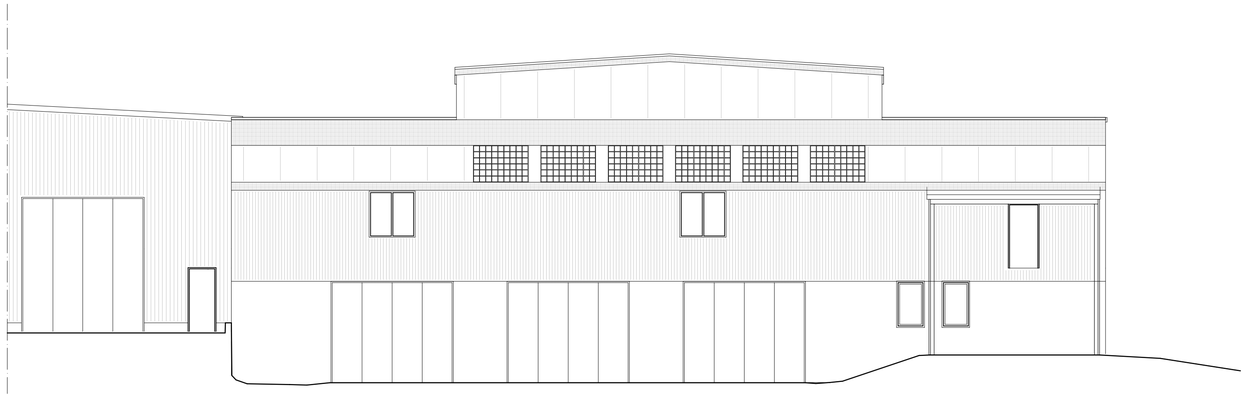

FASAD MOT ÖSTER
1:100

SKALA 1:100

0 1 2 5 10
METER

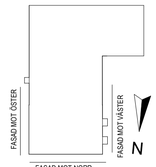

STATUS	
HANDLING	RELATIONSHANDLING
DATUM 2026-04-21	ÄNDRING
PROJEKT	CHARKUTERIET 3
ANSVARIG PART	RUNNSTADEN / JÄNNA
KONTAKTPERSON JOHANNA LARSEN	SKAPAD AV JL
GODKÄND AV	UPPDRAGSNUMMER
RITNINGSKATEGORI	
INNEHÅLL FASADER DEL 2	FORMAT A1
	SKALA 1:100
NUMMER A-40-3-002	BET