


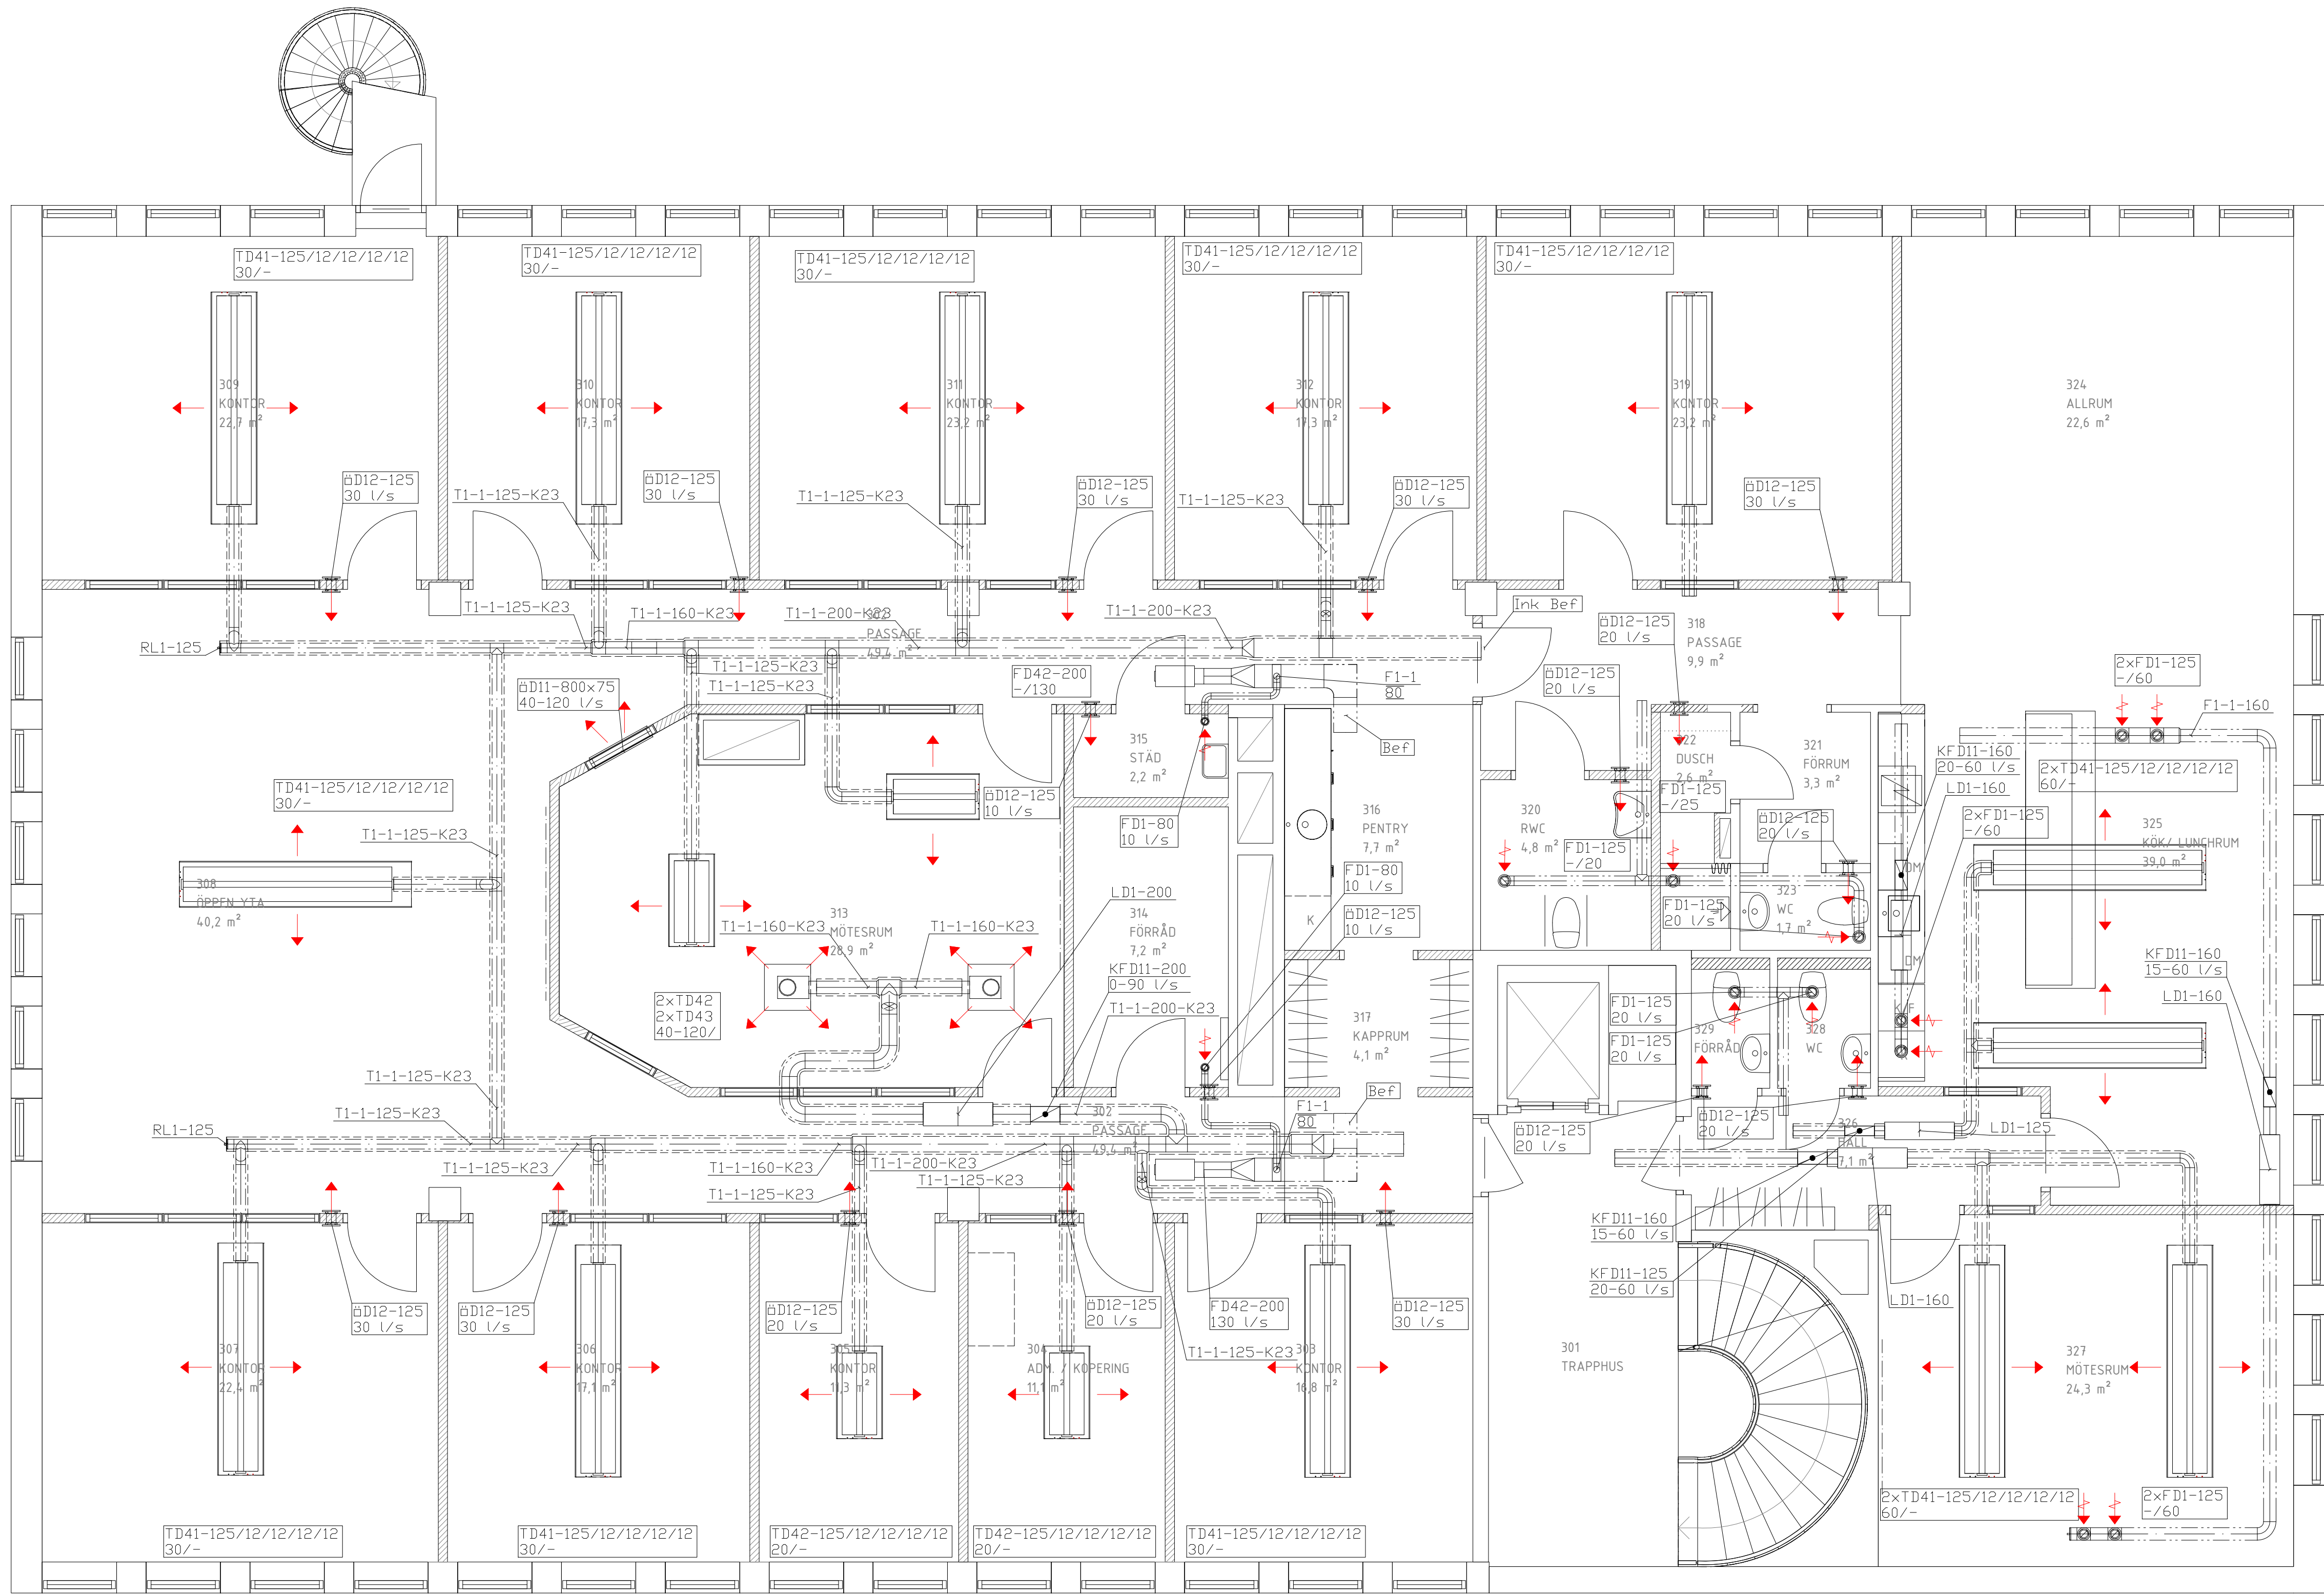

FÖRKLARINGAR

Spjäll
KFD11- (stor) Cirk vindspjäll m motor ABC
Ljuddämpare
LD1- (stor) Target Cirk. BDR FlaktGroup
Tilluftsdon
TD41- (stor) Kylballe PACFE 200cm Swegon
TD42- (stor) Kylballe PACFE 120cm Swegon
TD43- (stor) Takdon PELCAN Swegon
Frånluftsdon
FD1- (stor) Kontrollventil KV Klimatbyrå
FD42- (stor) Takdon GRAC Swegon
Rens- och inspektionsluckor
LSX-LA1 Luftbehandlingsaggregat GOLD RX20 Swegon
TULUFT xxx l/s
FRÅNLUFT xxx l/s

Kanaler

T = TILLUFT
F = FRÅNLUFT
U = UTLUFT
A = AVLUFT

1A SFFRAN = KANALMATERIAL
-1 Föreklädd stålsjå
-3 Våvackade kanaler

Kanalisolering
/K23 Ljv kondensisat. + Alu 30mm

REG	ANT	REGISTRERINGEN	AVSER	DATUM	SIGN
REALATIONSHANDLING					
RAPP FASTIGHETER					
SKÖVDE KOMMUN KV. HÄGGEN 25 OMBYGGNAD					
		A			
		K			
X	V	CREACON HKAB Hertig Johans g. 16, 541 30 Skövde	tel: 0500-44 42 50 skovde@creaconhkb.se		
		E			
		Br			
UPPROGNUMMER 62451-20135		ITAD/KONSTRUERAD AV PE	HANDLGGARE C. HELGESSON		
DATUM 2020.06.08		ANSVARIG ANDERS GÖRREL			
PLAN 3					
LUFTBEHANDLING					
SKALA A3=1:100 A1=1:50		RITNINGNUMMER V-57.1-130			BET