Bilaga 2:2

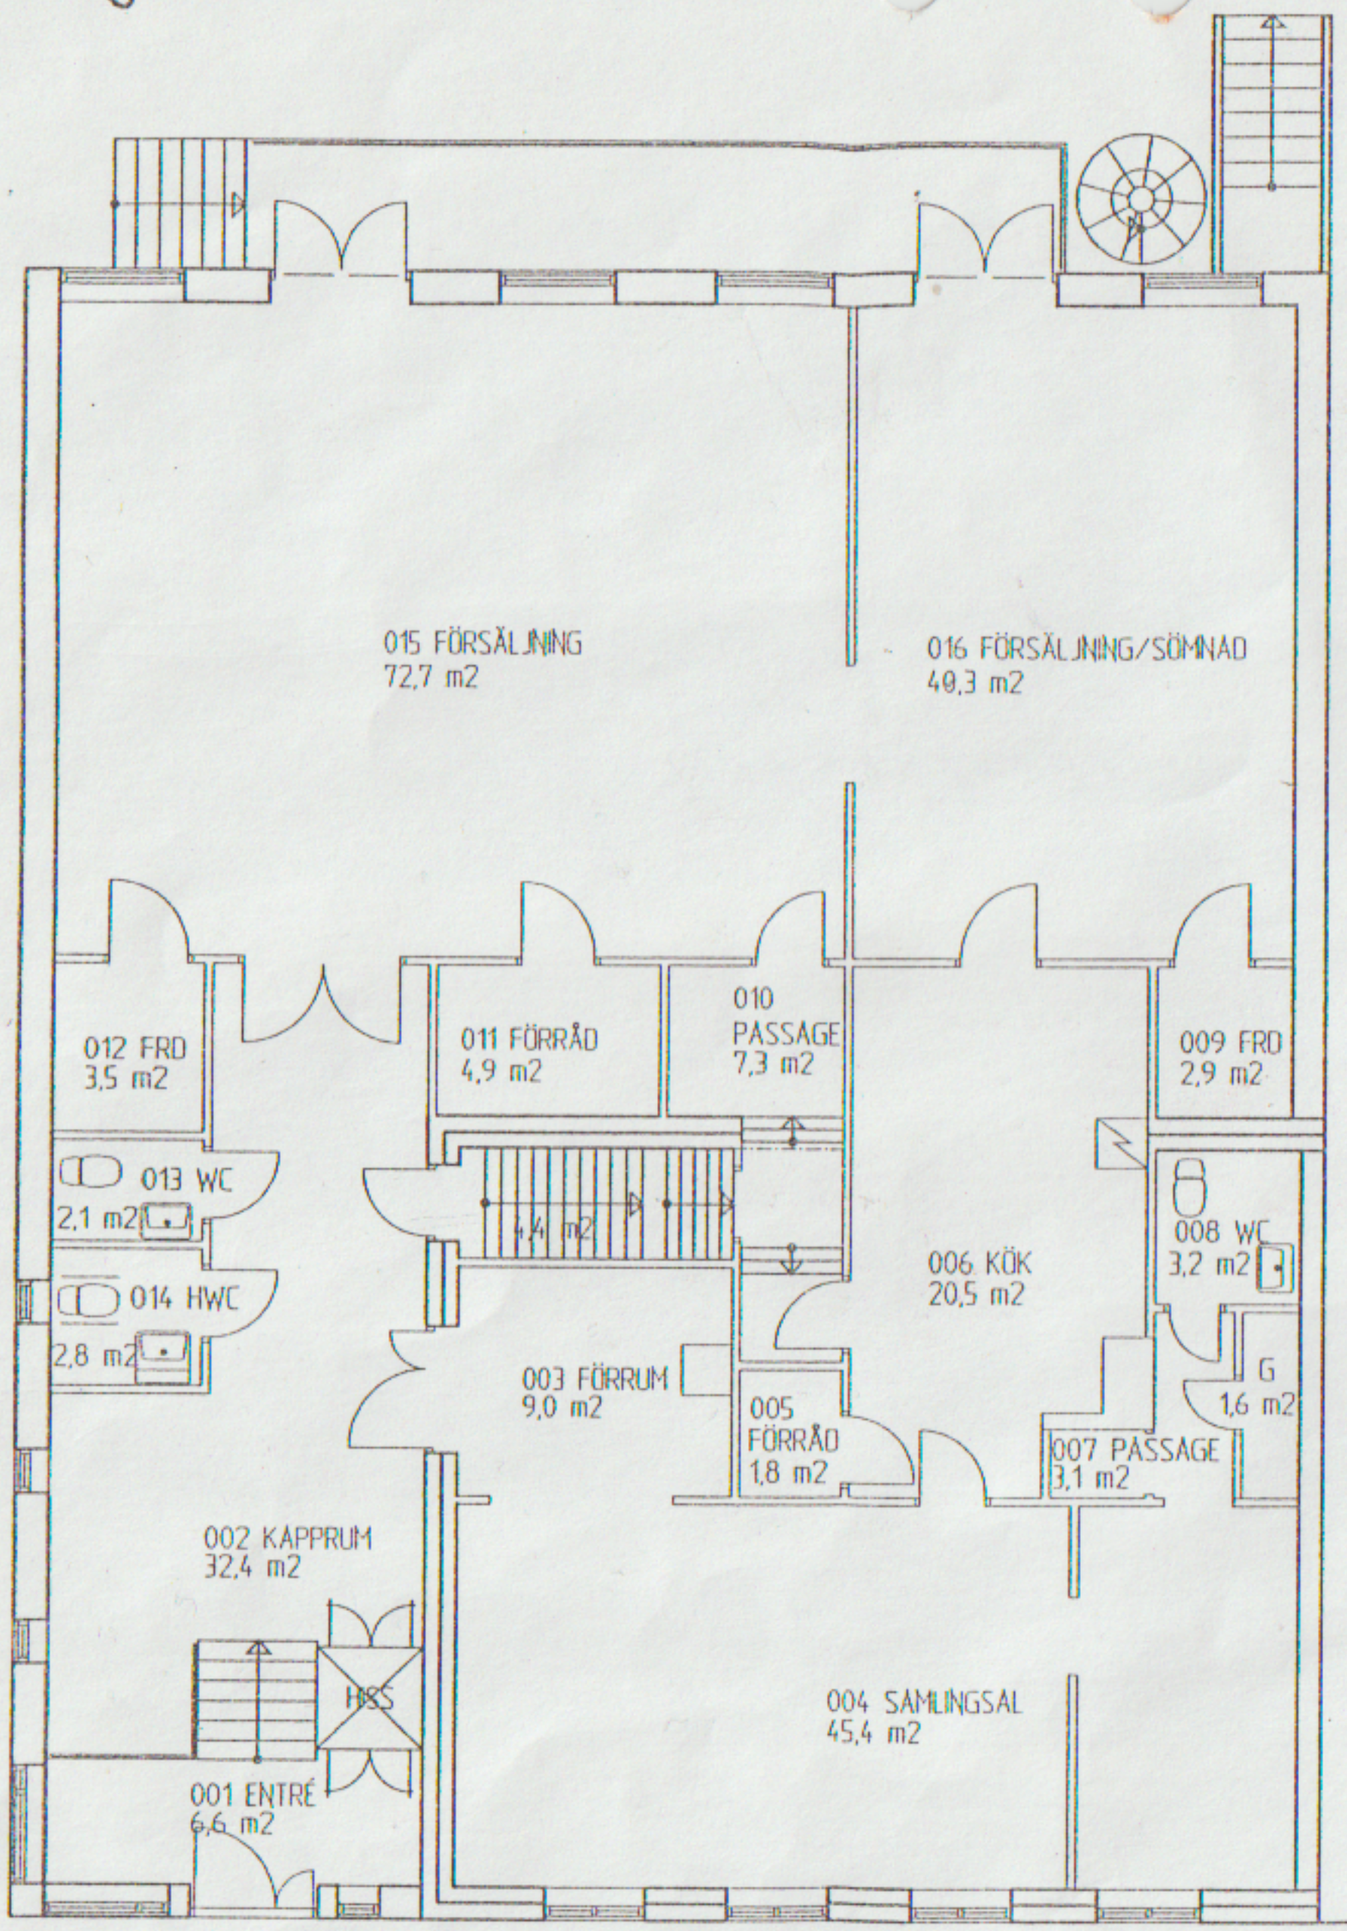

PLAN 1

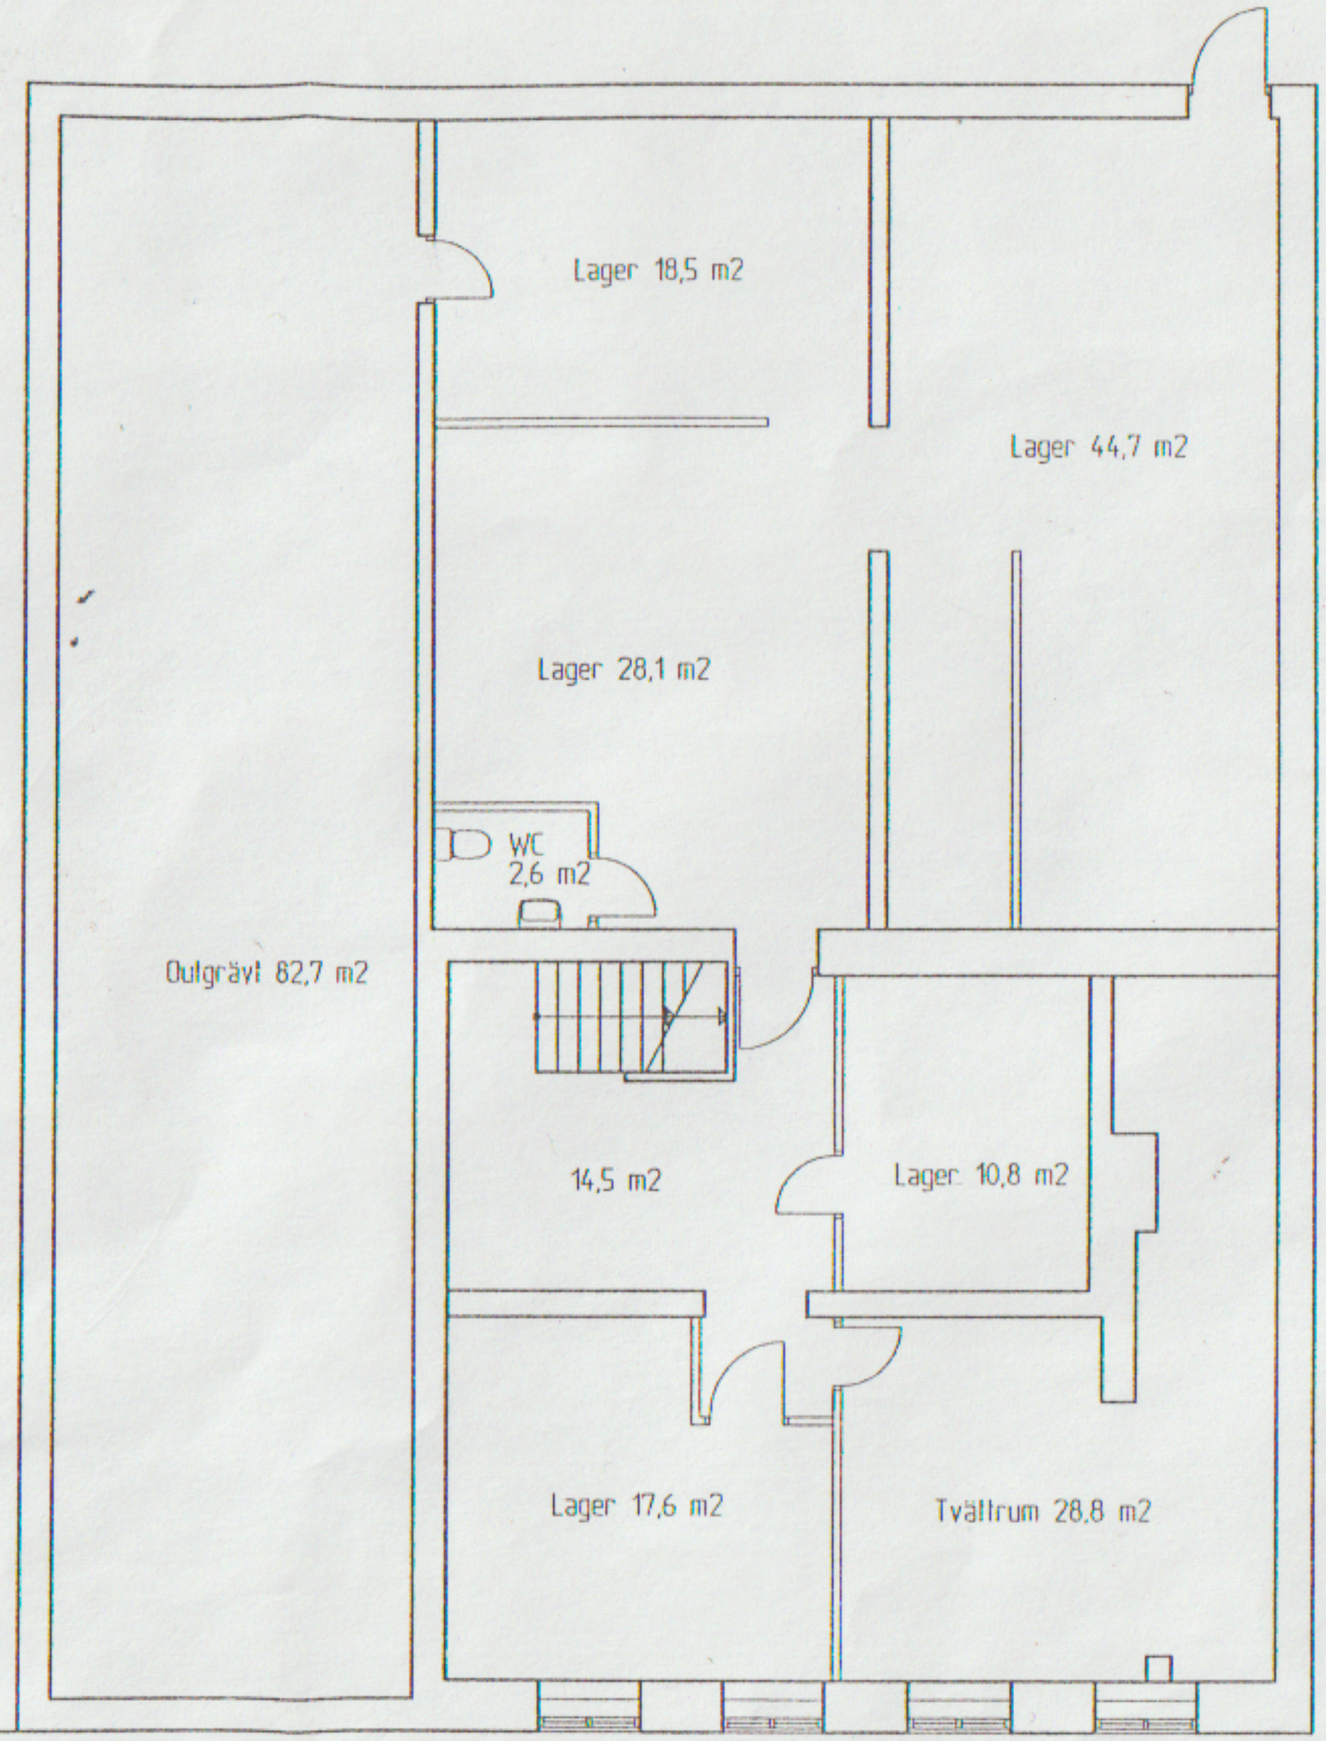

KÄLLARPLAN

RELATIONSHANDLING

KV DÄCKE 14
LJUNGBY KOMMUN
RÖDA KORSET

NELSSON
ARKITEKTKONTOR AB

BOX 50 ESKILSGATAN 10 TEL 0372-80700
341 21 LJUNGBY FAX 0372-83820

UPPDRAG NR	RITAD / KONSTRUERAD	HANDLÄGGARE
24929	JG/SÅ	JAN GÖRANSSON
DATUM	GRANSKAD	
020926	JAN GÖRANSSON	

LOKALER
PLANER

SKALA	RITNING NR	REV
1:100	A 01	A