# Lokal 4, 77 m²

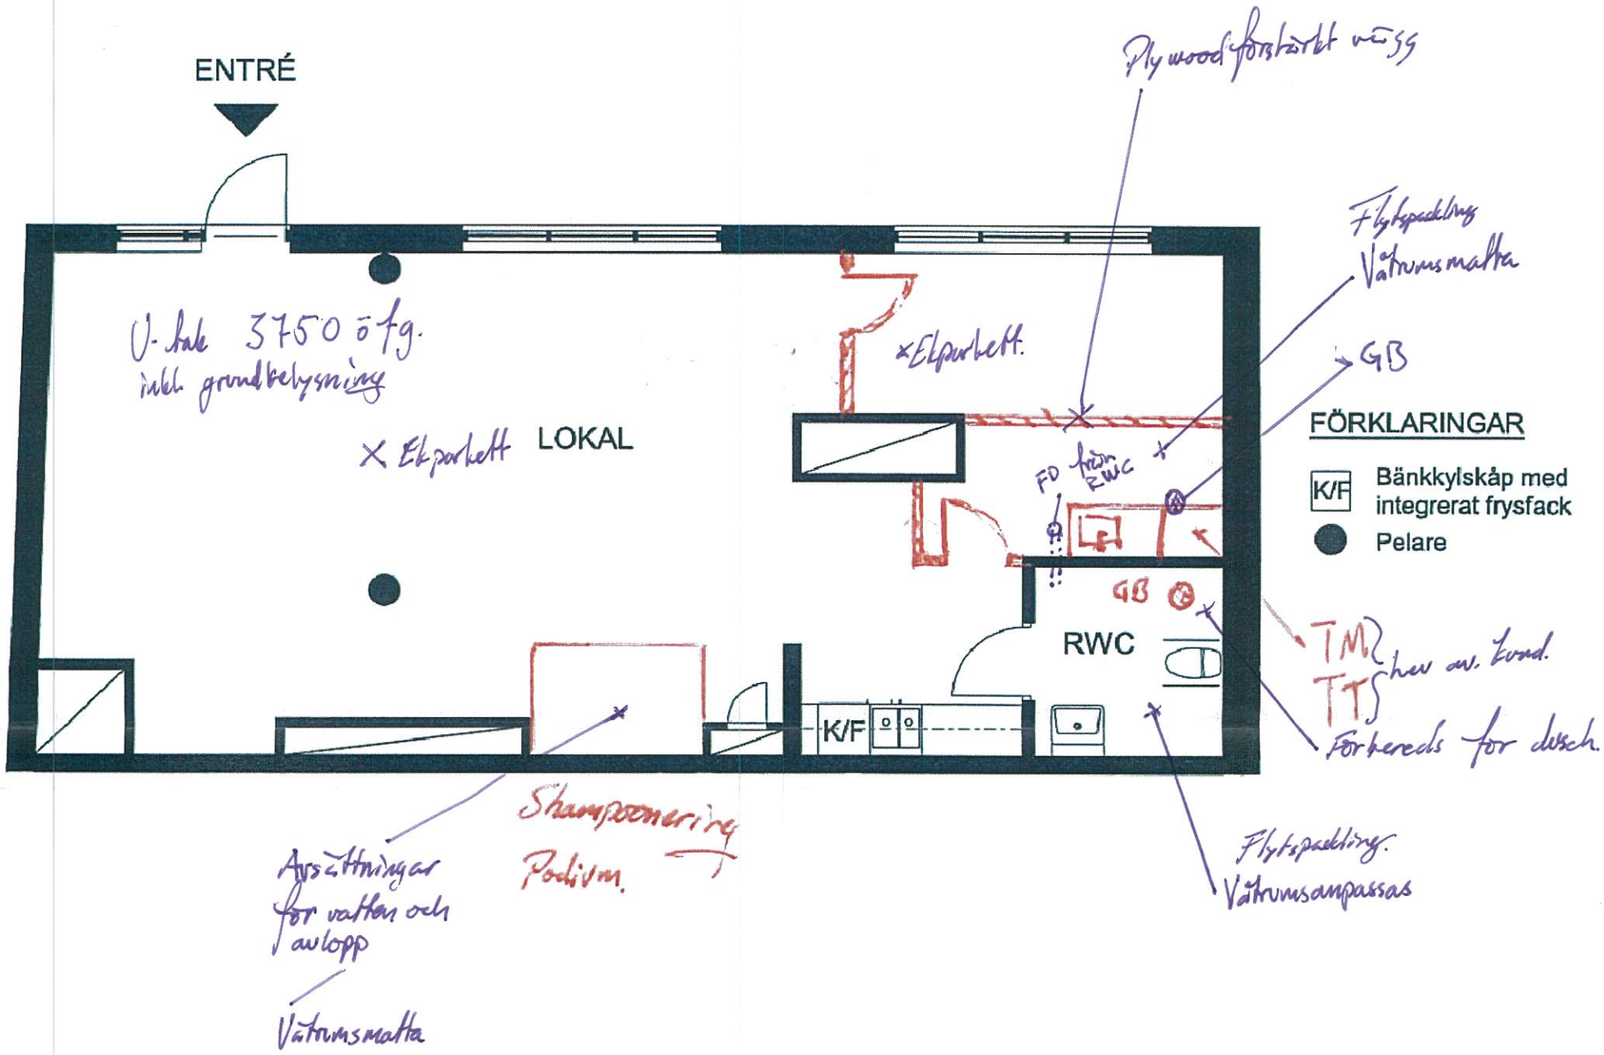


**FÖRKLARINGAR**

- K/F — Bänkkylskåp med integrerat frysfack
- Pelare

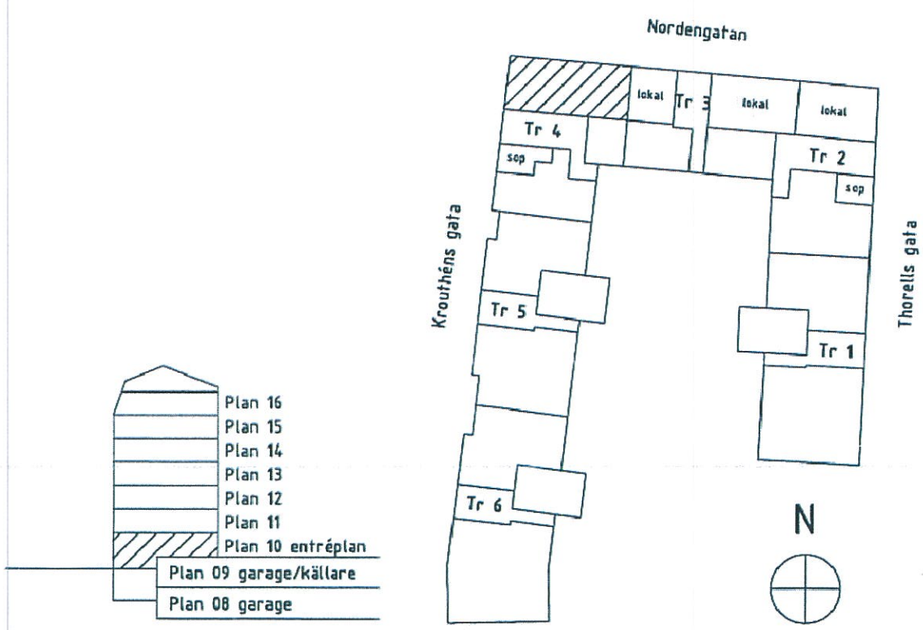


0 1 5

Skala 1:100

**BRF SVEAHOV**
**Nordengatan, Linköping**

**OBJEKT NR: Lokal 4**

2017-01-16