FÖRSLAG TILL ÄNDRING OCH UTVIDGNING AV STADSPLANEN FÖR DEL AV KV. KOLONIEN M.FL. I KIVIKS SAMHÄLLE, KIVIKS KOMMUN, KRISTIANSTADS LÄN.

UPPRÄTTAT I OKTOBER 1969

GUNNAR CAMPER
ARKITEKT SAR

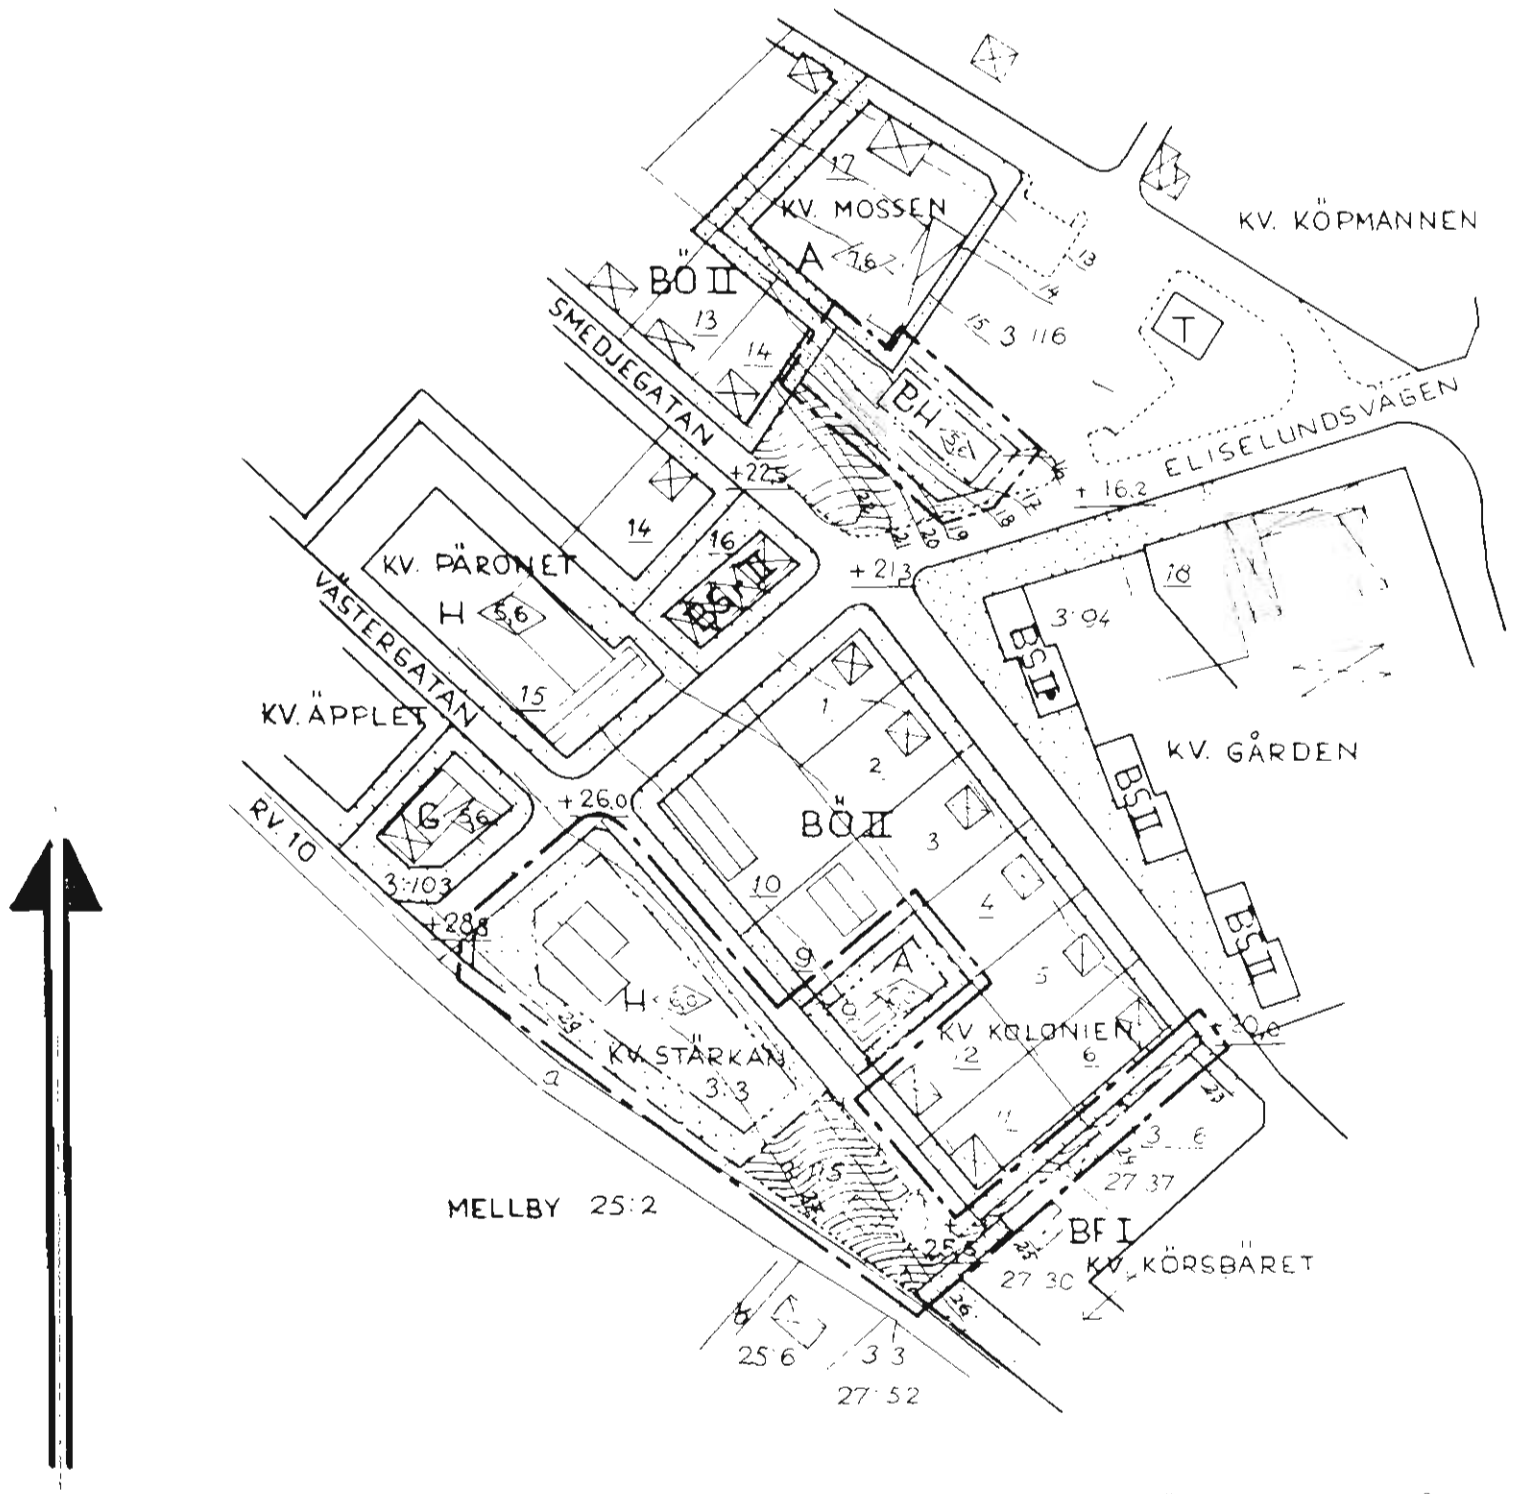

IIIG1-34-70. TILLHÖR LÄNSSTYRELSENS I KRISTIANSTADS LÄN BESLUT DEN 13 OKTOBER 1970.

KLAS MAGNUSSON

SKALA 1:2000

M10 0 50 100 150 200 M

Tillhör kommunalfullmäktiges i Kiviks kommun beslut av den 6/4 1970, § 21 betygar:

BETECKNINGAR

GRUNDKARTAN

- fastighetsgräns
- fastighetsbeteckningar
- huvudbyggnad resp. uthus
- nivåkurvor

STADSPLANEKARTAN

- linje belägen 4 m. utanför det område stadsplaneförslaget avser
- gällande områdes- och bestämmelsegräns
- gällande områdes- och bestämmelsegräns avsedd att utgå
- gatu- kvarters- och annan områdesgräns
- särskild områdesgräns (anordnande av stängsel)
- bestämmelsegräns
- gränslinje ej avsedd att fastställas

ALLMÄN PLATS

- gata eller torg
- park eller plantering

BYGGNADSKVARTER

- A — område för allmänt ändamål
- BH — område för bostads- och handelsändamål
- H — område för handelsändamål

ÖVRIGA BETECKNINGAR

- mark som icke får bebyggas
- +00,0 — gällande gatuhöjd
- 0,0 — byggnadshöjd

15

13.10.70