



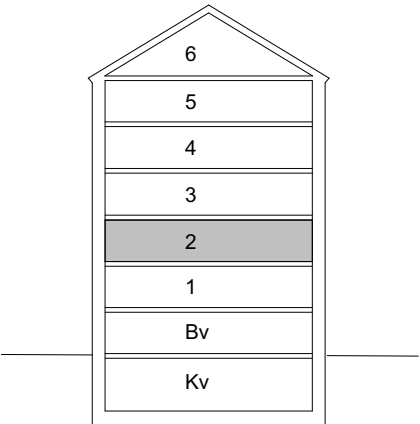

RELATIONSRTNING

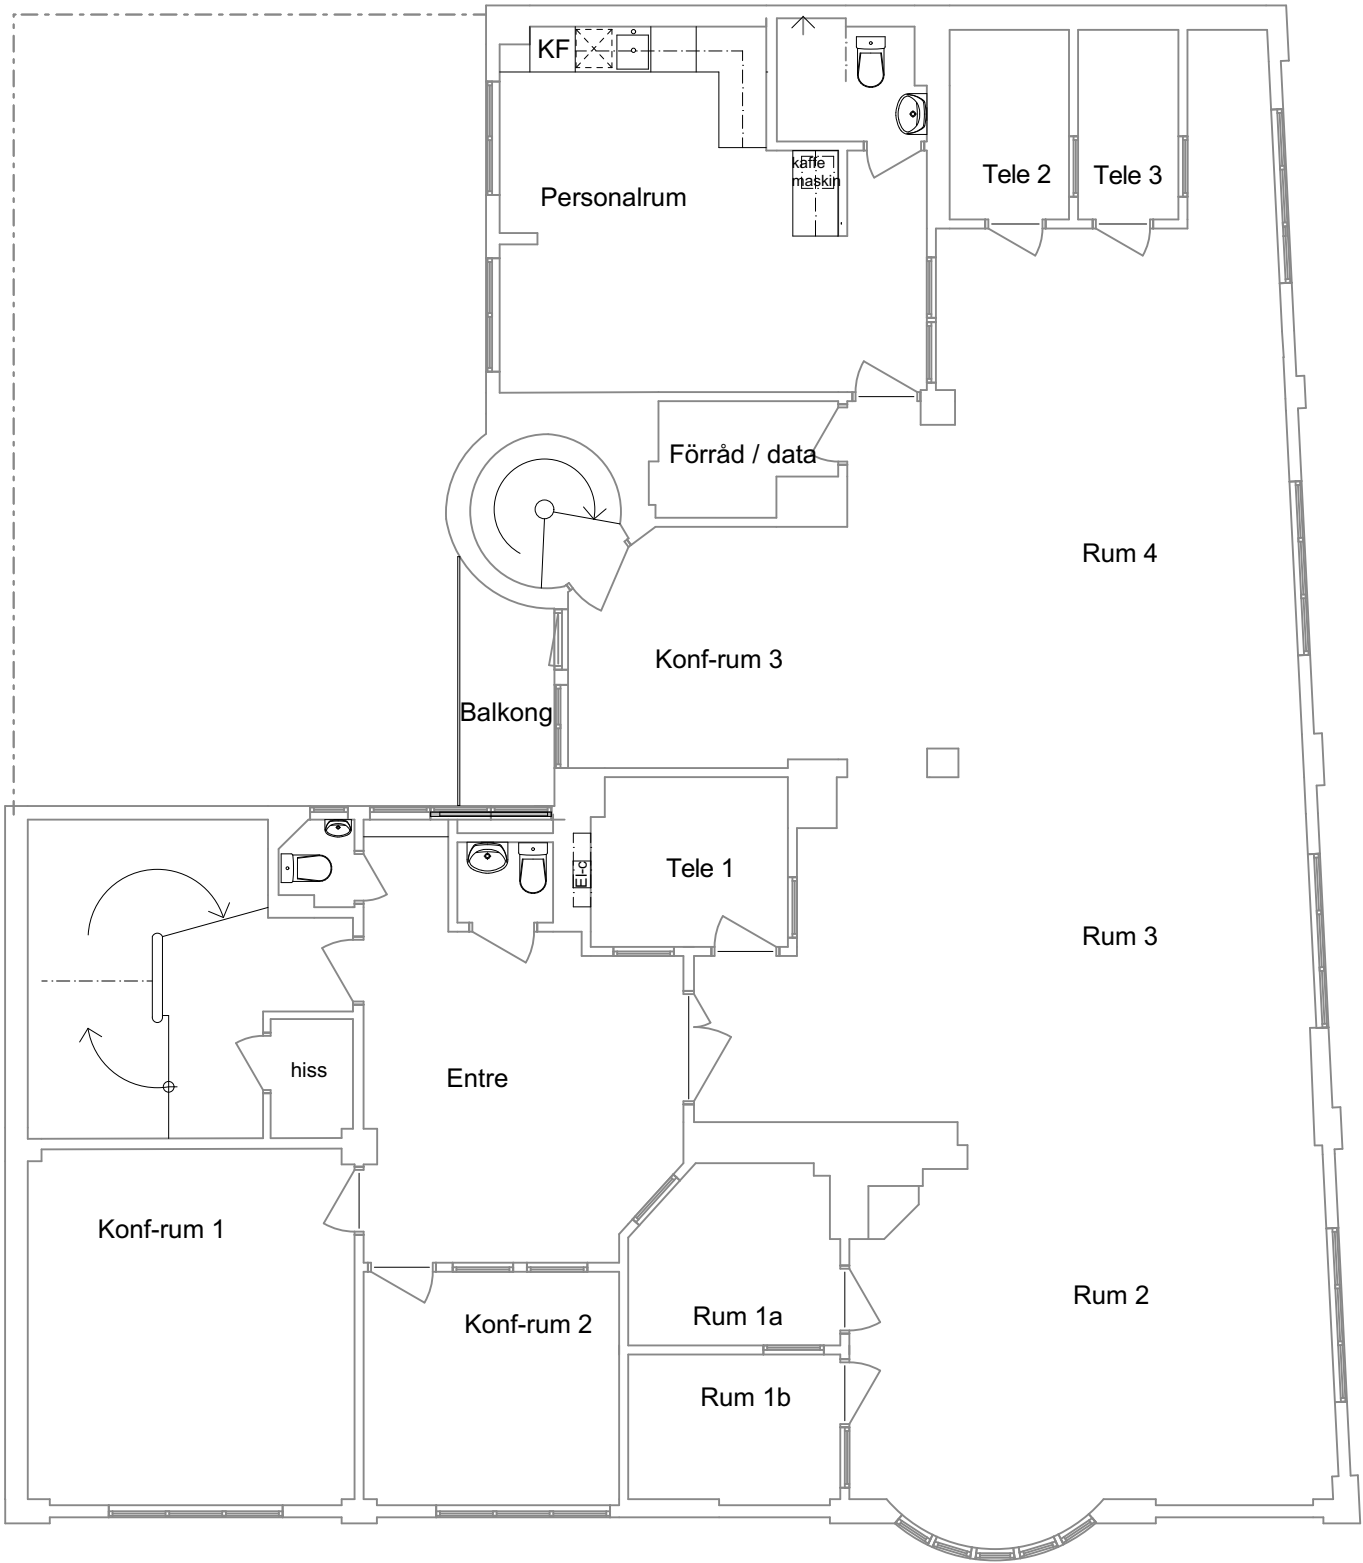

RÅDA

konsulterande arkitekter

Kindbovägen 12 435 30 MÖLNLYCKE

Tel: 031-88 32 02 Mail: tomas.hedberg@radaark.se

0

1

2

3

4

5

Mätvärd yta, Area enl SS 21054:2009
Justering för väggar, ventilationskanaler
mm enligt tabell.

UPPDRAG NR:

2019920

DATUM

2023-08-31

HANDLÄGGARE:

Tomas Hedberg

Nordstaden 10:18
N Hamngatan 40
Plan2 lok 21

NUMMER

A26

BET