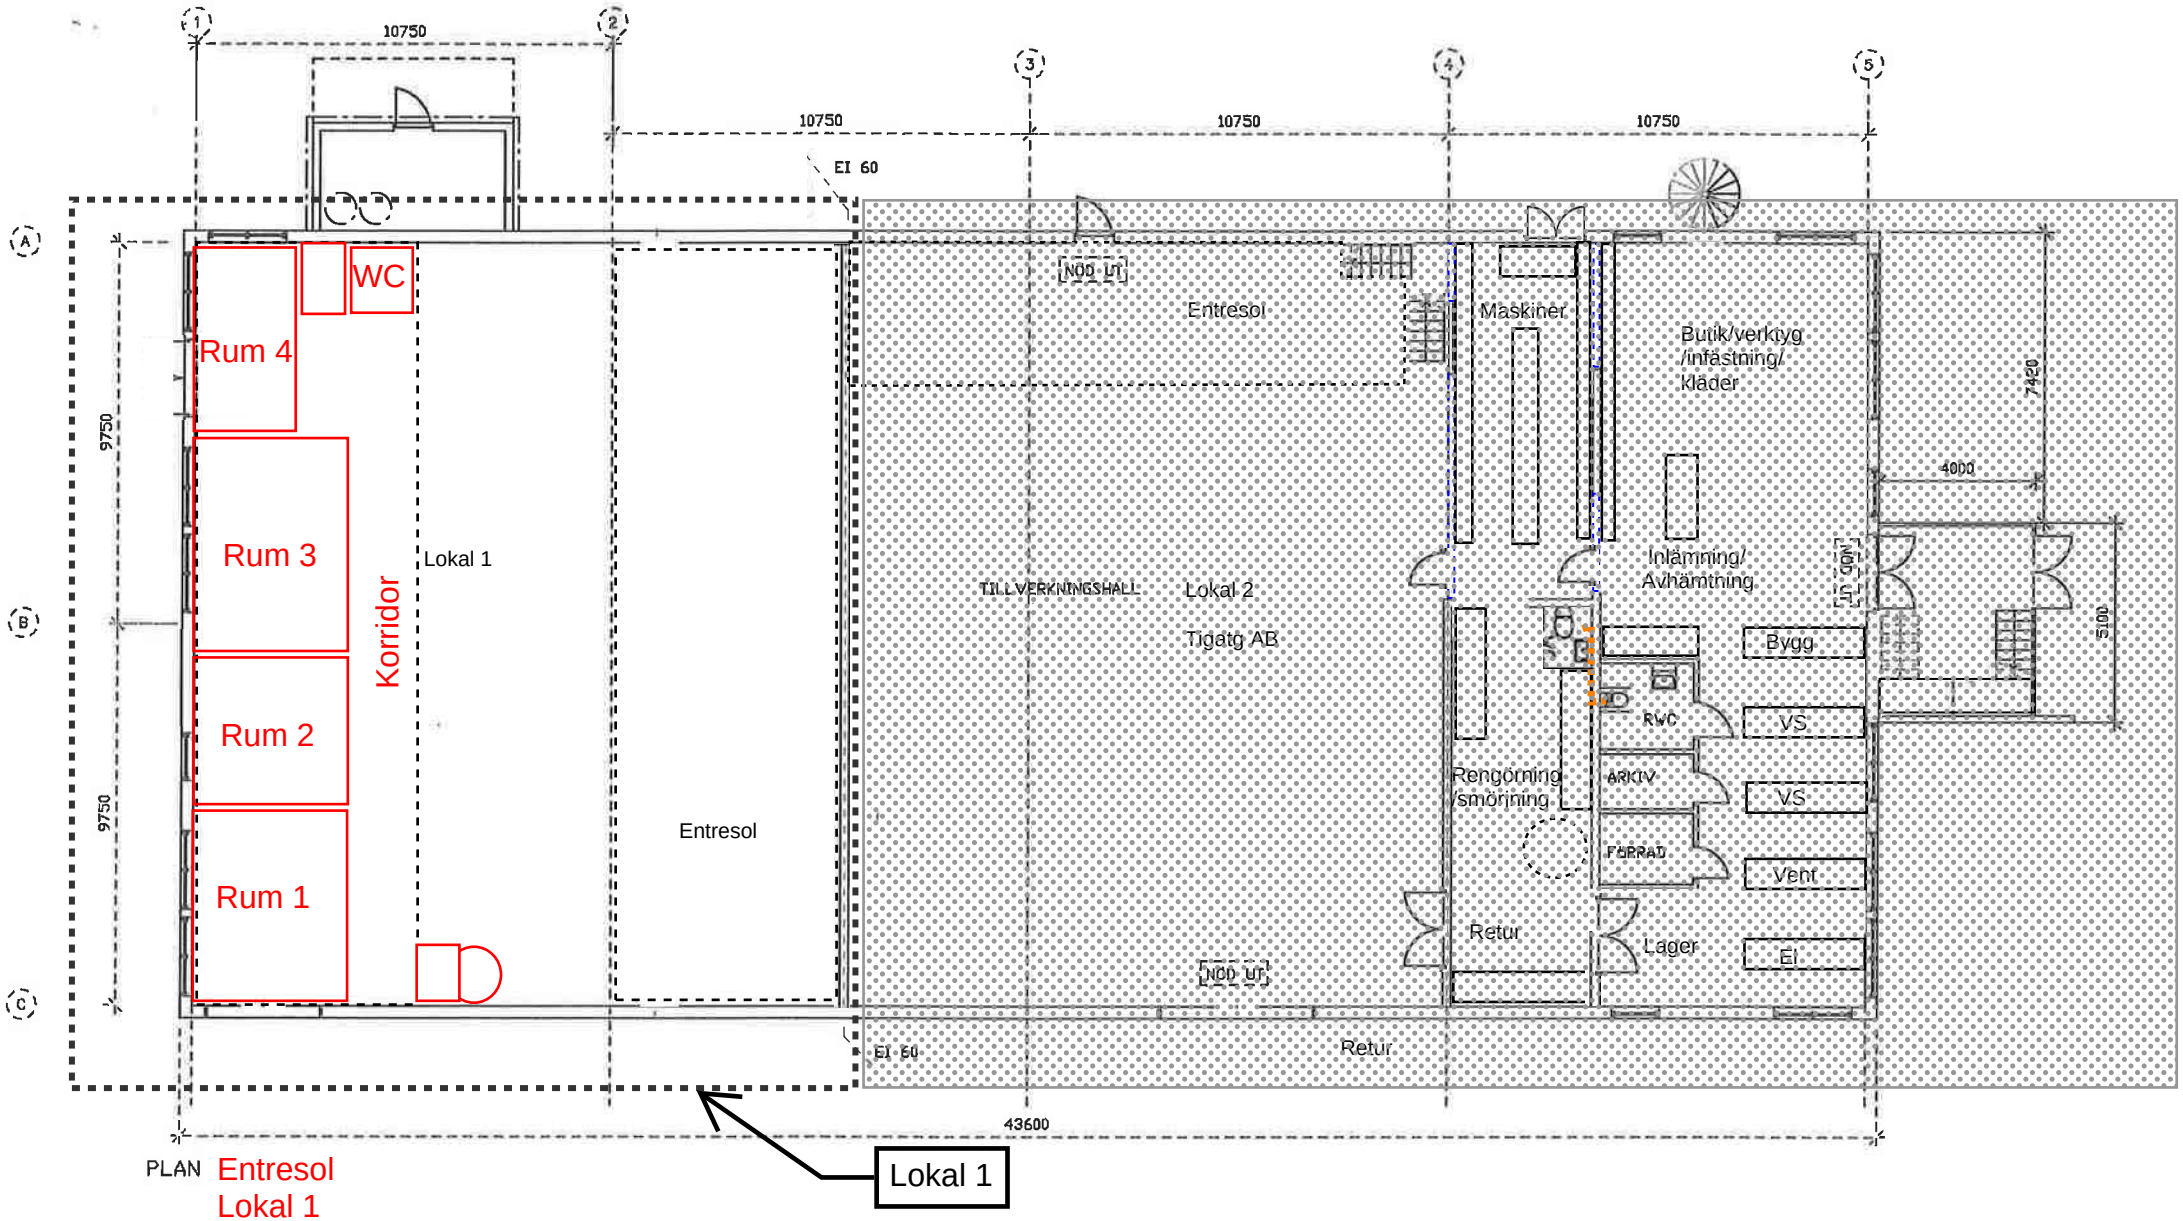

10750
10750
10750
10750
EI 60
WC
Rum 4
Rum 3
Rum 2
Rum 1
Korridor
Lokal 1
Entresol
9750
9750
NÖD UT
Entresol
Maskiner
Butik/verktyg
/infästning/
kläder
7420
4000
5100
TILLVERKNINGSHALL
Lokal 2
Tigatg AB
Inlämning/
Avhämtning
NÖD UT
Bygg
RWC
VS
Rengöring
/smörjning
ARKIV
VS
FÖRRÅD
Vent
Retur
Lager
El
NÖD UT
EI 60
Retur
43600
PLAN Entresol
Lokal 1
Lokal 1