
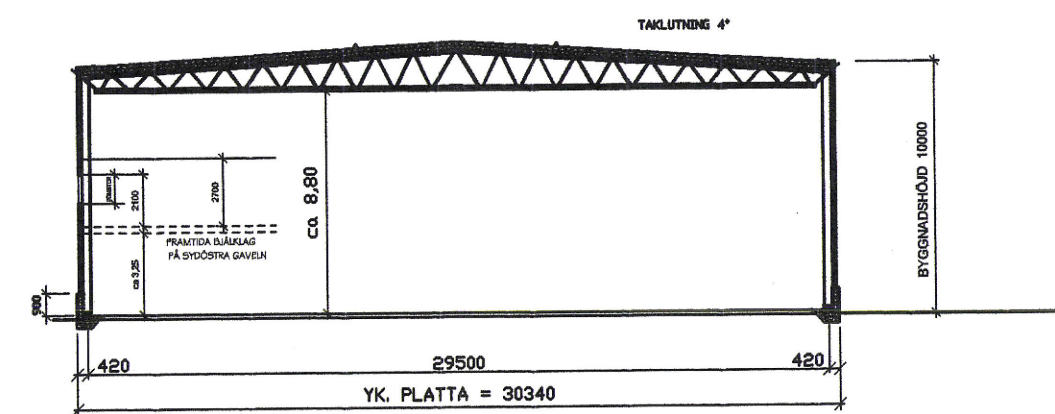
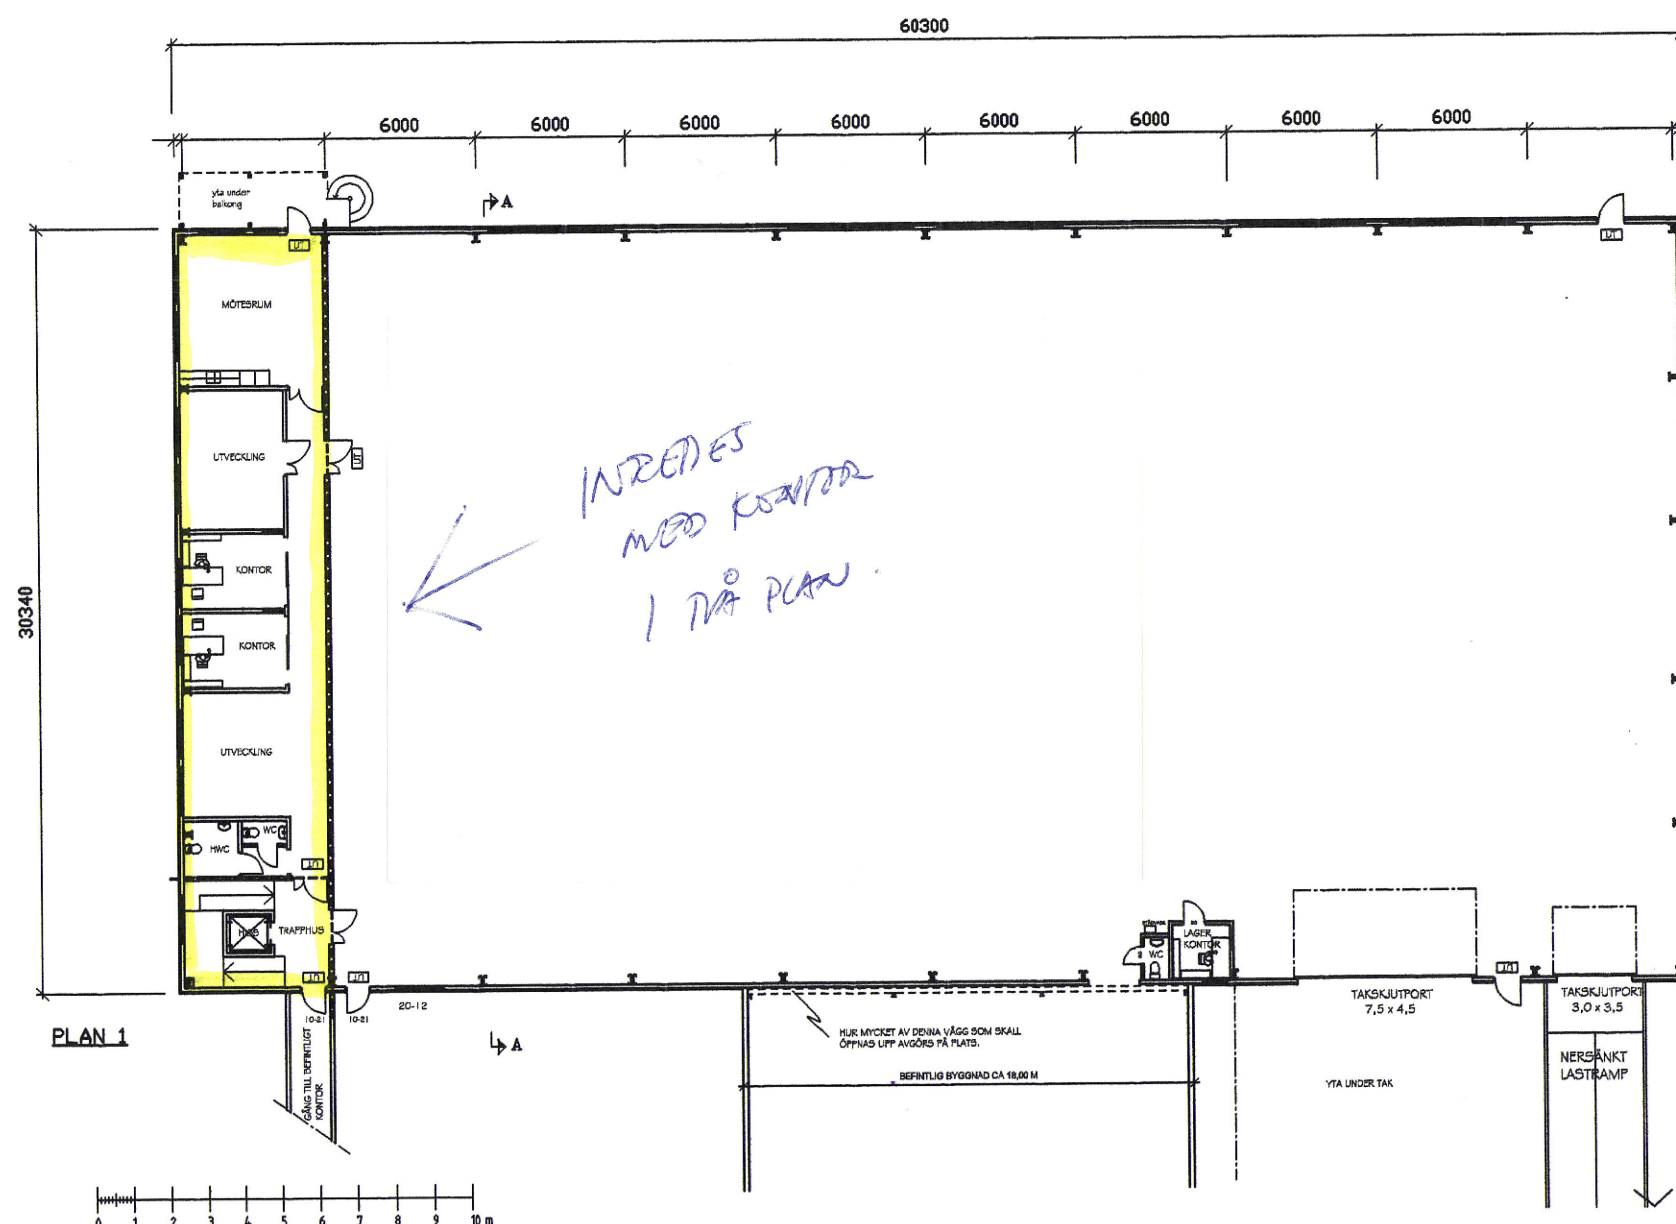
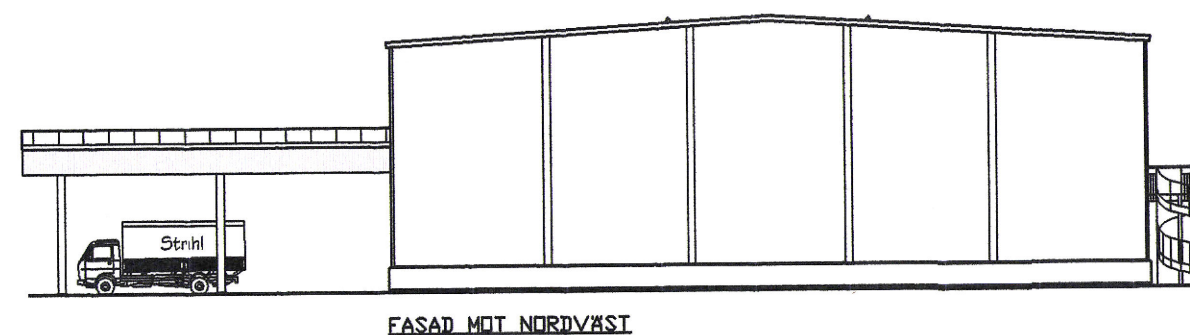
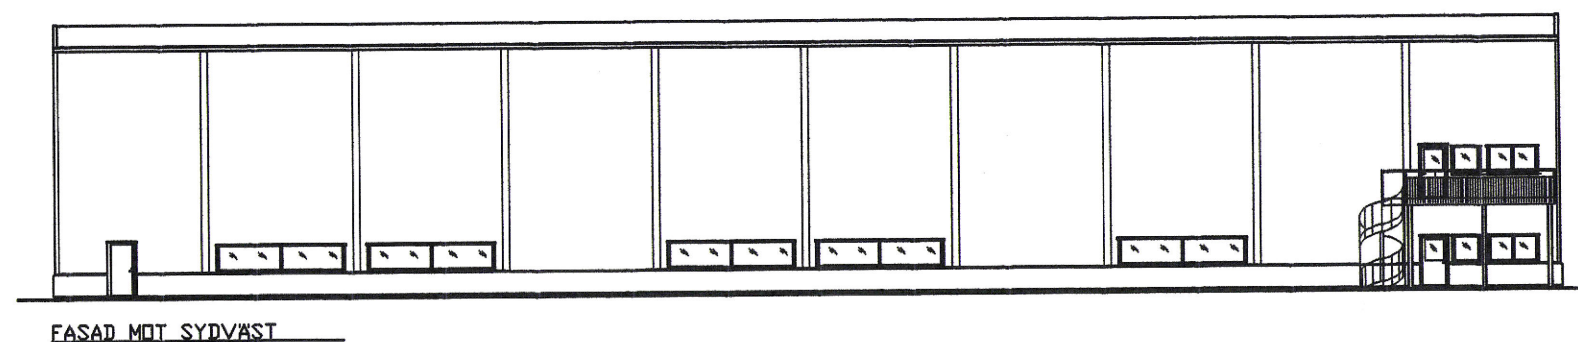


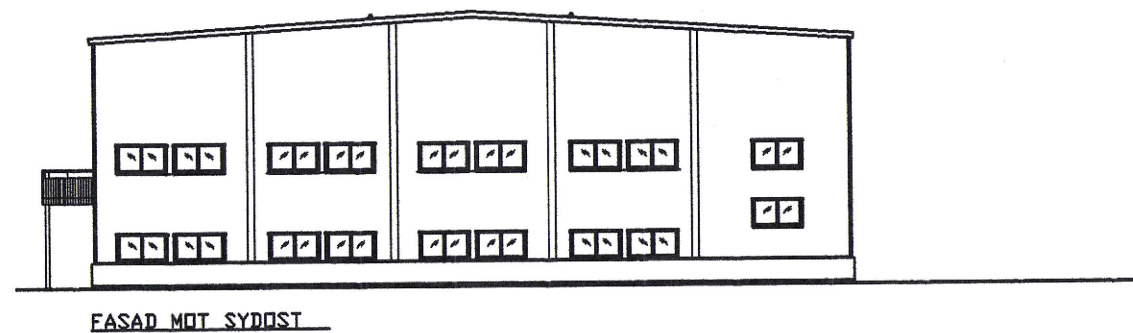

SEKTION A-A

----- = BRANDCELLSGRÄNS EI30

KUNGSBACKA KOMMUN
Plan & Bygg
2015 -08- 18
Diariennr 2013-1331

C	PELARE PÅ GAVEL	2015-05-28	BOP
B	FÖNSTER UTGÅTT	20150524	BOP
A	KONTORSDEL TILLKOM	20150506	BOP

BET	ÄNDRINGEN AVSER	DATUM	SIGN
BYGGLOVRITNING			
VARLA 2:379 KUNGSBACKA KOMMUN			
STRIHL SCANDINAVIA AB			
NYBYGGNAD LAGERHALL			
SKALA	1:150	RITN. NR.	A1
		BET	C

Kungsbacka
Arkitektkontor AB

Arkitekt SAR /MSA
Bergsgatan 3 Tel 0300 - 171 19
434 32 KUNGSBACKA Fax 0300 - 307 95
e-mail: palmqvist@konsulthuset-kba.com

DATUM	RITAD AV
2013-10-21	Bo Palmqvist