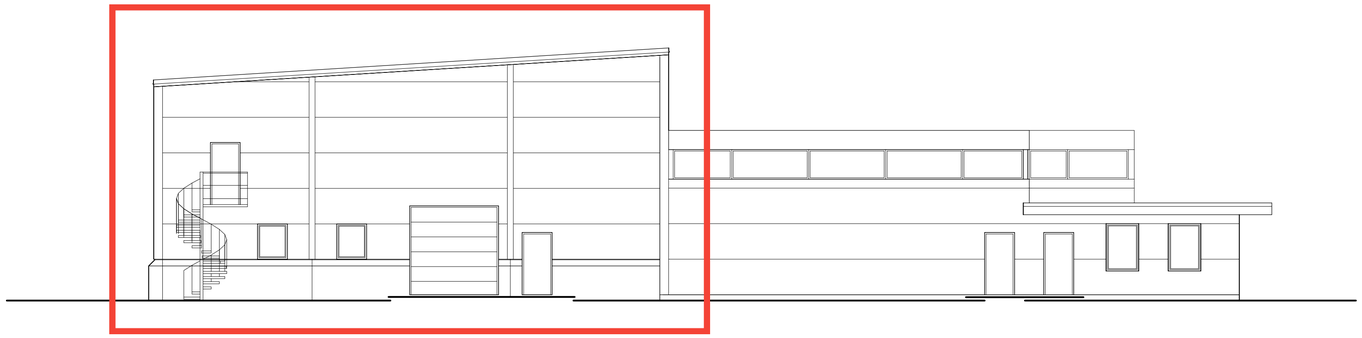

FASAD MOT NORDVAST

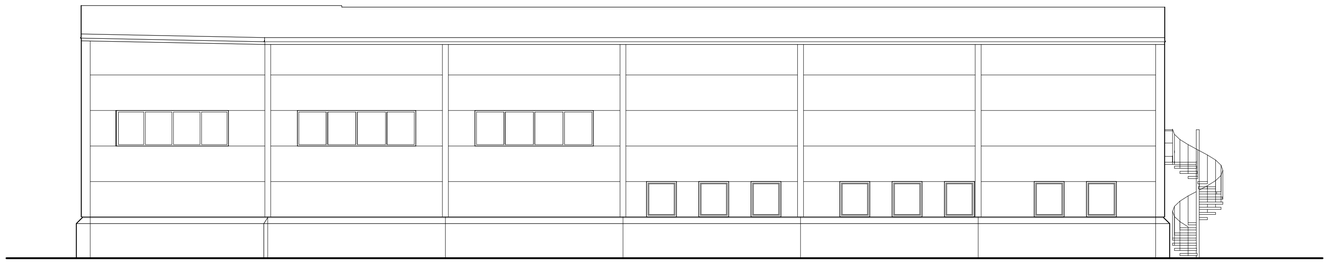

FASAD MOT NORDOST

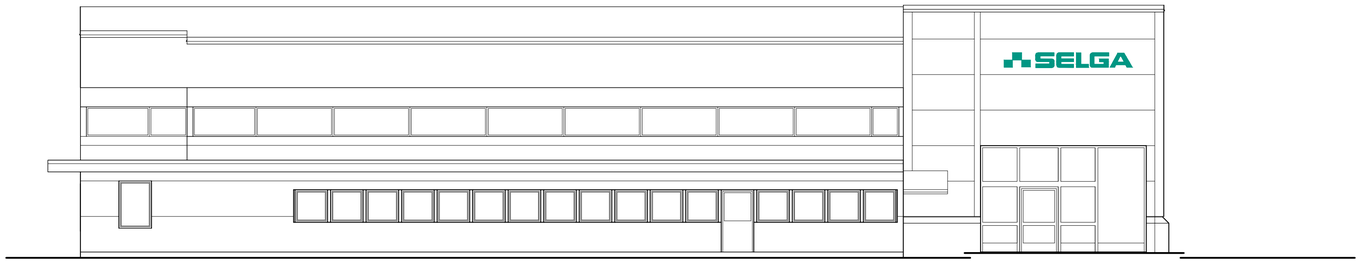

FASAD MOT SYDVAST

FASAD MOT SYDOST

© Borås Byggplanering
Denna ritning är ej användas, kopieras, förevisas för eller utlämnas till
tredje person eller företag utan Borås Byggplanering AB:s uttryckliga medgivande.
Är inom angivet projekt utan skriftligt tillstånd från upphovsmannen.

BET	ANT	ÄNDRINGEN AVSER	DATUM	SIGN

RELATIONSRITNING 210417

KV PANTÄNGEN NR 14 BORÅS

BORÅS BYGGPLANERING
LINNEGATAN 15A BOX 55163 504 04 BORÅS
TEL. 033-128000 0705-128004 FAX 033-121417
EMAIL JANAD@BORASBYGGPLAN.COM WWW.BYGGPLANERINGNET

UPPDRAG NR	RITAD/KONSTR AV	HANDLÄGGARE
2377	RELATIONSRITNING	190510
DATUM	ANSVARIG	
180228		

TILLBYGGNAD AV YRKESBUTIK
FASADER

SKALA	NUMMER	BET
1:100	A10:02	