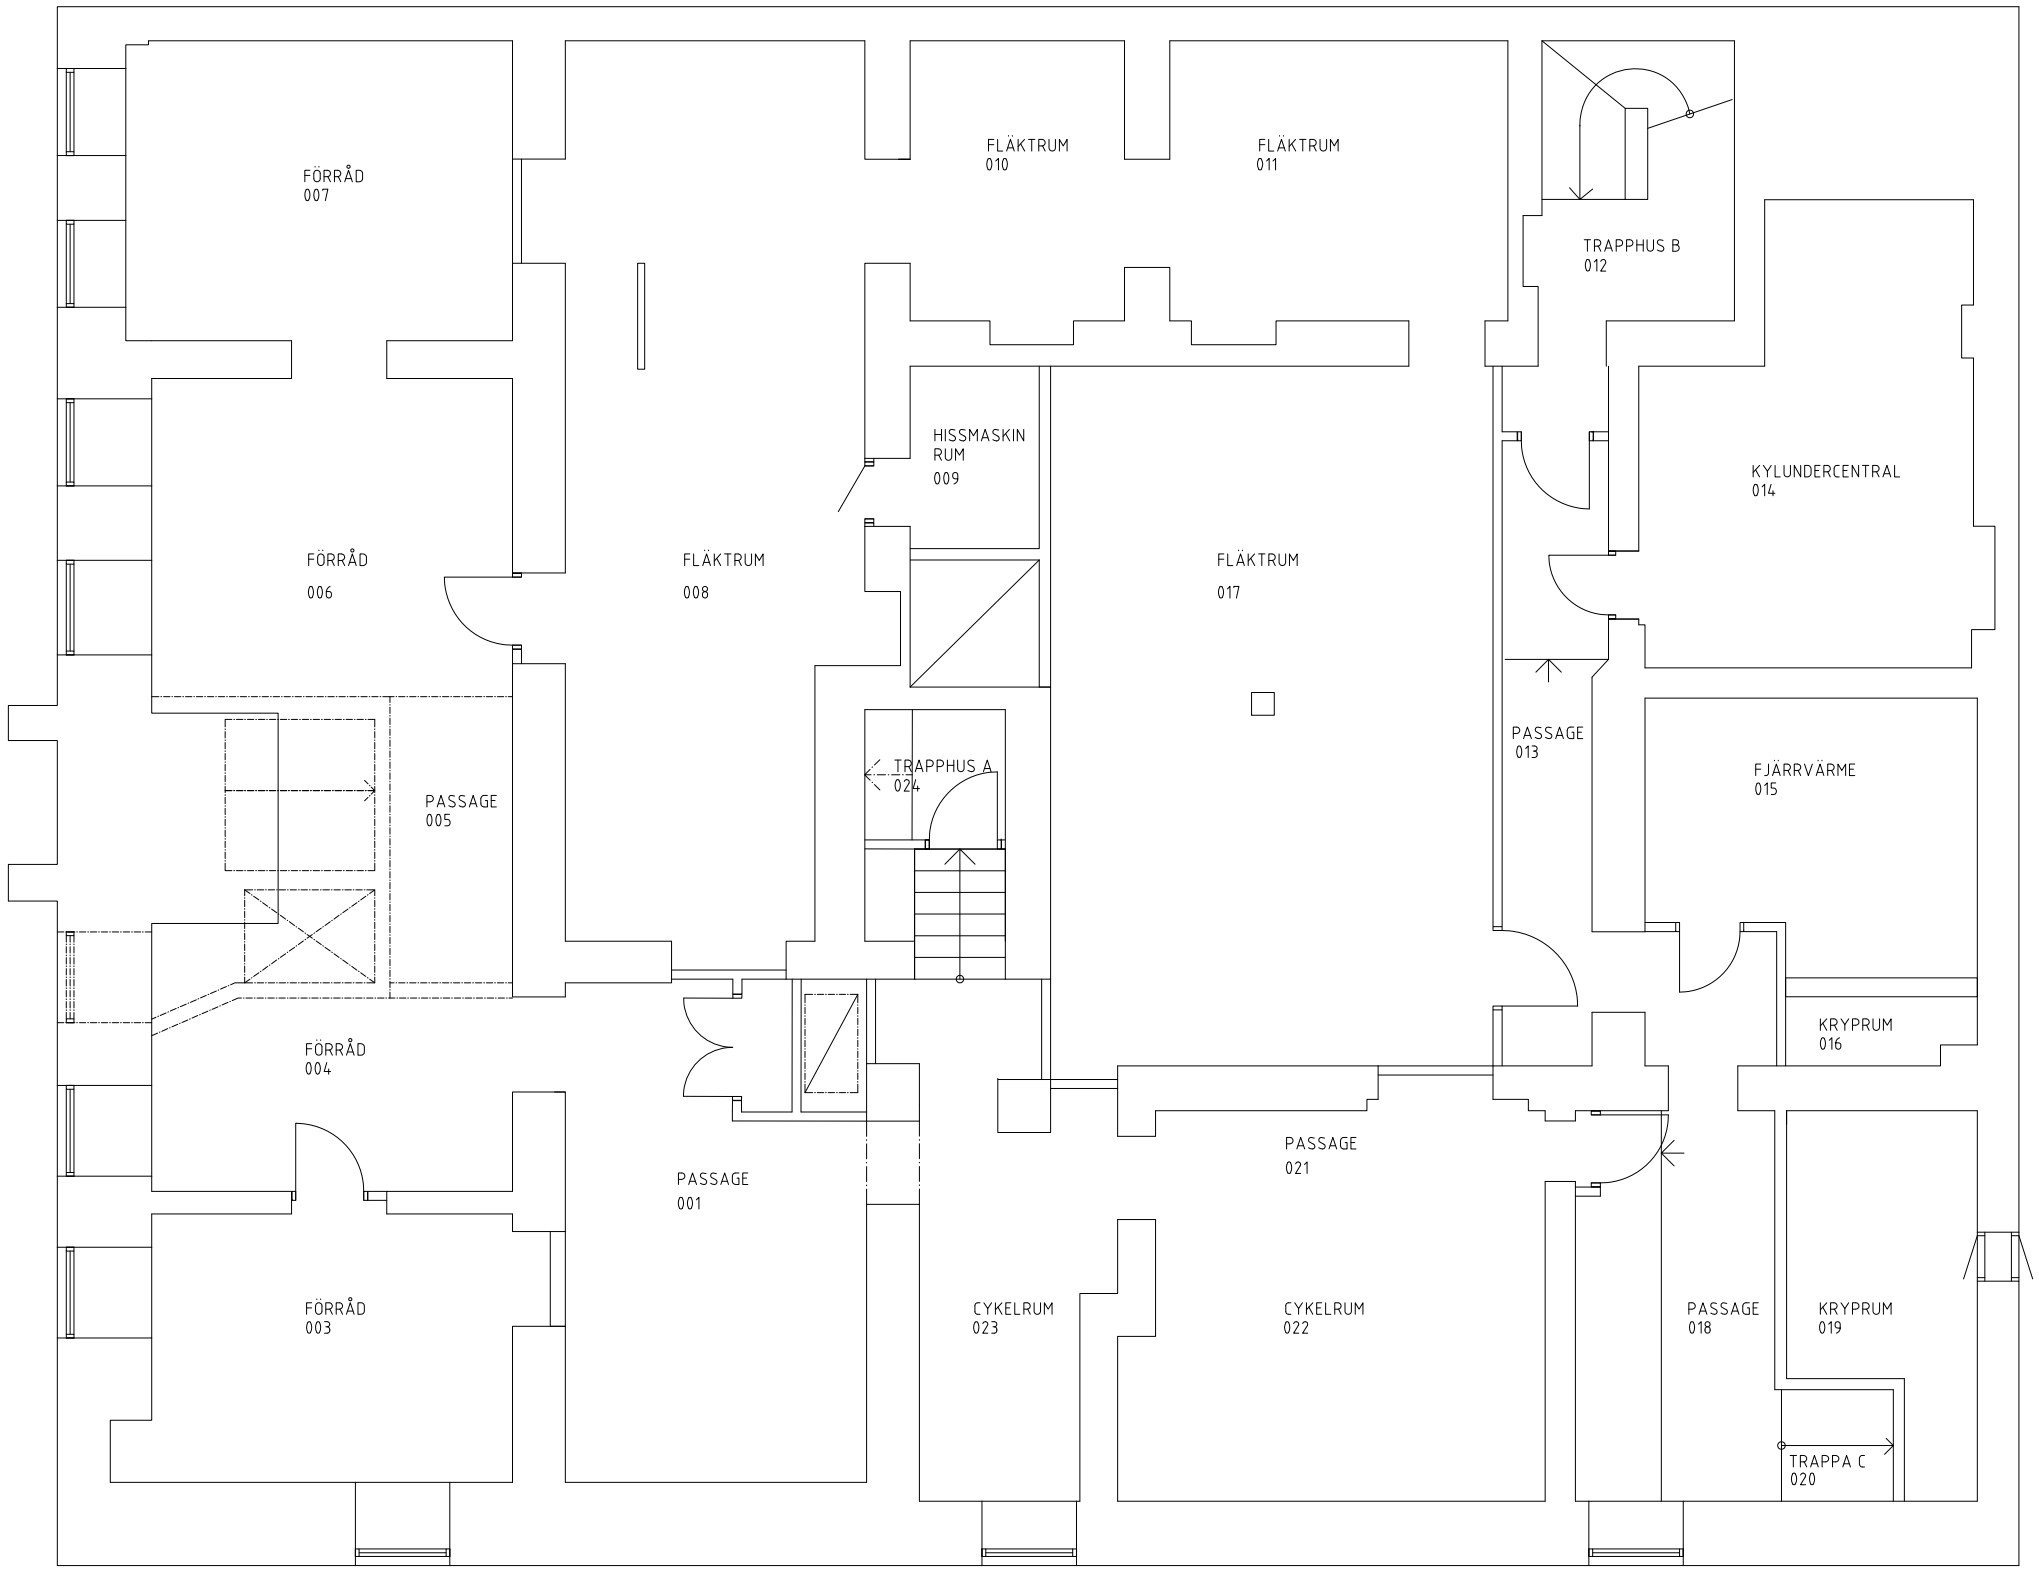


FÖRKLARINGAR OCH FÖRESKRIFTER


Enligt ritning A-40-1-110

OBS! Då ingen avvägning gjorts på detta plan, måste planlösningen ses som schematisk.

BET	ANT	ÄNDRINGEN AVSER	SIGN	DATUM
	-	RELATIONSHANDLING	CH	20140528

HANDLING

RELATIONSHANDLING

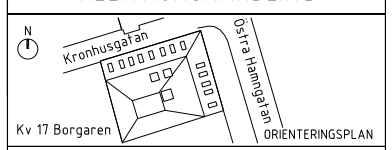

NORDSTADEN 17:8
GÖTEBORGS KOMMUN

A	Arkitekterna Krook & Tjäder AB	Tel: 031-704 17 30
K	VBK	Tel: 031-703 35 00
E	Gicon Installations AB	Tel: 031-61 94 25
V	Gicon Installations AB	Tel: 031-61 94 25
G	WSP Terrasond/Jerbol	Tel: 031-727 25 00
B	Bengt Dahlgren Brand och risk AB	Tel: 0770-82 25 00
BA	Lindholm Restaurering AB	Tel: 031-336 09 40
AK	Akustikforum AB	Tel: 031-61 63 62


UPPDRAG NR	RITAD / KONSTRUERAD AV	HANDLÄGGARE
12.035	CH/MO	CH
DATUM	ANSVARIG	
2013-04-22	EA	

NORDSTADEN 17:8 Östra Hamngatan 17

Planritning, källarplan

Blivande utseende

SKALA		NUMMER	BET
1:50 1:100	A1 A3	A-40.1-100	

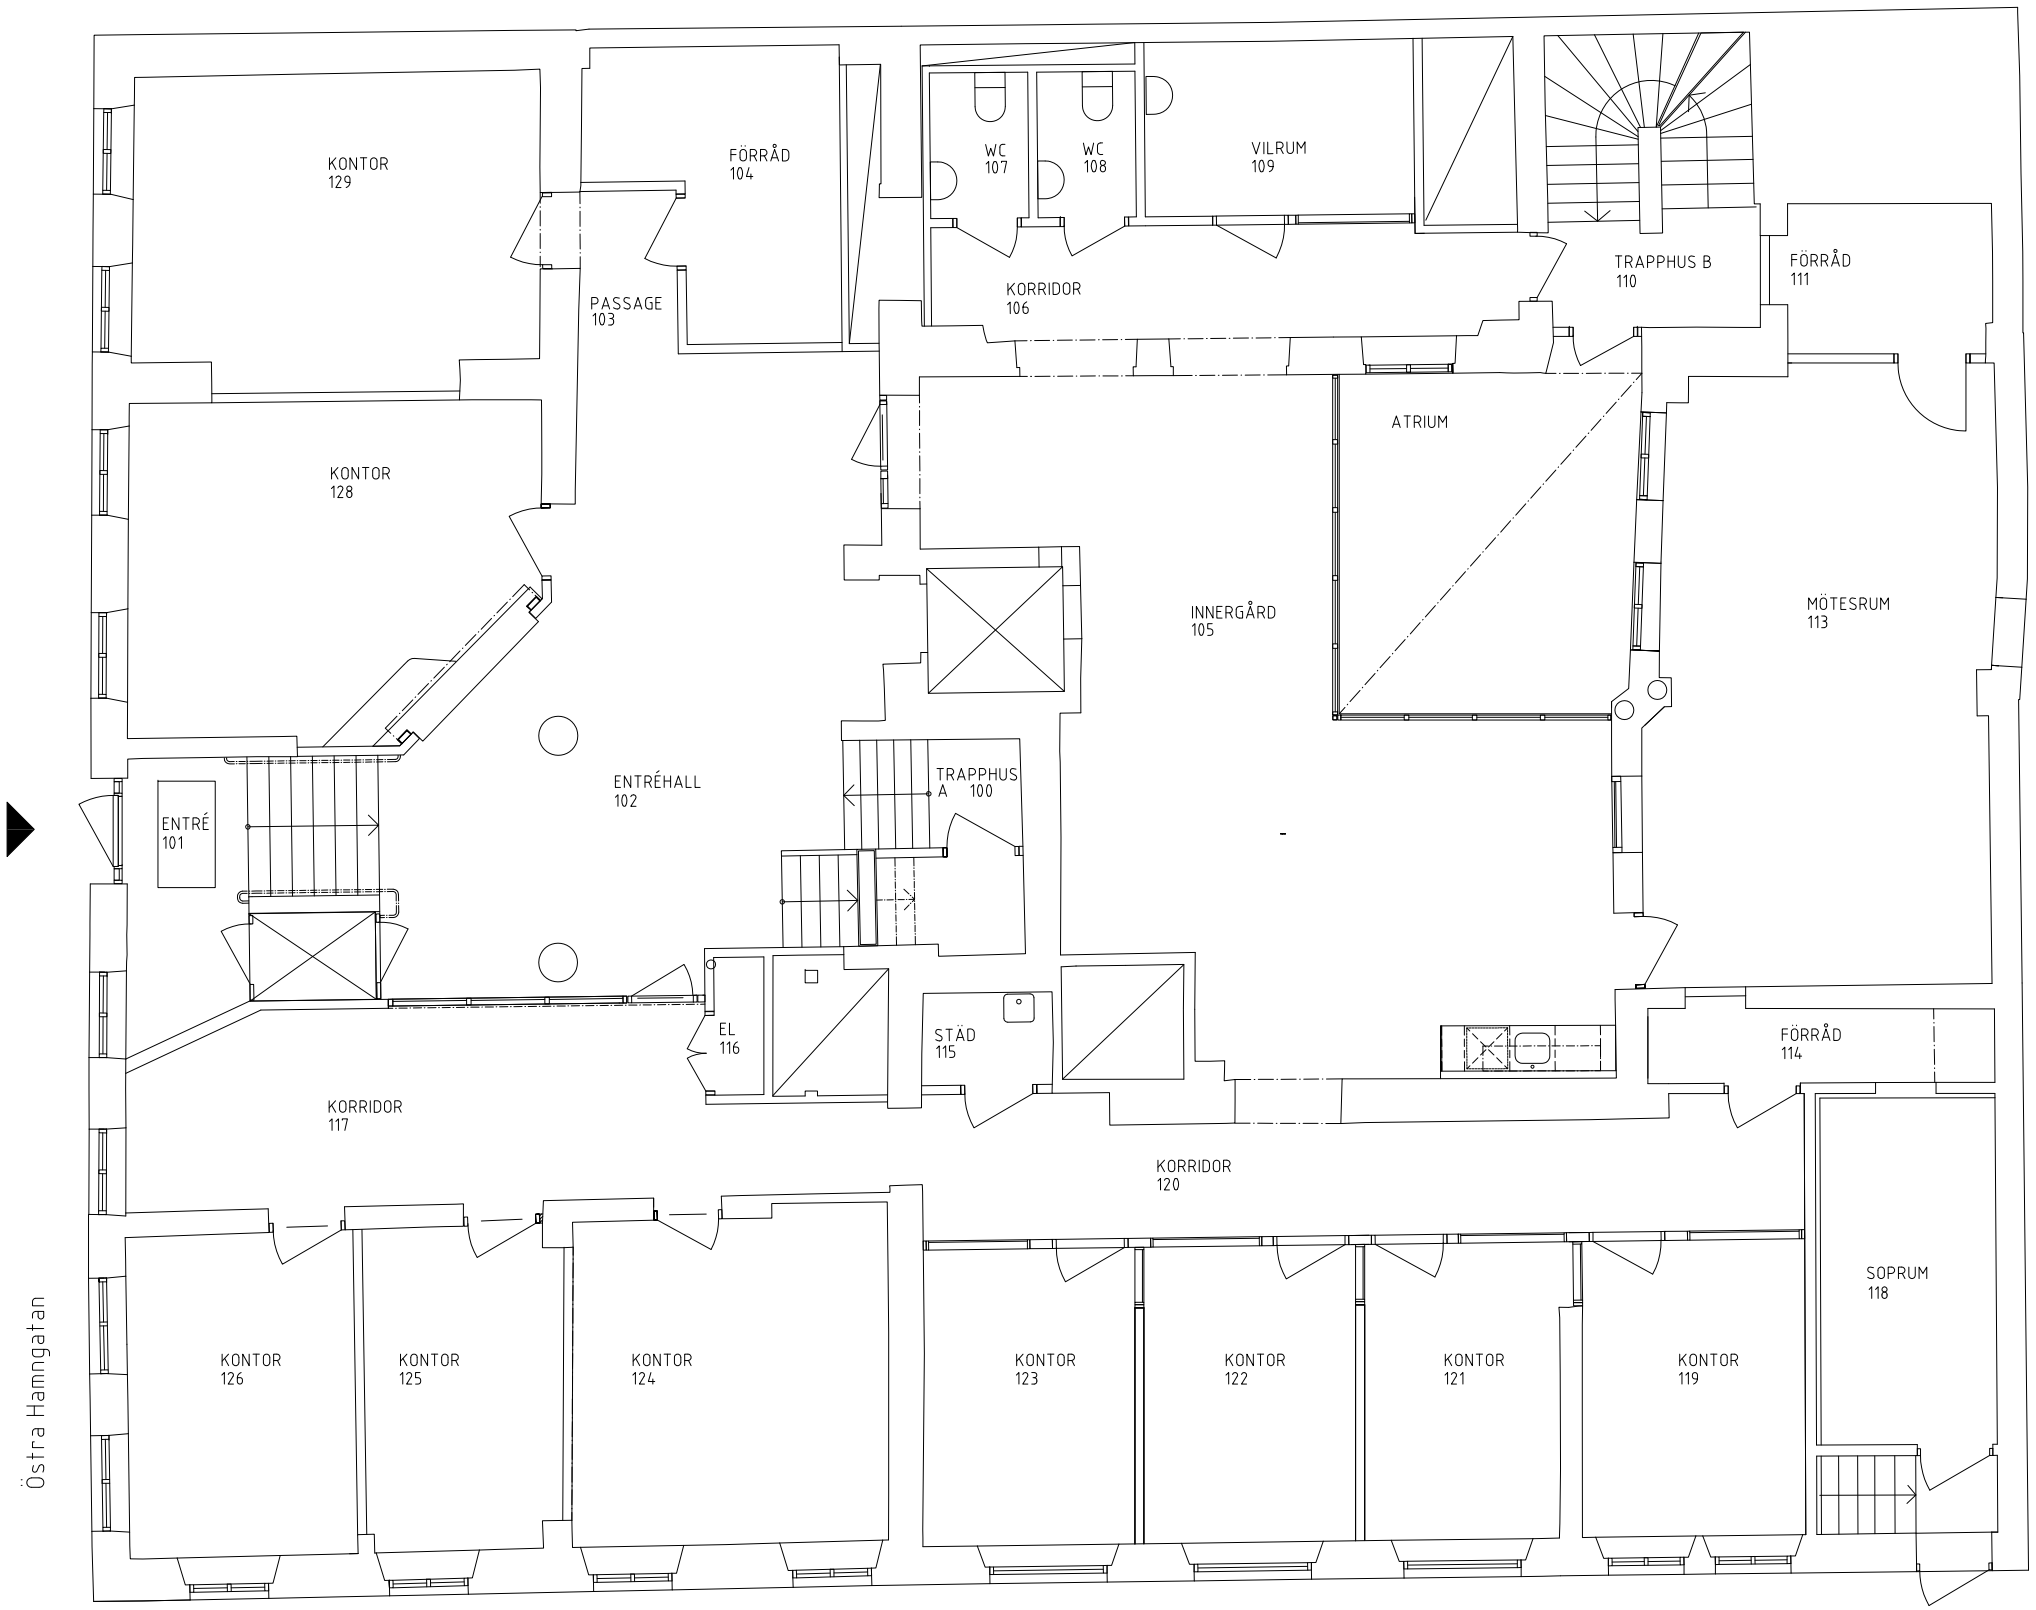


FÖRKLARINGAR OCH FÖRESKRIFTER

BET	ANT	ÄNDRINGEN AVSER	SIGN	DATUM
	-	RELATIONSHANDLING	CH	20140528

HANDLING

RELATIONSHANDLING

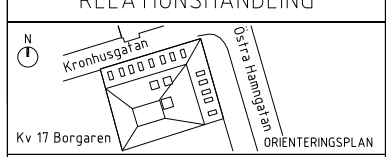

NORDSTADEN 17:8
GÖTEBORGS KOMMUN

A	**Arkitekterna Krook & Tjäder AB**	**Tel: 031-704 17 30**
K	VBK	Tel: 031-703 35 00
E	Gicon Installations AB	Tel: 031-61 94 25
V	Gicon Installations AB	Tel: 031-61 94 25
G	WSP Terrasond/Jerbol	Tel: 031-727 25 00
B	Bengt Dahlgren Brand och risk AB	Tel: 0770-82 25 00
BA	Lindholm Restaurering AB	Tel: 031-336 09 40
AK	Akustikforum AB	Tel: 031-61 63 62


UPPDRAG NR	RITAD / KONSTRUERAD AV	HANDLÄGGARE
12.035	CH	CH
DATUM	ANSVARIG	
2013-04-22	EA	

NORDSTADEN 17:8 Östra Hamngatan 17

Planritning, entréplan

Blivande utseende

SKALA		NUMMER	BET
1:50 1:100	A1 A3	A-40.1-110	

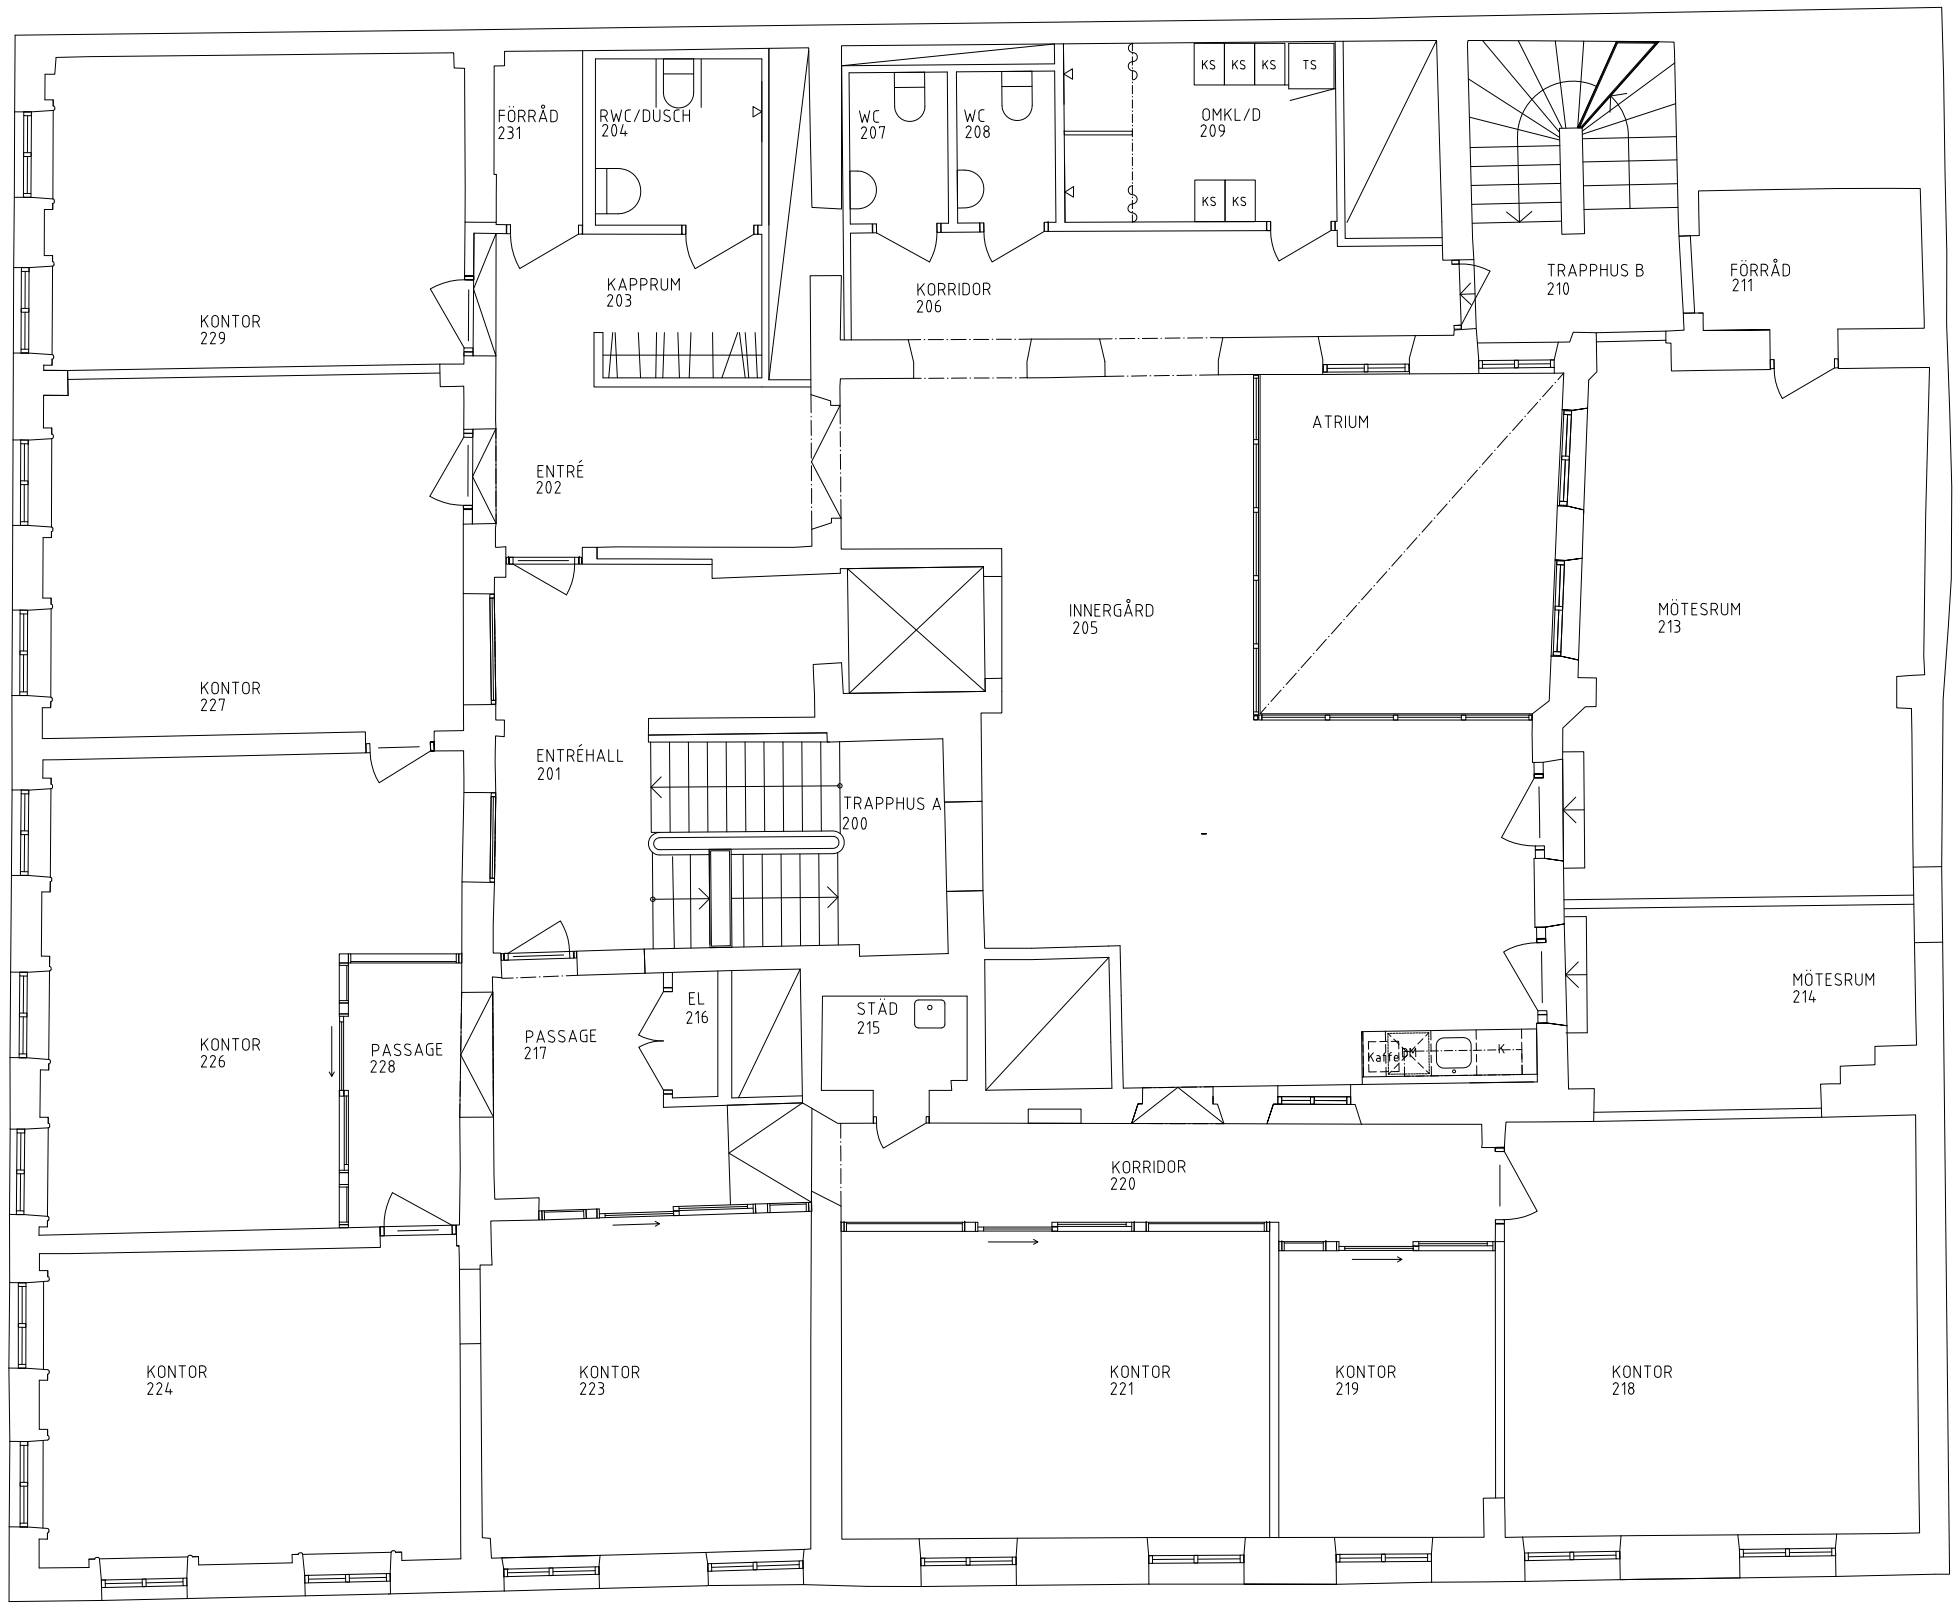


FÖRKLARINGAR OCH FÖRESKRIFTER

Enligt ritning A-40-1-110

BET	ANT	ÄNDRINGEN AVSER	SIGN	DATUM
	-	RELATIONSHANDLING	CH	20140528

HANDLING

RELATIONSHANDLING

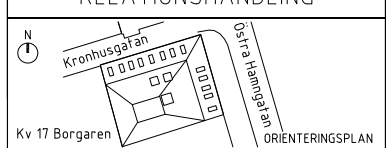

NORDSTADEN 17:8
GÖTEBORGS KOMMUN

A	Arkitekterna Krook & Tjäder AB	Tel: 031-704 17 30
K	VBK	Tel: 031-703 35 00
E	Gicon Installations AB	Tel: 031-61 94 25
V	Gicon Installations AB	Tel: 031-61 94 25
G	WSP Terrasond/Jerbol	Tel: 031-727 25 00
B	Bengt Dahlgren Brand och risk AB	Tel: 0770-82 25 00
BA	Lindholm Restaurering AB	Tel: 031-336 09 40
AK	Akustikforum AB	Tel: 031-61 63 62


UPPDRAG NR	RITAD / KONSTRUERAD AV	HANDLÄGGARE
12.035	CH	CH
DATUM	ANSVARIG	
2013-04-22	EA	

NORDSTADEN 17:8 Östra Hamngatan 17

Planritning, våning 2

Blivande utseende

SKALA		NUMMER	BET
1:50 1:100	A1 A3	A-40.1-120	

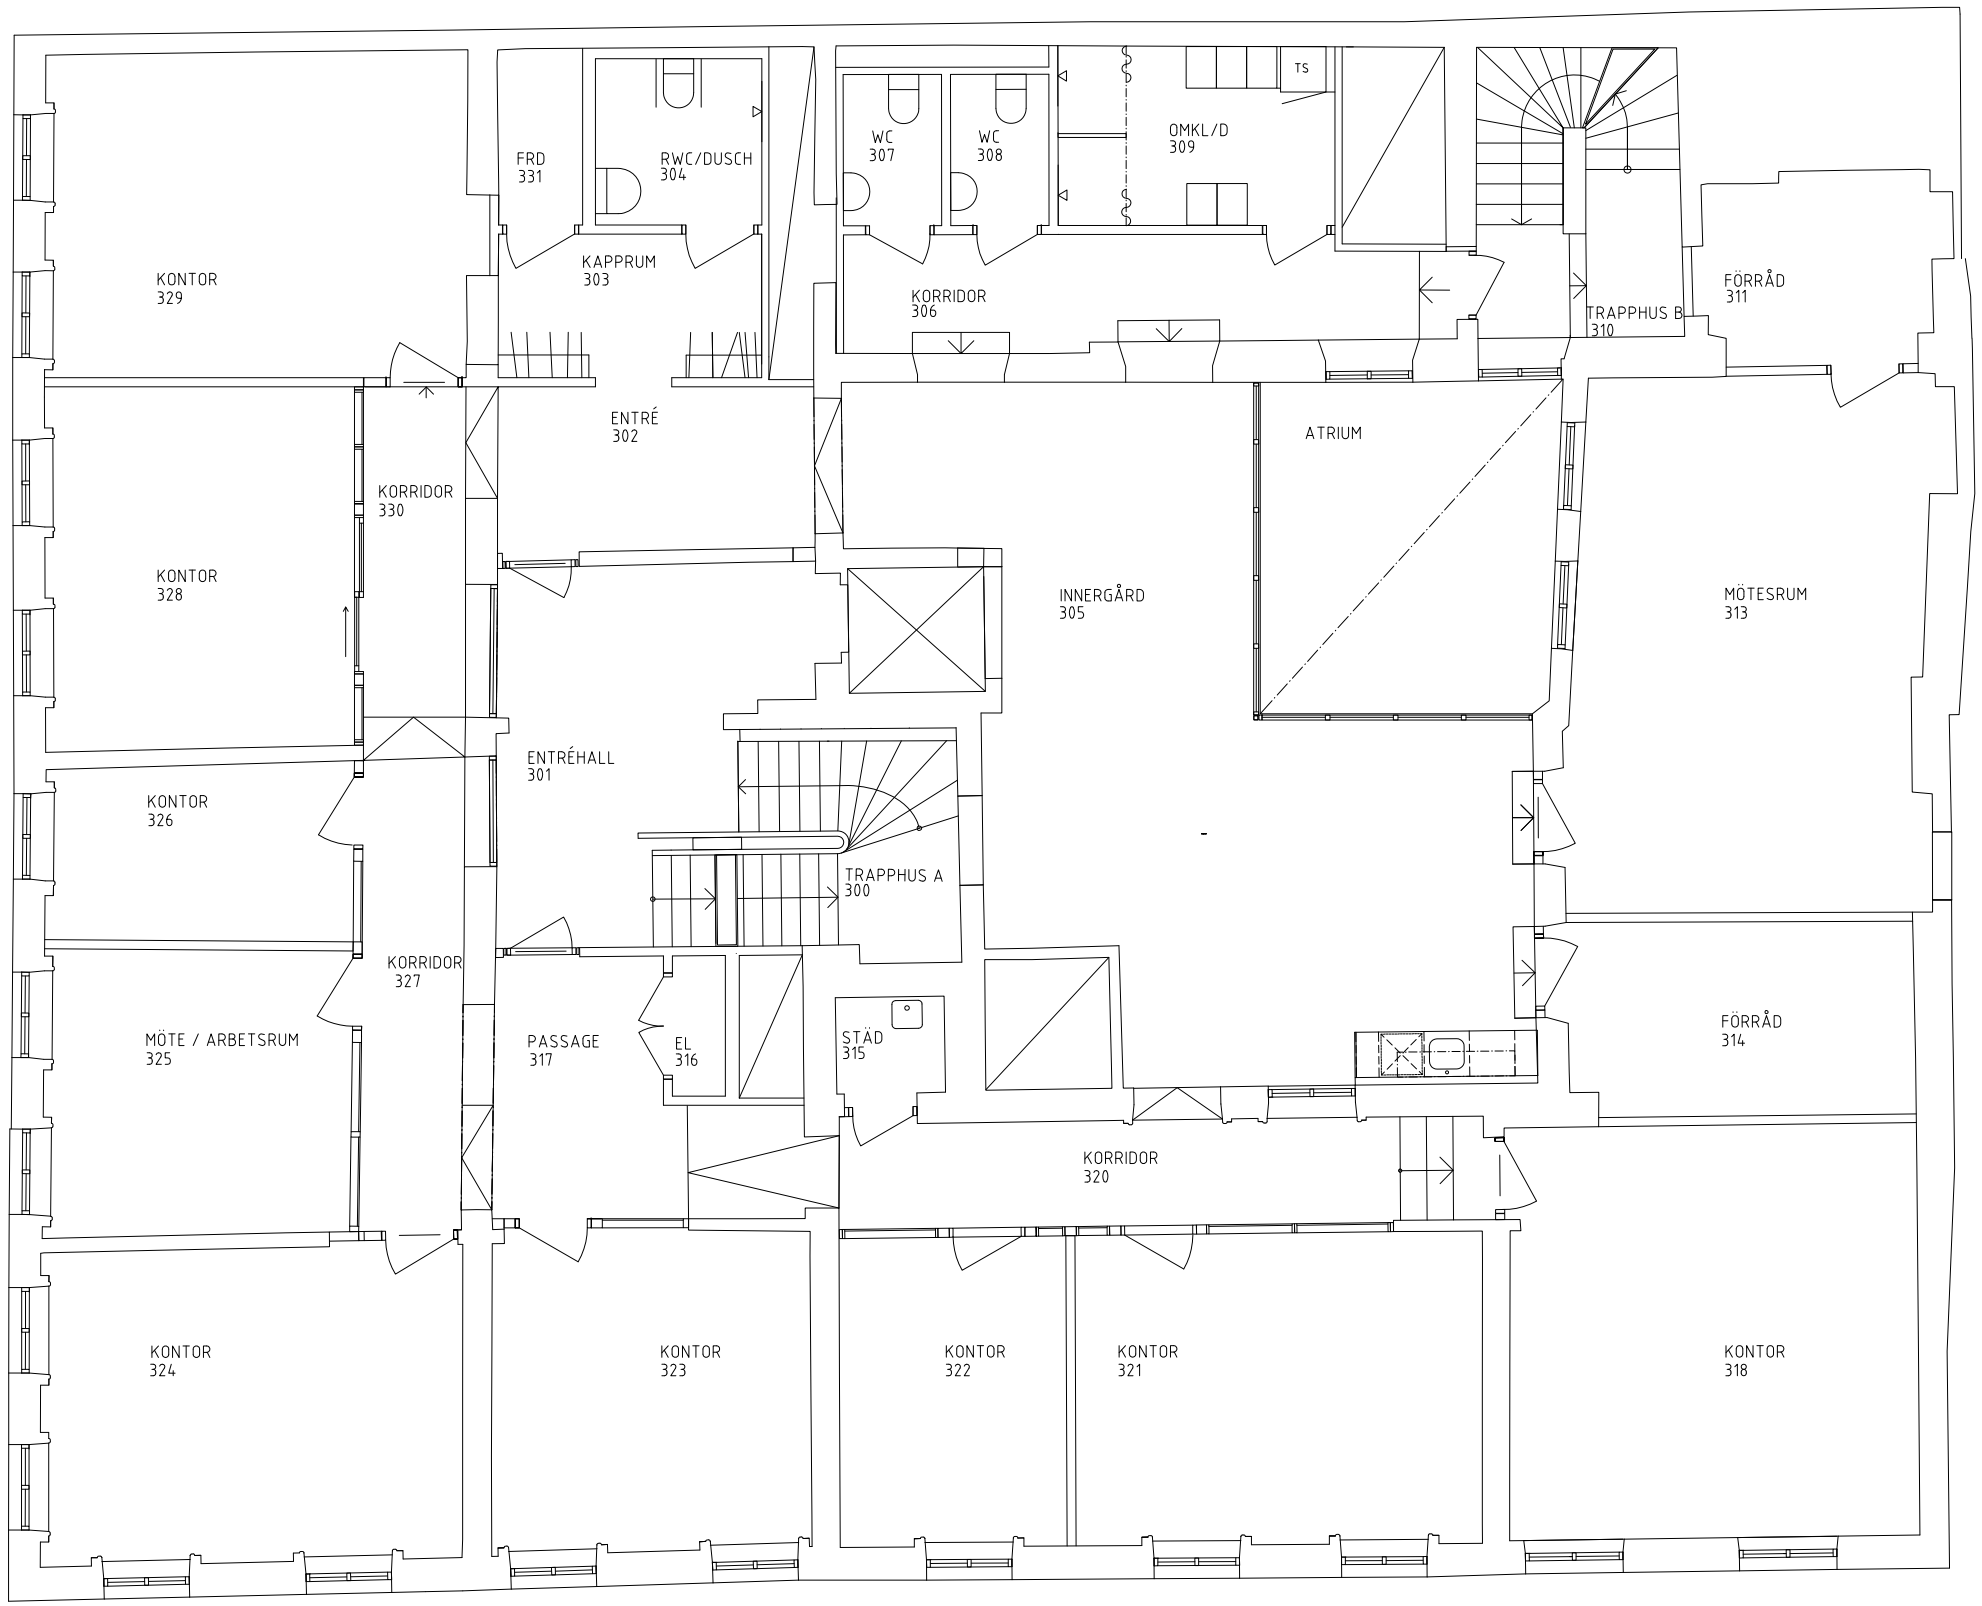


FÖRKLARINGAR OCH FÖRESKRIFTER

Enligt ritning A-40-1-110

	-	RELATIONSHANDLING	CH	20140528
BET	ANT	ÄNDRINGEN AVSER	SIGN	DATUM

HANDLING

RELATIONSHANDLING

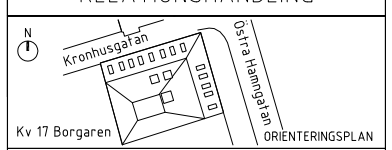

NORDSTADEN 17:8
GÖTEBORGS KOMMUN

A	**Arkitekterna Krook & Tjäder AB**	**Tel: 031-704 17 30**
K	VBK	Tel: 031-703 35 00
E	Gicon Installations AB	Tel: 031-61 94 25
V	Gicon Installations AB	Tel: 031-61 94 25
G	WSP Terrasond/Jerbol	Tel: 031-727 25 00
B	Bengt Dahlgren Brand och risk AB	Tel: 0770-82 25 00
BA	Lindholm Restaurering AB	Tel: 031-336 09 40
AK	Akustikforum AB	Tel: 031-61 63 62


UPPDRAG NR	RITAD / KONSTRUERAD AV	HANDLÄGGARE
12.035	CH	CH
DATUM	ANSVARIG	
2013-04-22	EA	

NORDSTADEN 17:8 Östra Hamngatan 17

Planritning, våning 3

Blivande utseende

SKALA		NUMMER	BET
1:50 1:100	A1 A3	A-40.1-130	

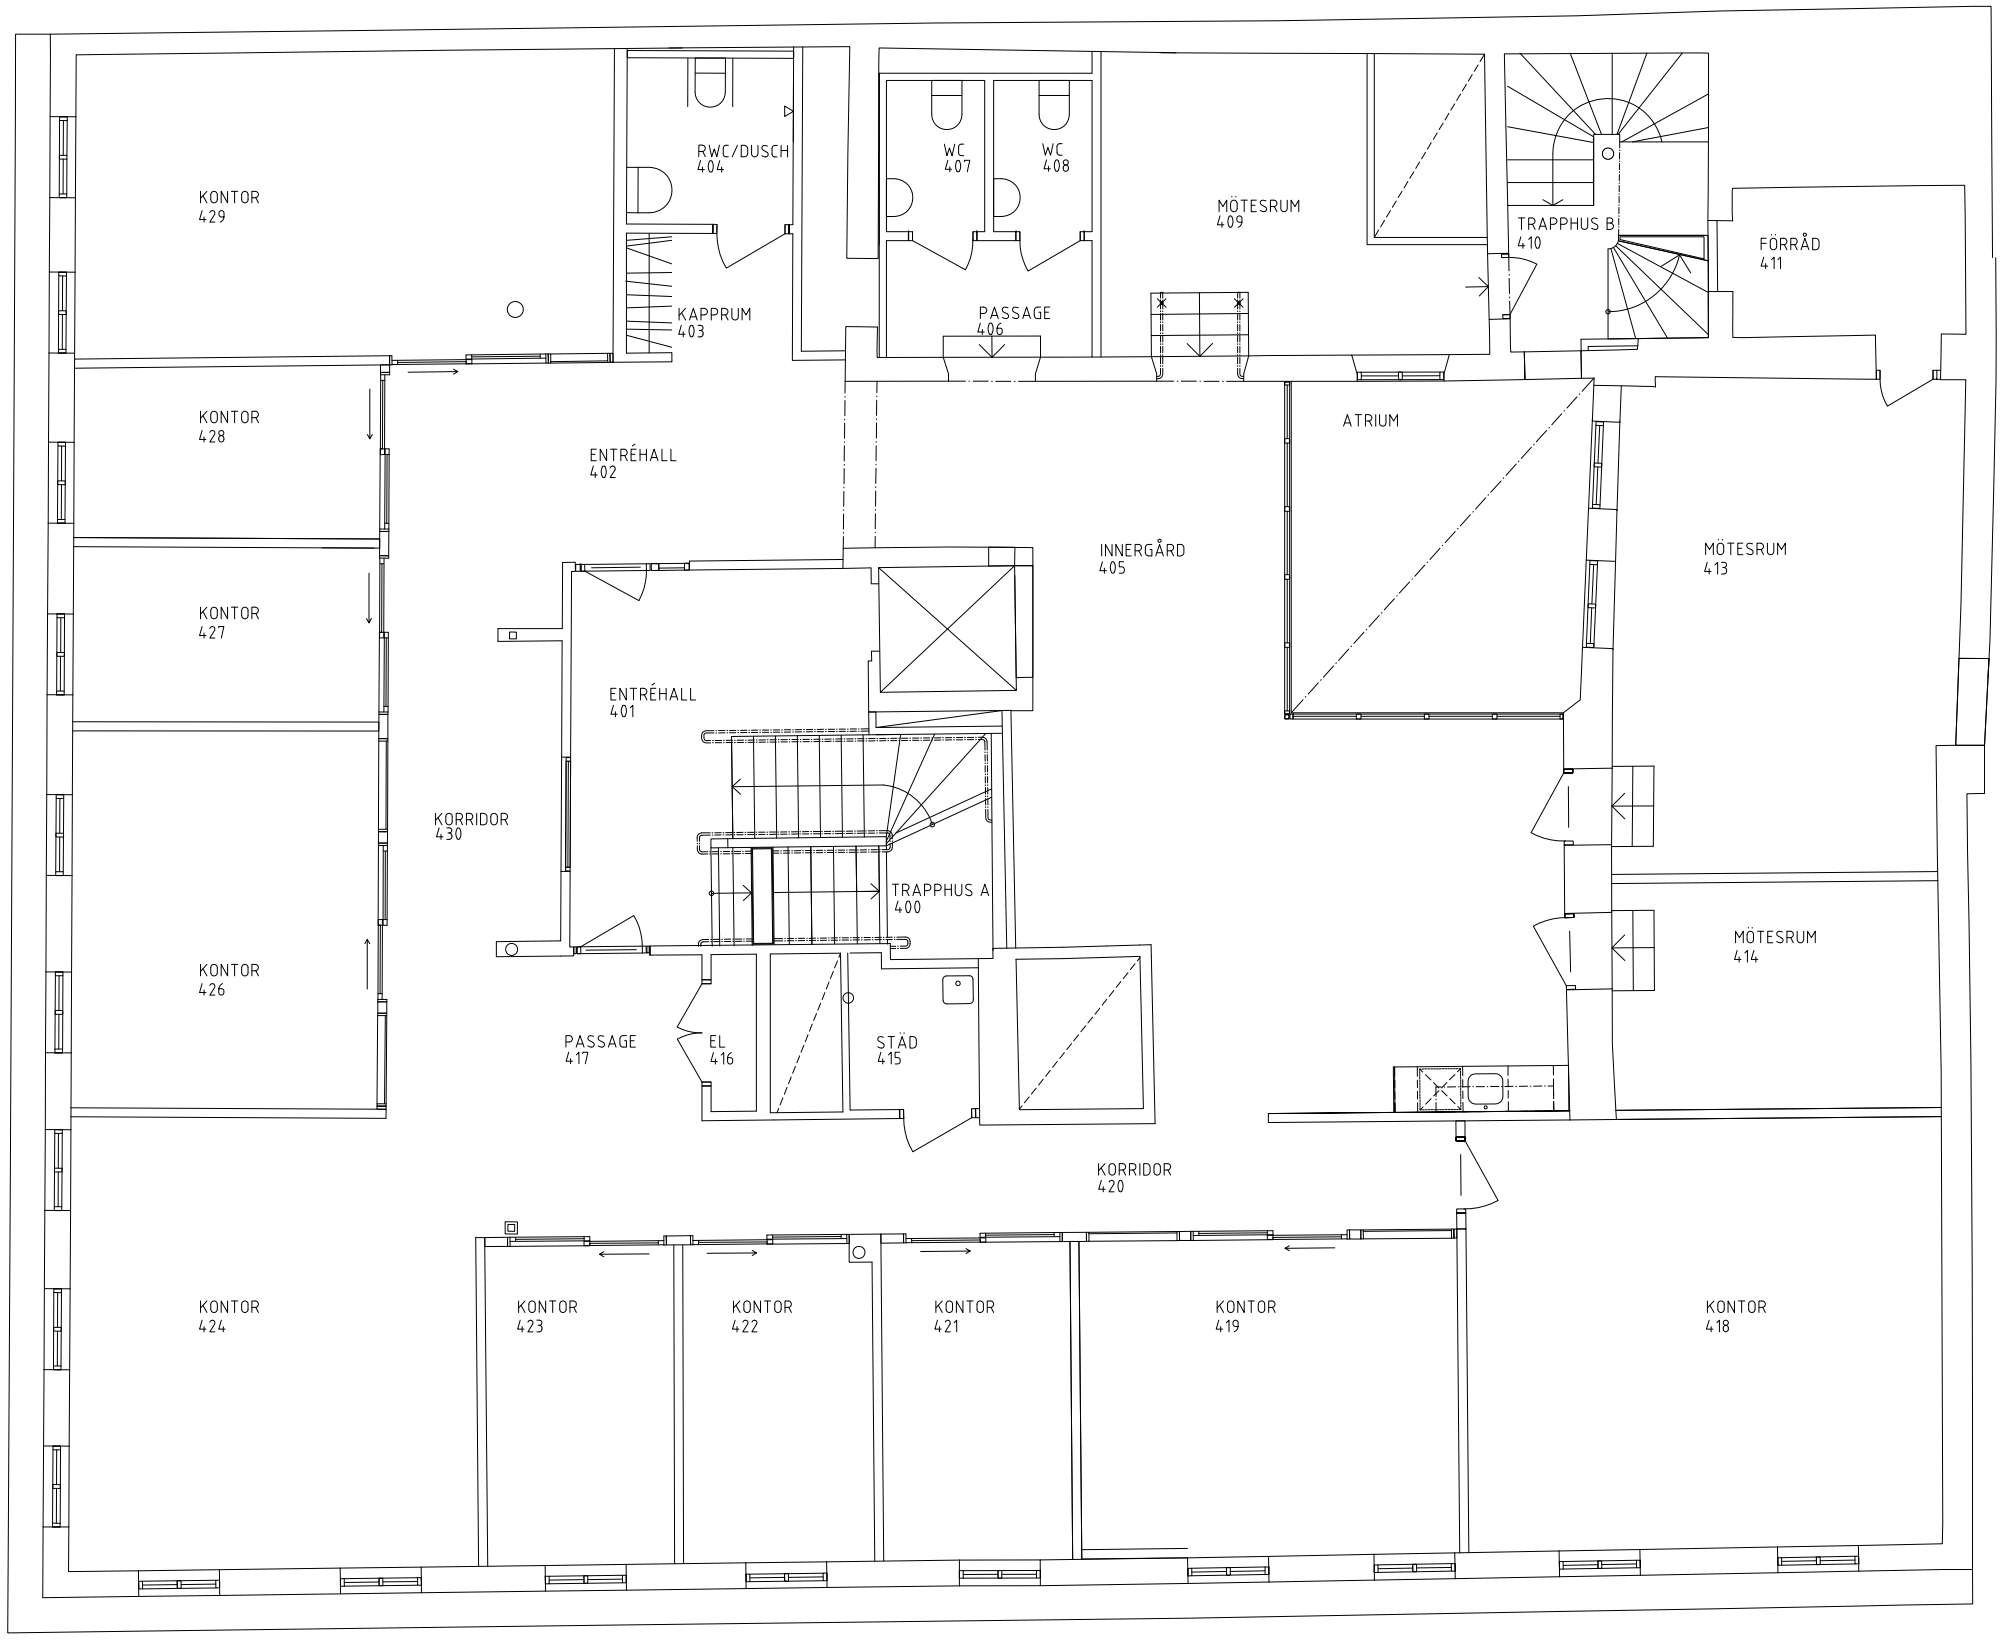


FÖRKLARINGAR OCH FÖRESKRIFTER

Enligt ritning A-40-1-110

	-	RELATIONSHANDLING	CH	20140528
BET	ANT	ÄNDRINGEN AVSER	SIGN	DATUM

HANDLING

RELATIONSHANDLING

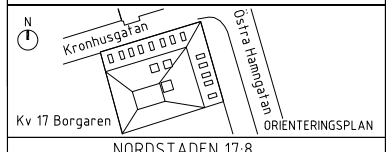

ORIENTERINGSPLAN

NORDSTADEN 17:8
GÖTEBORGS KOMMUN

A	**Arkitekterna Krook & Tjäder AB**	**Tel: 031-704 17 30**
K	VBK	Tel: 031-703 35 00
E	Gicon Installations AB	Tel: 031-61 94 25
V	Gicon Installations AB	Tel: 031-61 94 25
G	WSP Terrasond/Jerbol	Tel: 031-727 25 00
B	Bengt Dahlgren Brand och risk AB	Tel: 0770-82 25 00
BA	Lindholm Restaurering AB	Tel: 031-336 09 40
AK	Akustikforum AB	Tel: 031-61 63 62


UPPDRAG NR	RITAD / KONSTRUERAD AV	HANDLÄGGARE
12.035	CH	CH
DATUM	ANSVARIG	
2013-04-22	EA	

NORDSTADEN 17:8 Östra Hamngatan 17

Planritning, våning 4

Blivande utseende

SKALA		NUMMER	BET
1:50	A1	A-40.1-140	
1:100	A3		

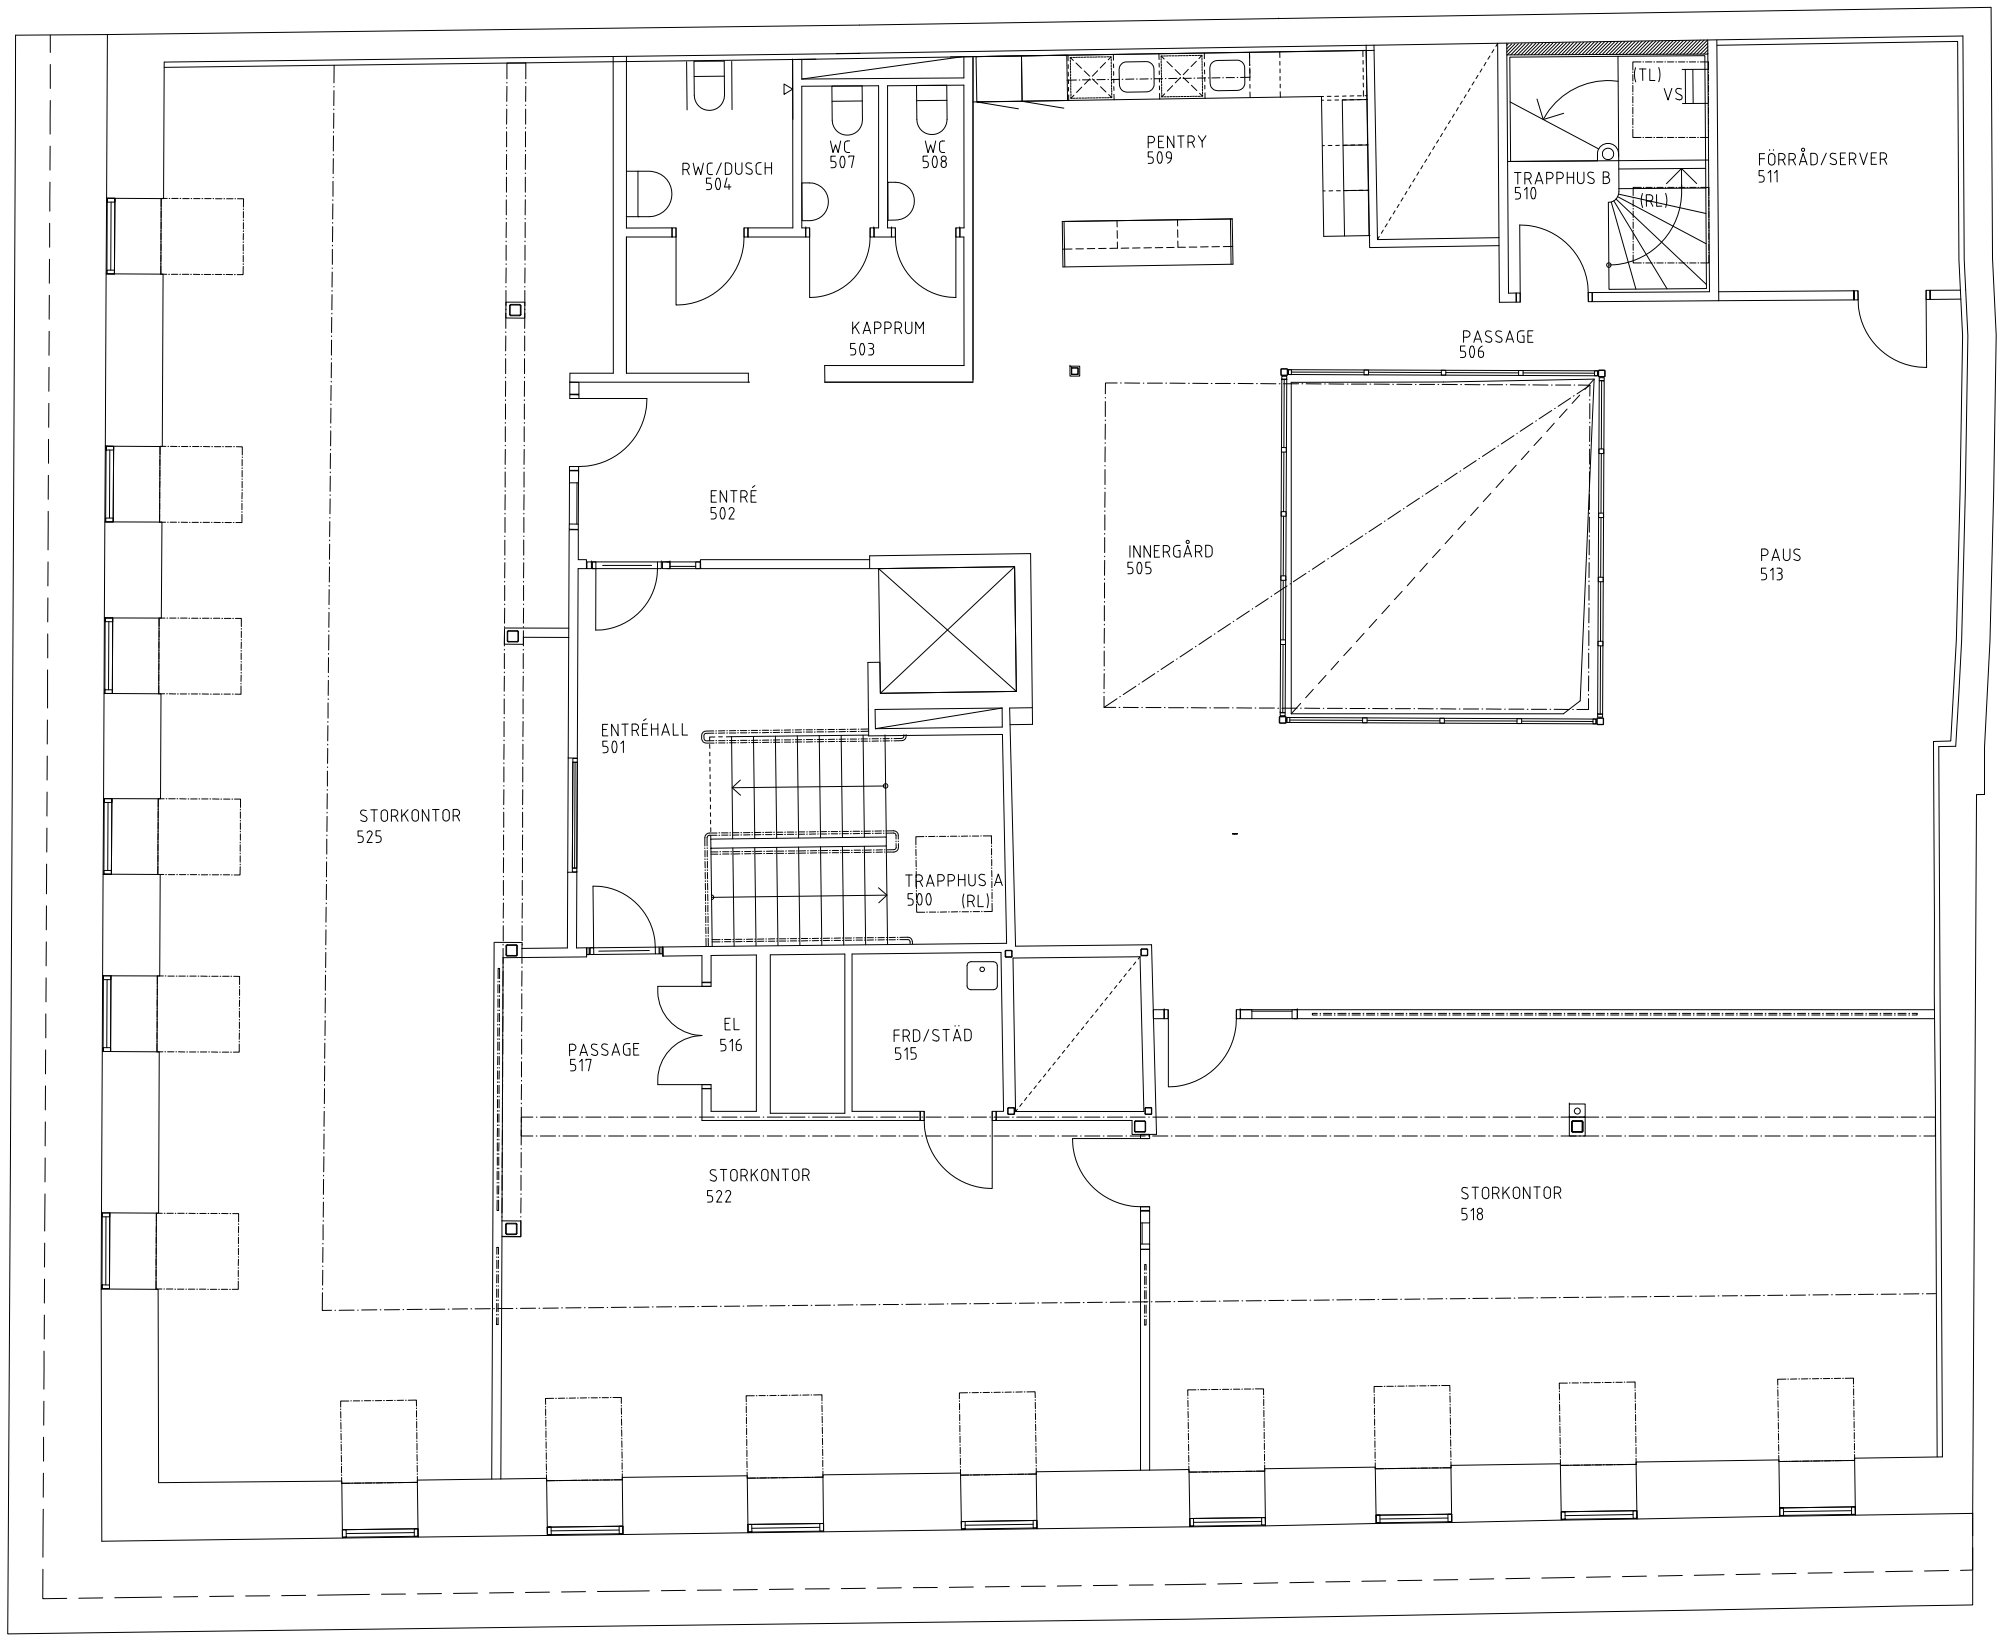


FÖRKLARINGAR OCH FÖRESKRIFTER

Enligt ritning A-40-1-110

BET	ANT	ÄNDRINGEN AVSER	SIGN	DATUM
	-	RELATIONSHANDLING	CH	20140528

HANDLING

RELATIONSHANDLING

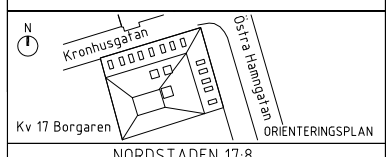

ORIENTERINGSPLAN

NORDSTADEN 17:8
GÖTEBORGS KOMMUN

A	Arkitekterna Krook & Tjäder AB	Tel: 031-704 17 30
K	VBK	Tel: 031-703 35 00
E	Gicon Installations AB	Tel: 031-61 94 25
V	Gicon Installations AB	Tel: 031-61 94 25
G	WSP Terrasond/Jerbol	Tel: 031-727 25 00
B	Bengt Dahlgren Brand och risk AB	Tel: 0770-82 25 00
BA	Lindholm Restaurering AB	Tel: 031-336 09 40
AK	Akustikforum AB	Tel: 031-61 63 62

UPPDRAG NR	RITAD / KONSTRUERAD AV	HANDLÄGGARE
12.035	CH	CH
DATUM	ANSVARIG	
2013-04-22	EA	

NORDSTADEN 17:8 Östra Hamngatan 17

Planritning, våning 5

Blivande utseende

SKALA		NUMMER	BET
1:50 1:100	A1 A3	A-40.1-150	