234865

94 -03- 2 8

Tillhör byggnadsnämndens i Umeå protokoll § 631/1993 A
betygar Siv Eriksson

11.55

7.20

4.20

9.65

F.D.

VATTENKÄRL

FLÄKT-AGG.

SKYDDSRUM 60 PL
NETTOAREA 51.6

GARAGE / F.D.

TC

TC

GOLVB.

LUFTSLUSS

SRD. 23×21

SRD. 23×21

F.D. / HALL

VÅTRUM

TVÄTT, MANGL. TORK

B30

PANNRUM

B30

WC

B30

STÄD

B30

LÄG. F.D.

LÄG. F.D

HOBBY / UTRYMME, VÄVNING, SÅMNAD.

GARAGE

GARAGE

GARAGE

SOP.

ENTREPLAN 1:100

METER 1:100
0 1 2 3 4 5

REV. MARS-94 SN
REV. OKT-93 SN

GODKÄND 94-03-28/ERL LE


LINNEAN 13, HOLMSUND UMEÅ.


NYBYGGNAD AV SKYDDSRUM SAMT OMB. AV BOSTADSHUS.

SEPT. -93
NÄSLUND FASTIGHETER

2.


27861

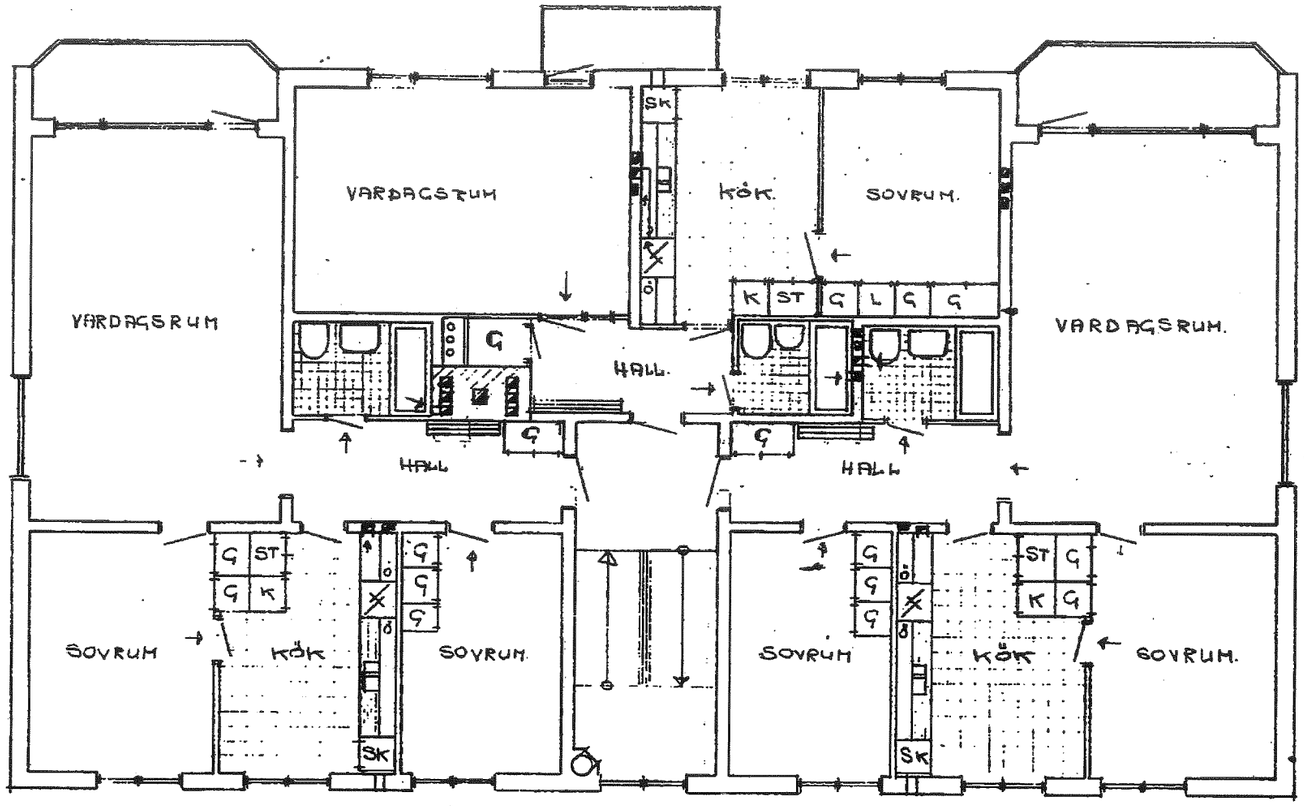

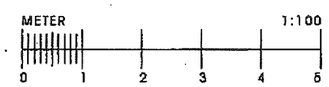


15-1-1965	HOLMSUND
1:100	Kv. LINNÉAN Stq 600
	FÖRSLAG TILL NYBYGGNAD
	PLAN 1. tr.

234867

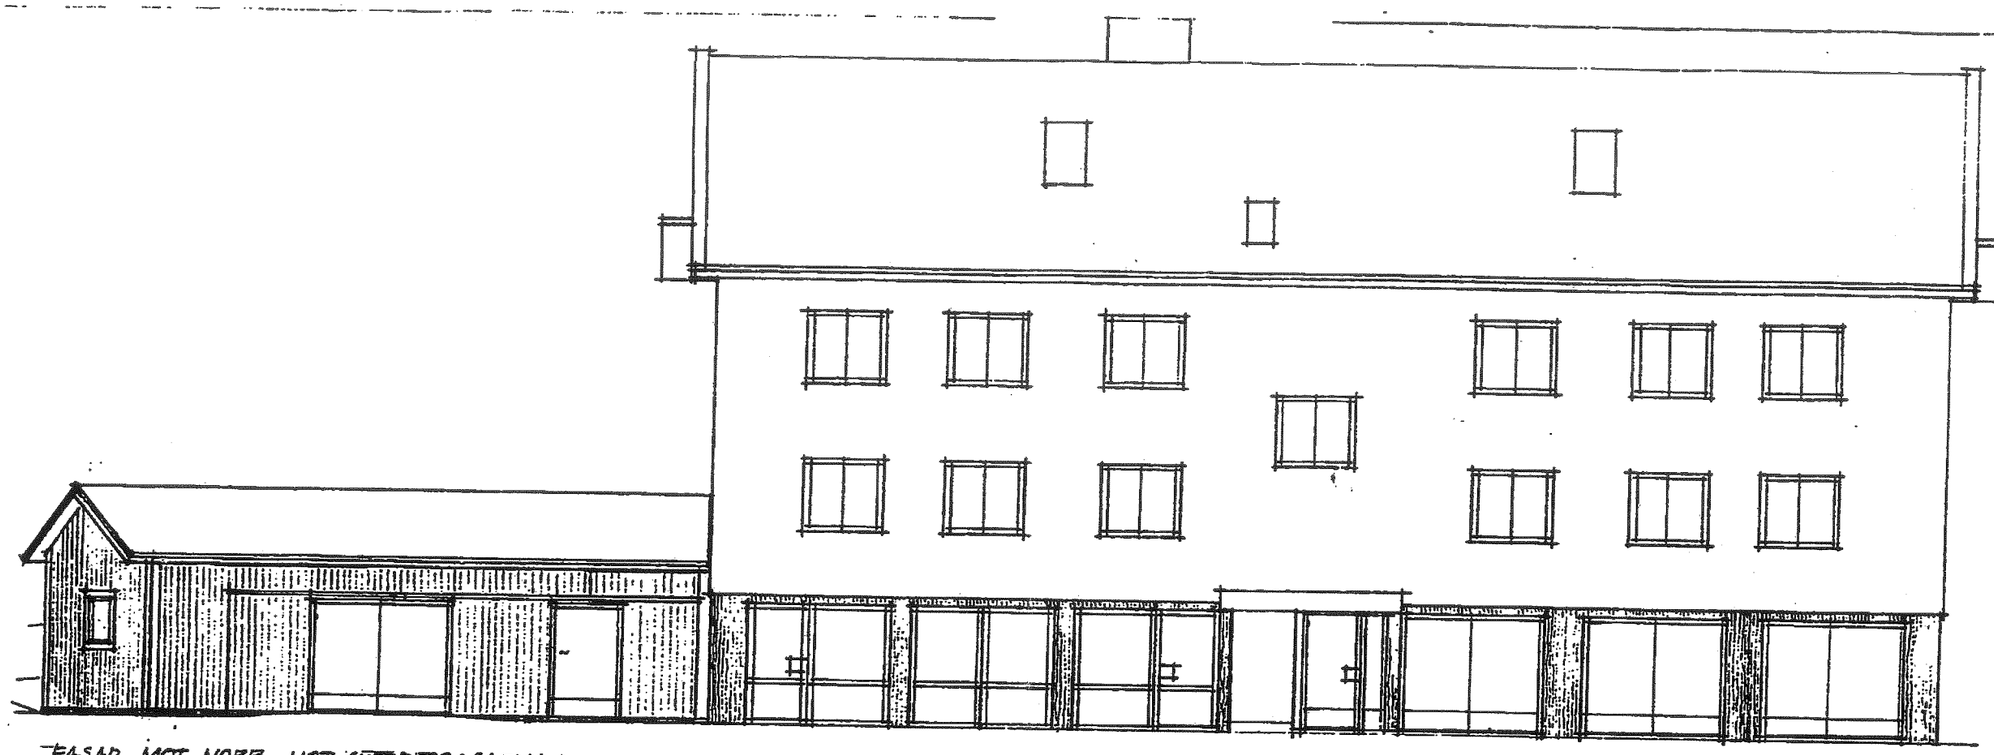

FASAD MOT NORR, MOT SVEDBERGS GATAN

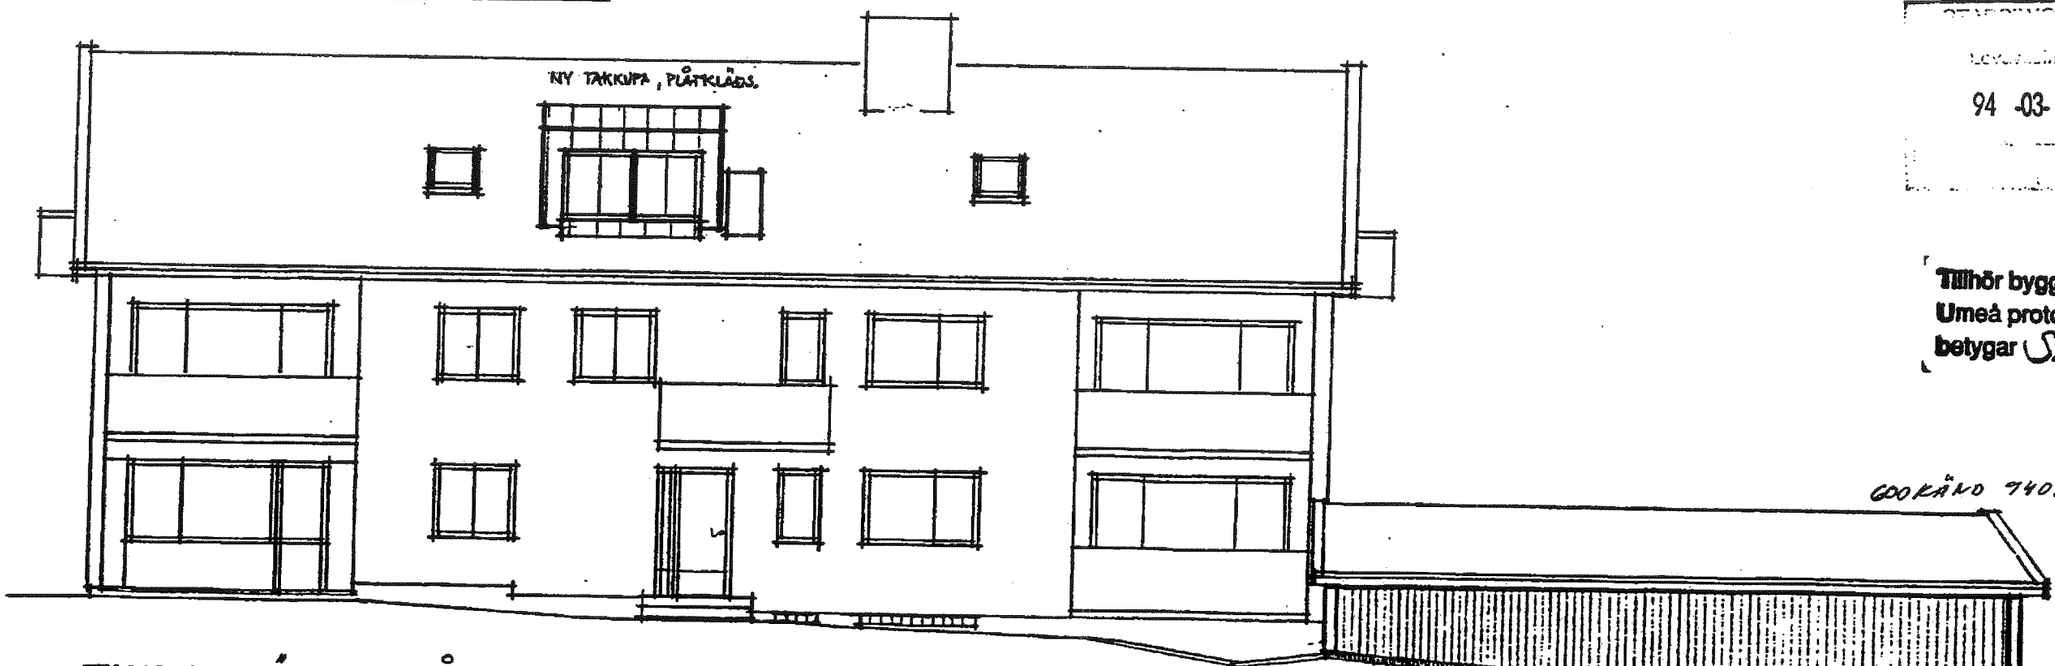

FASAD MOT SÖDER, MOT GÅRDEN

94-03-28

Tillhör byggnadsnämndens i Umeå protokoll § 63/1993
betygar Siv Eriksson

GODKÄND 940328/ERL LE

± 6.10


REV. - MARS. 94
REV. - NOV. 93. SV.
REV. - OKT. 93. SV.

LINNEÅN 13, HOLMSUND UMEÅ.
NYBYGGNAD AV SKYDDSRUM SAMT - OMB. AV BOSTADSHUS.
SEPT. - 93
" NÄSLUNDFASTIGHETER


4.

234866

94 -03- 2 8

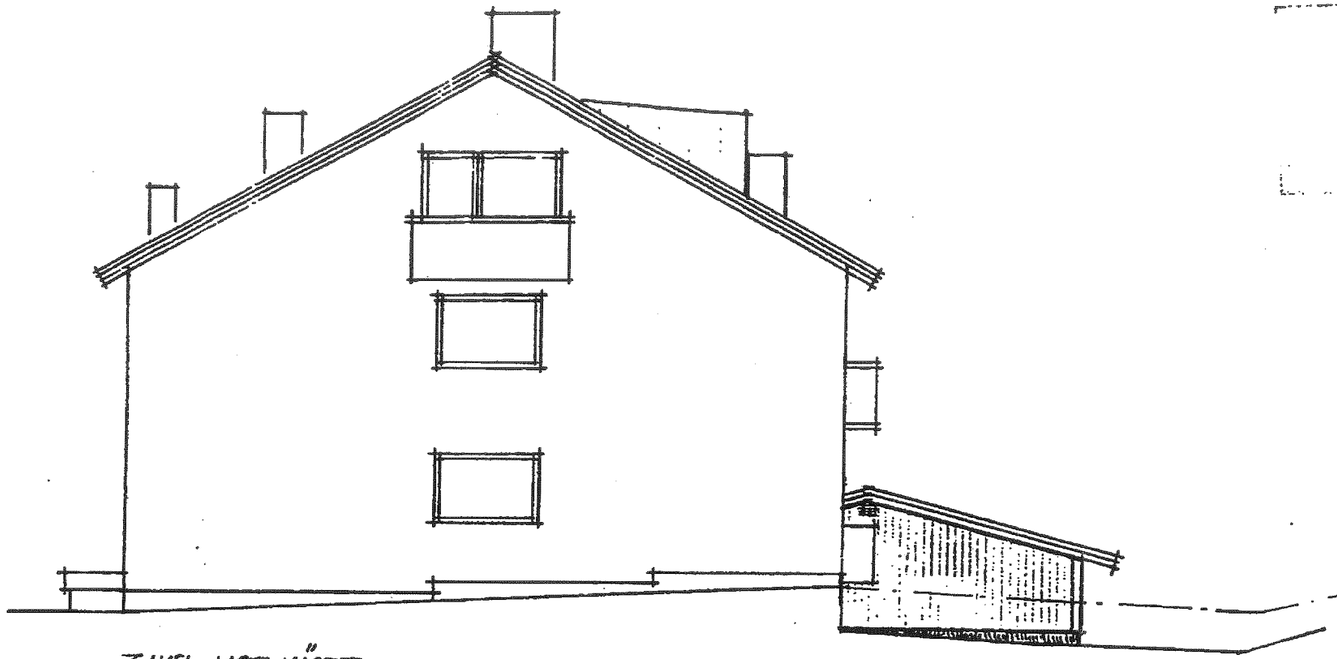


GAVEL MOT VÄSTER

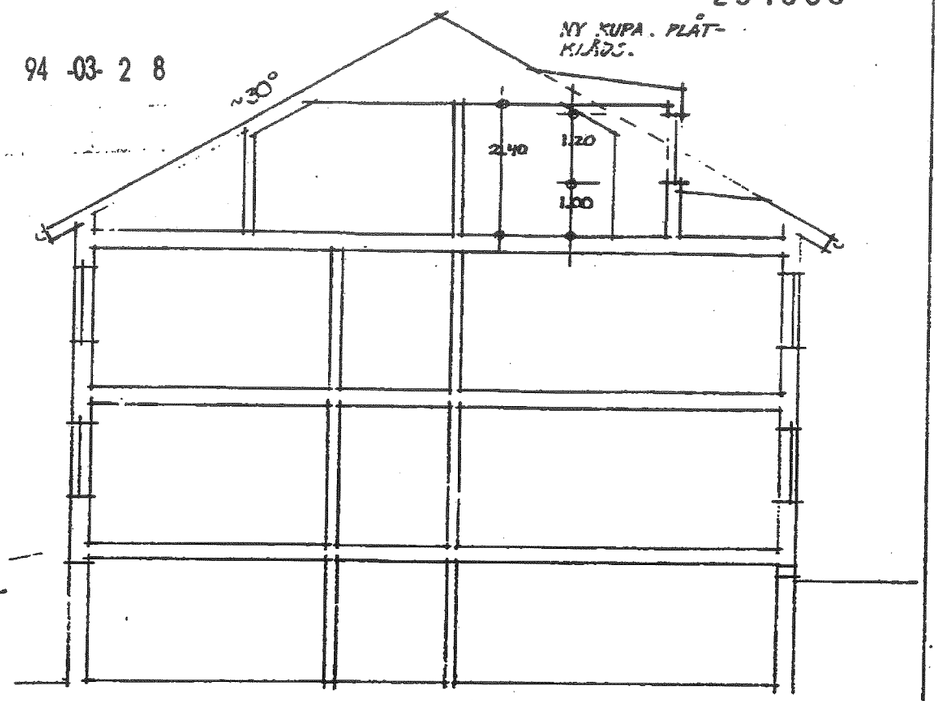


SEKTION AV BOSTADSHUS

Tillhör byggnadsnämndens i Umeå protokoll § 631 1993
betygar Siv Eriksson

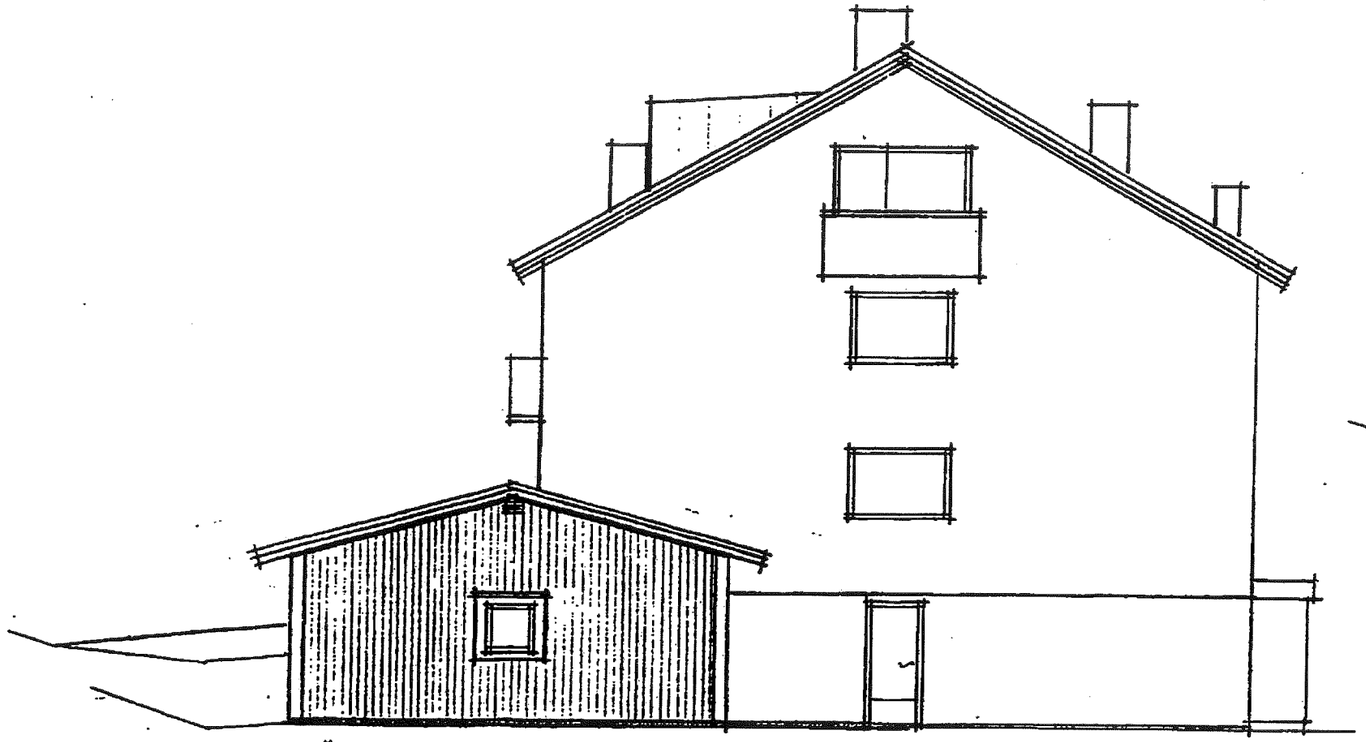

GAVEL MOT ÖSTER

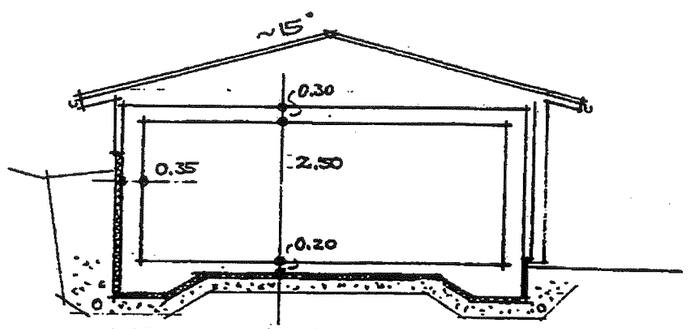

SEKTION AV SKYDDSRUM

GODKÄND 9403 08/ERN KE

LINNEÅN 13, HOLMSUND UMEÅ.


NYBYGGNAD AV SKYDDSRUM SAMT OMG. AV BOSTADSHUS.
SEPT. – 93

"NÄSLUNDFASTIGHETER

REV. MARS – 94 SN
REV. OKT-93 SN


3.

27863

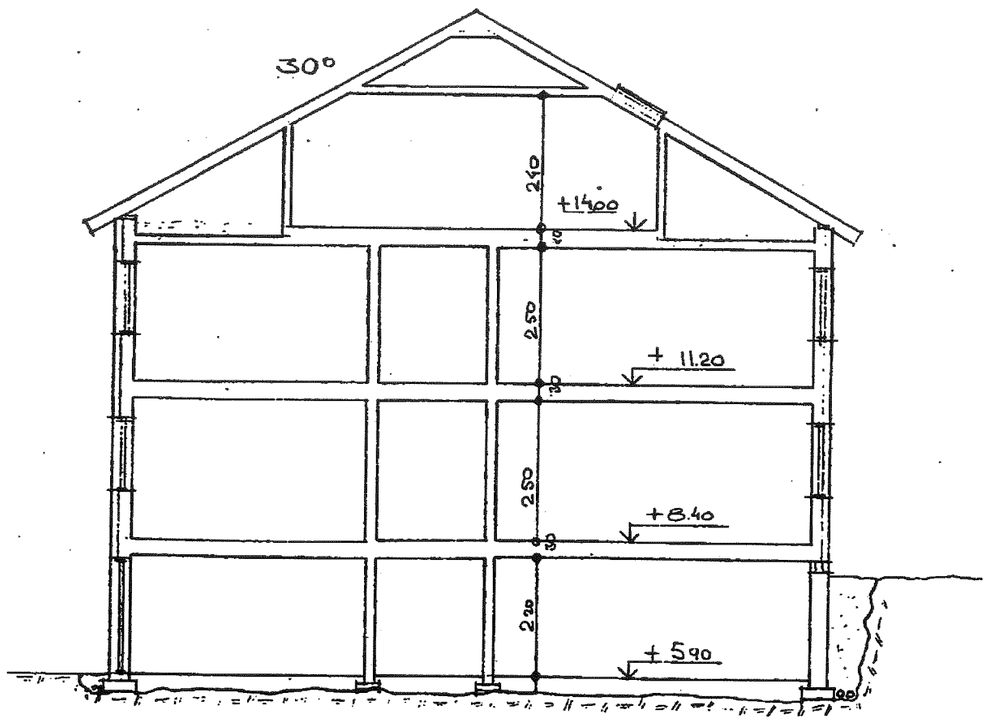


SEKTION




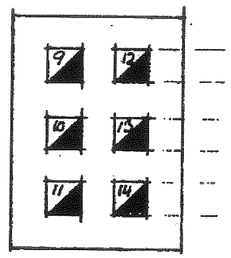


2.

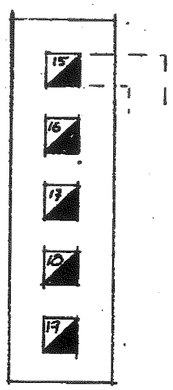


3.

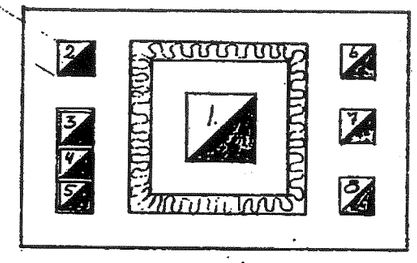

1.

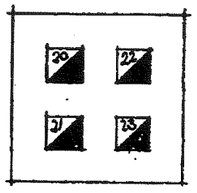

4

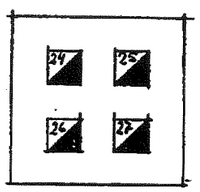

5

SKORSTENAR 1:20


1. TÖKTÄR PANNA	16. VC BV.
2. KÖK. VIND.	17. BAD BV
3. BAD. BV	18. BAD 1. tr
4. -"- BV.	19. BAD 1. tr.
5. -"- 1. tr.	20. KÖK 1. tr
6. TORKRUM	21. KLK VIND
7. VC. KV.	22. KÖK BV
8. STÄD KV.	23. BAD VIND
9 KOKVRÅ BV.	24. KÖK BV
10. KÖK BV	25. KÖK 1. tr.
11. TVÄTTSTUGA	26. BAD VIND
12. MAT K. KV.	27. KLK VIND
13. FÖRRÅD KV.	
14. SOVRUM BV.	
15. KÖK VIND	

15-1-1965	HOLMSUND
1:100 1:20	KV. LINNÉAN Stq 600
	FÖRSLAG TILL NYBYGGNAD
	SEKTION
CQm.	SKORSTENAR.

~~234864~~

94-03-28


NY TAKKUPA TILL HOBBY-/ATELJÉUTRYMME

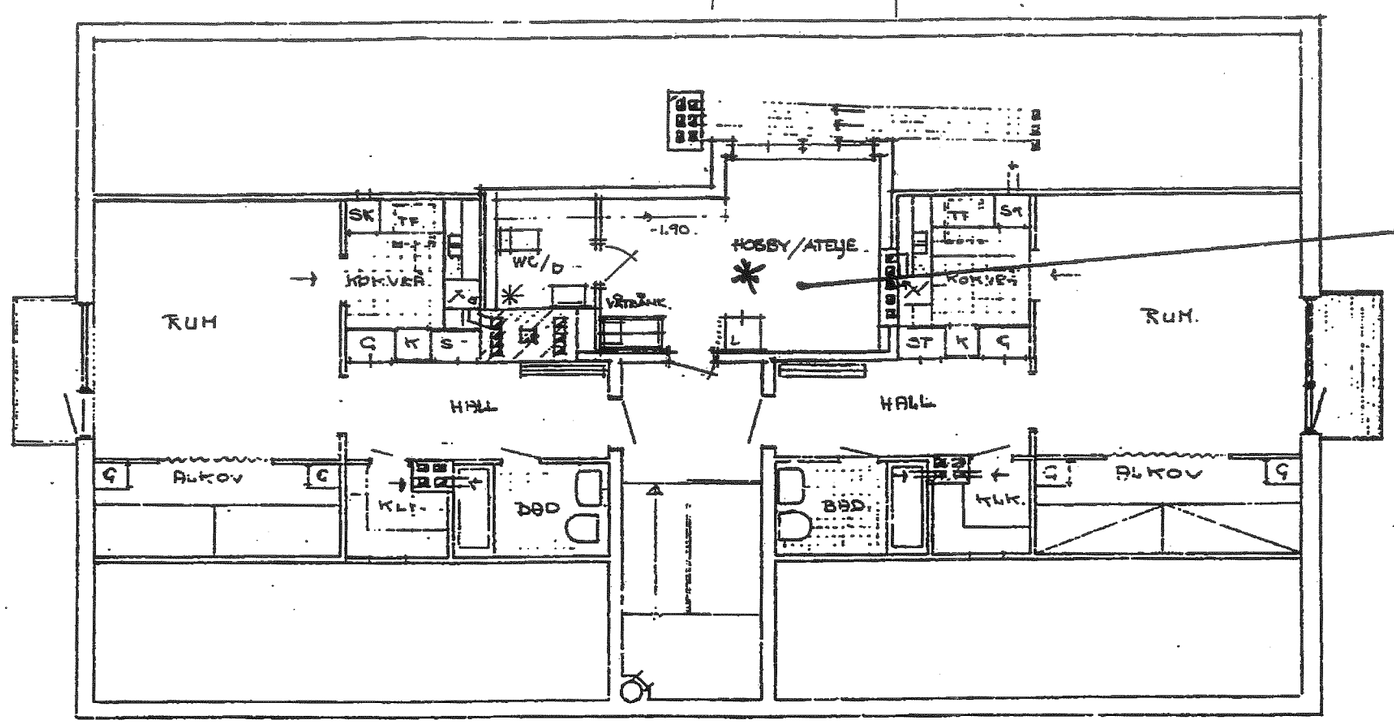

TÄNKT UTBYGGNAD

VINDSVÅNING

SVEDBERGS GATAN

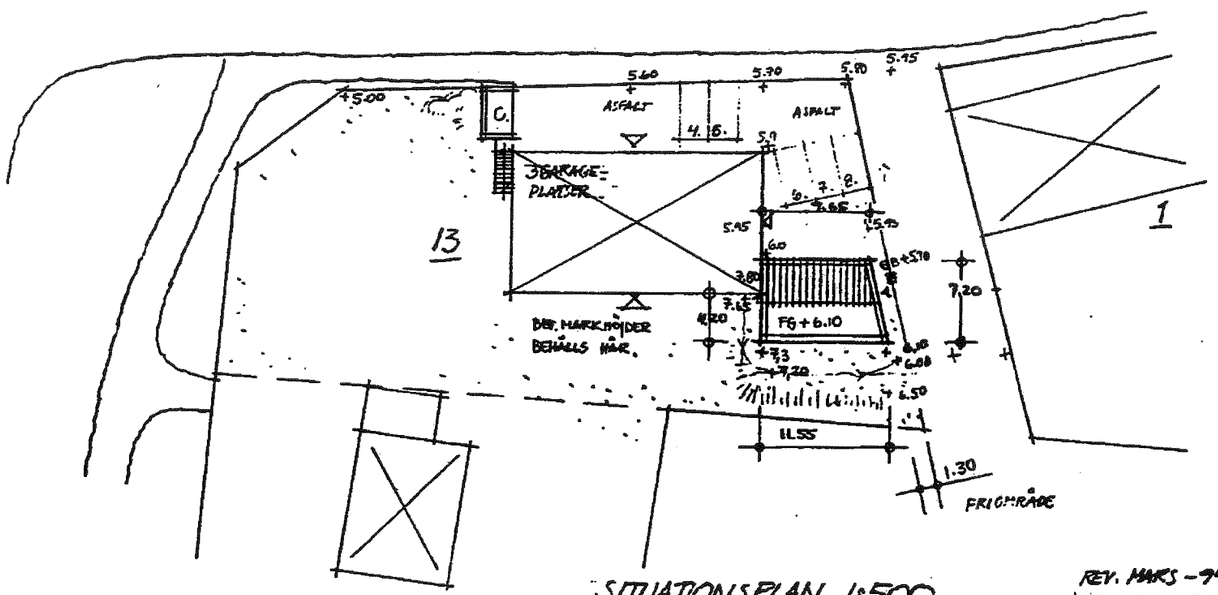

SITUATIONSPLAN 1:500

REV. MARS-94 SN.
REV. NOV-93. SN.
REV. OKT-93. SN.

Tillhör byggnadsnämndens i Umeå protokoll § 431 1993
betygar Siv Eriksson

GODKÄND 940328 /ERL LE

LINNÉAN 13, HOLMSUND UMEÅ.

NYBYGGNAD AV SKYDDSRUM SAMT OMB. AV BOSTADSHUS.

SEPT.-93

NÄSLUNDFASTIGHETER

1.