
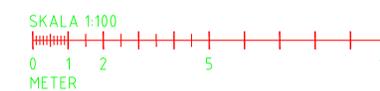


PLAN 2
SKALA 1:100

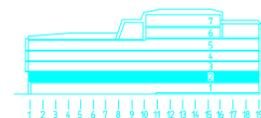

-	-	ALLMÄN REV.	2025-04-10	JPE
-	-	ALLMÄN REV.	2011-07-01	S.S.

BET	ANT	ÄNDRINGEN AVSER	DATUM	SIGN
-----	-----	-----------------	-------	------

RELATIONS-RITNING
RIKSBYGGEN LULEÅ
 KV. RIPAN 9

WSP

WSP SYSTEMS
 Skeppsbrogg 39
 972 21 LULEÅ
 Tel: 0920-23 83 00
 Fax: 0920-23 83 04

Särvarogatan 7
 941 04 ROSEN
 Tel: 0921-34 24 00
 Fax: 0921-34 24 29

UPPDRAG NR 10125502	RITAD/KONSTRUERAD AV S.S.	HANDLÄGGARE S.STRAND
DATUM 2004-02-26	ANSVÄRIG	

KV. RIPAN 9
 LULEÅ
 PLAN 2

SKALA 1:100 (A1) 1:200 (A3)	NUMMER A:02	BET I
-----------------------------------	----------------	----------