



FÖRKLARINGAR

- BEF VÄGG
- NY VÄGG
- VÄGG RIVES
- BEF DÖRR
- NY DÖRR

PLANRITNINGAR 1:100

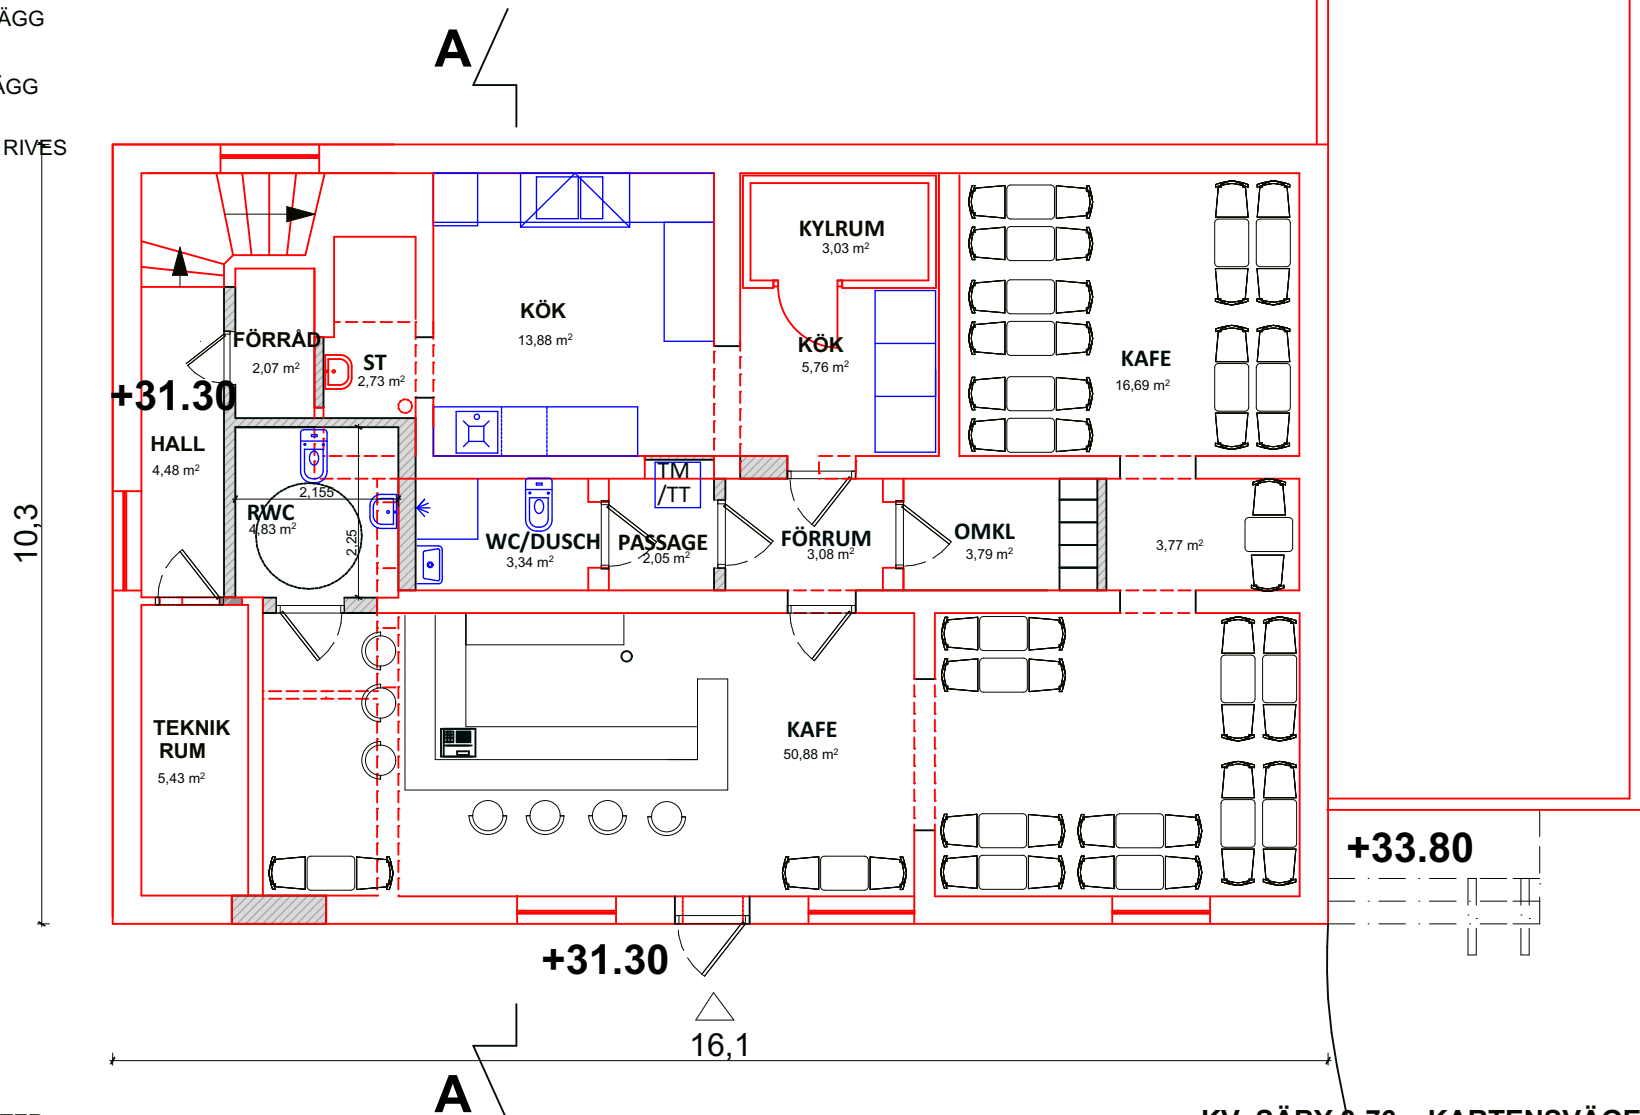

METER

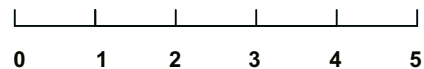

KV. SÄBY 3:76, KARTENSVÄGEN - 3
BOTTEN PLAN