


FÖRKLARINGAR

- BEF VÄGG
- NY VÄGG
- VÄGG RIVES
- BEF DÖRR
- NY DÖRR

PLANRITNINGAR 1:100

ARCHICAD EDUCATION VERSION
GRAPHISOFT.

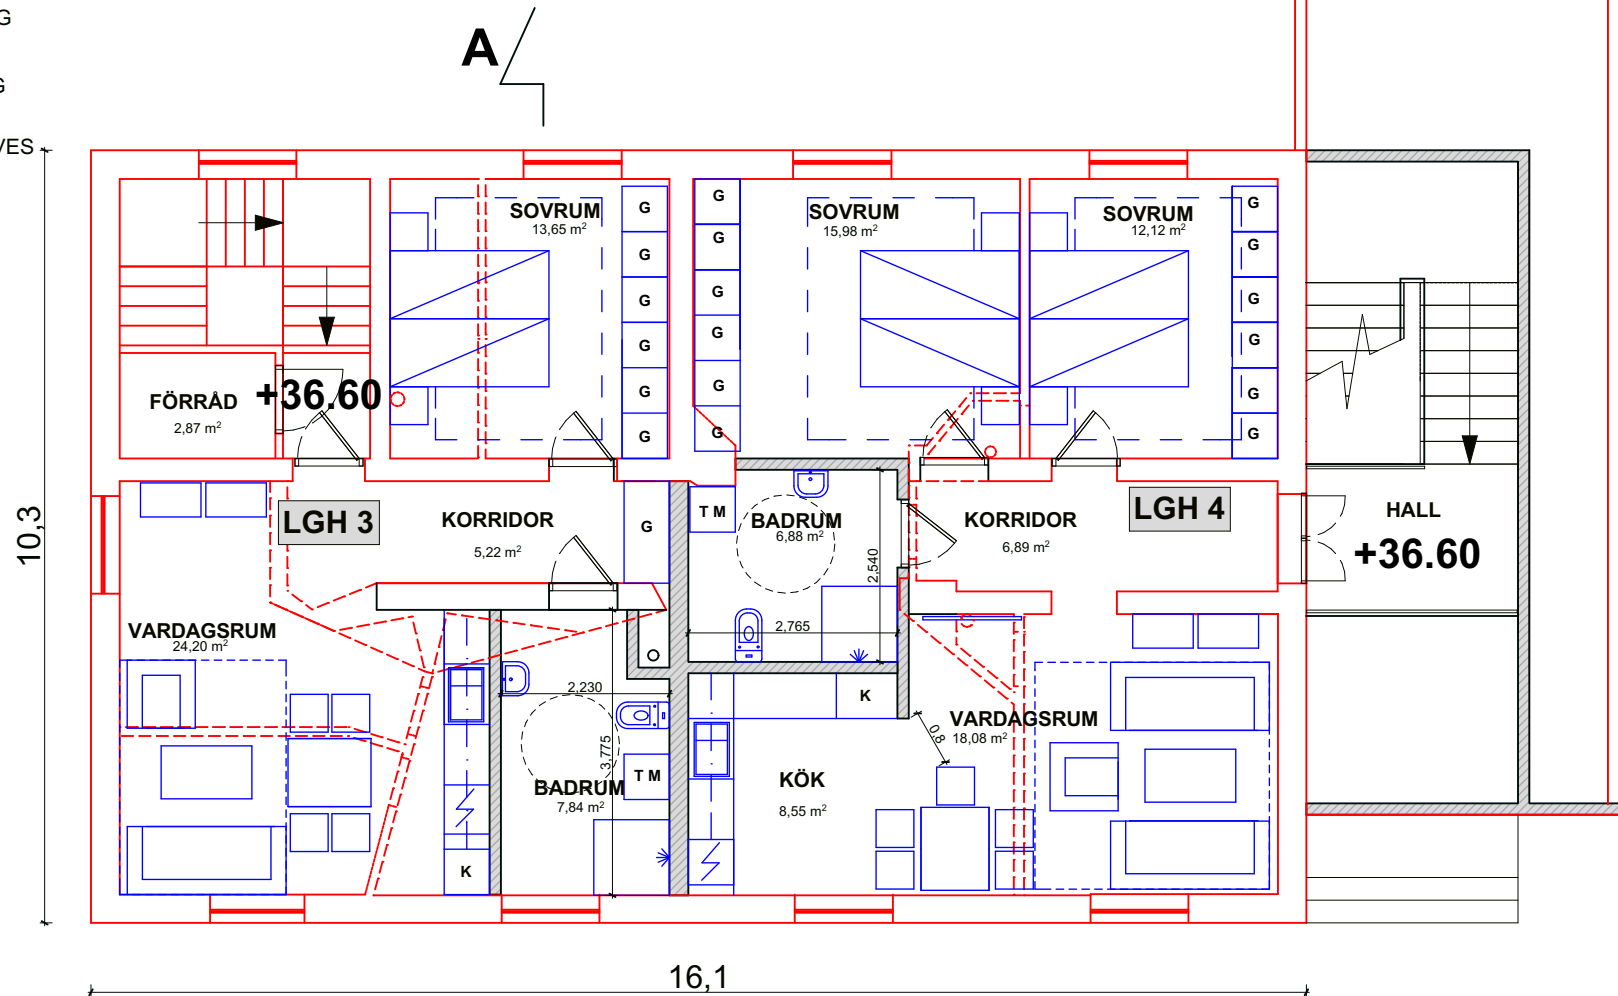

METER



KV. SÄBY 3:76, KARTENSVÄGEN - 3
ENTREPLAN

Ritn.nr.A1 REV:2015-02-27 Skala 1:100
2015-02-27 Ritad av: Nataliia Zadorozhna,Arkitekt