




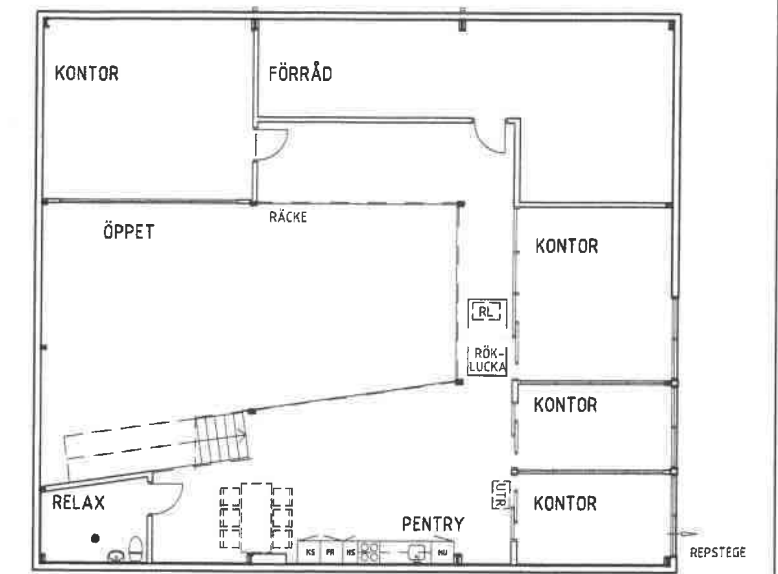
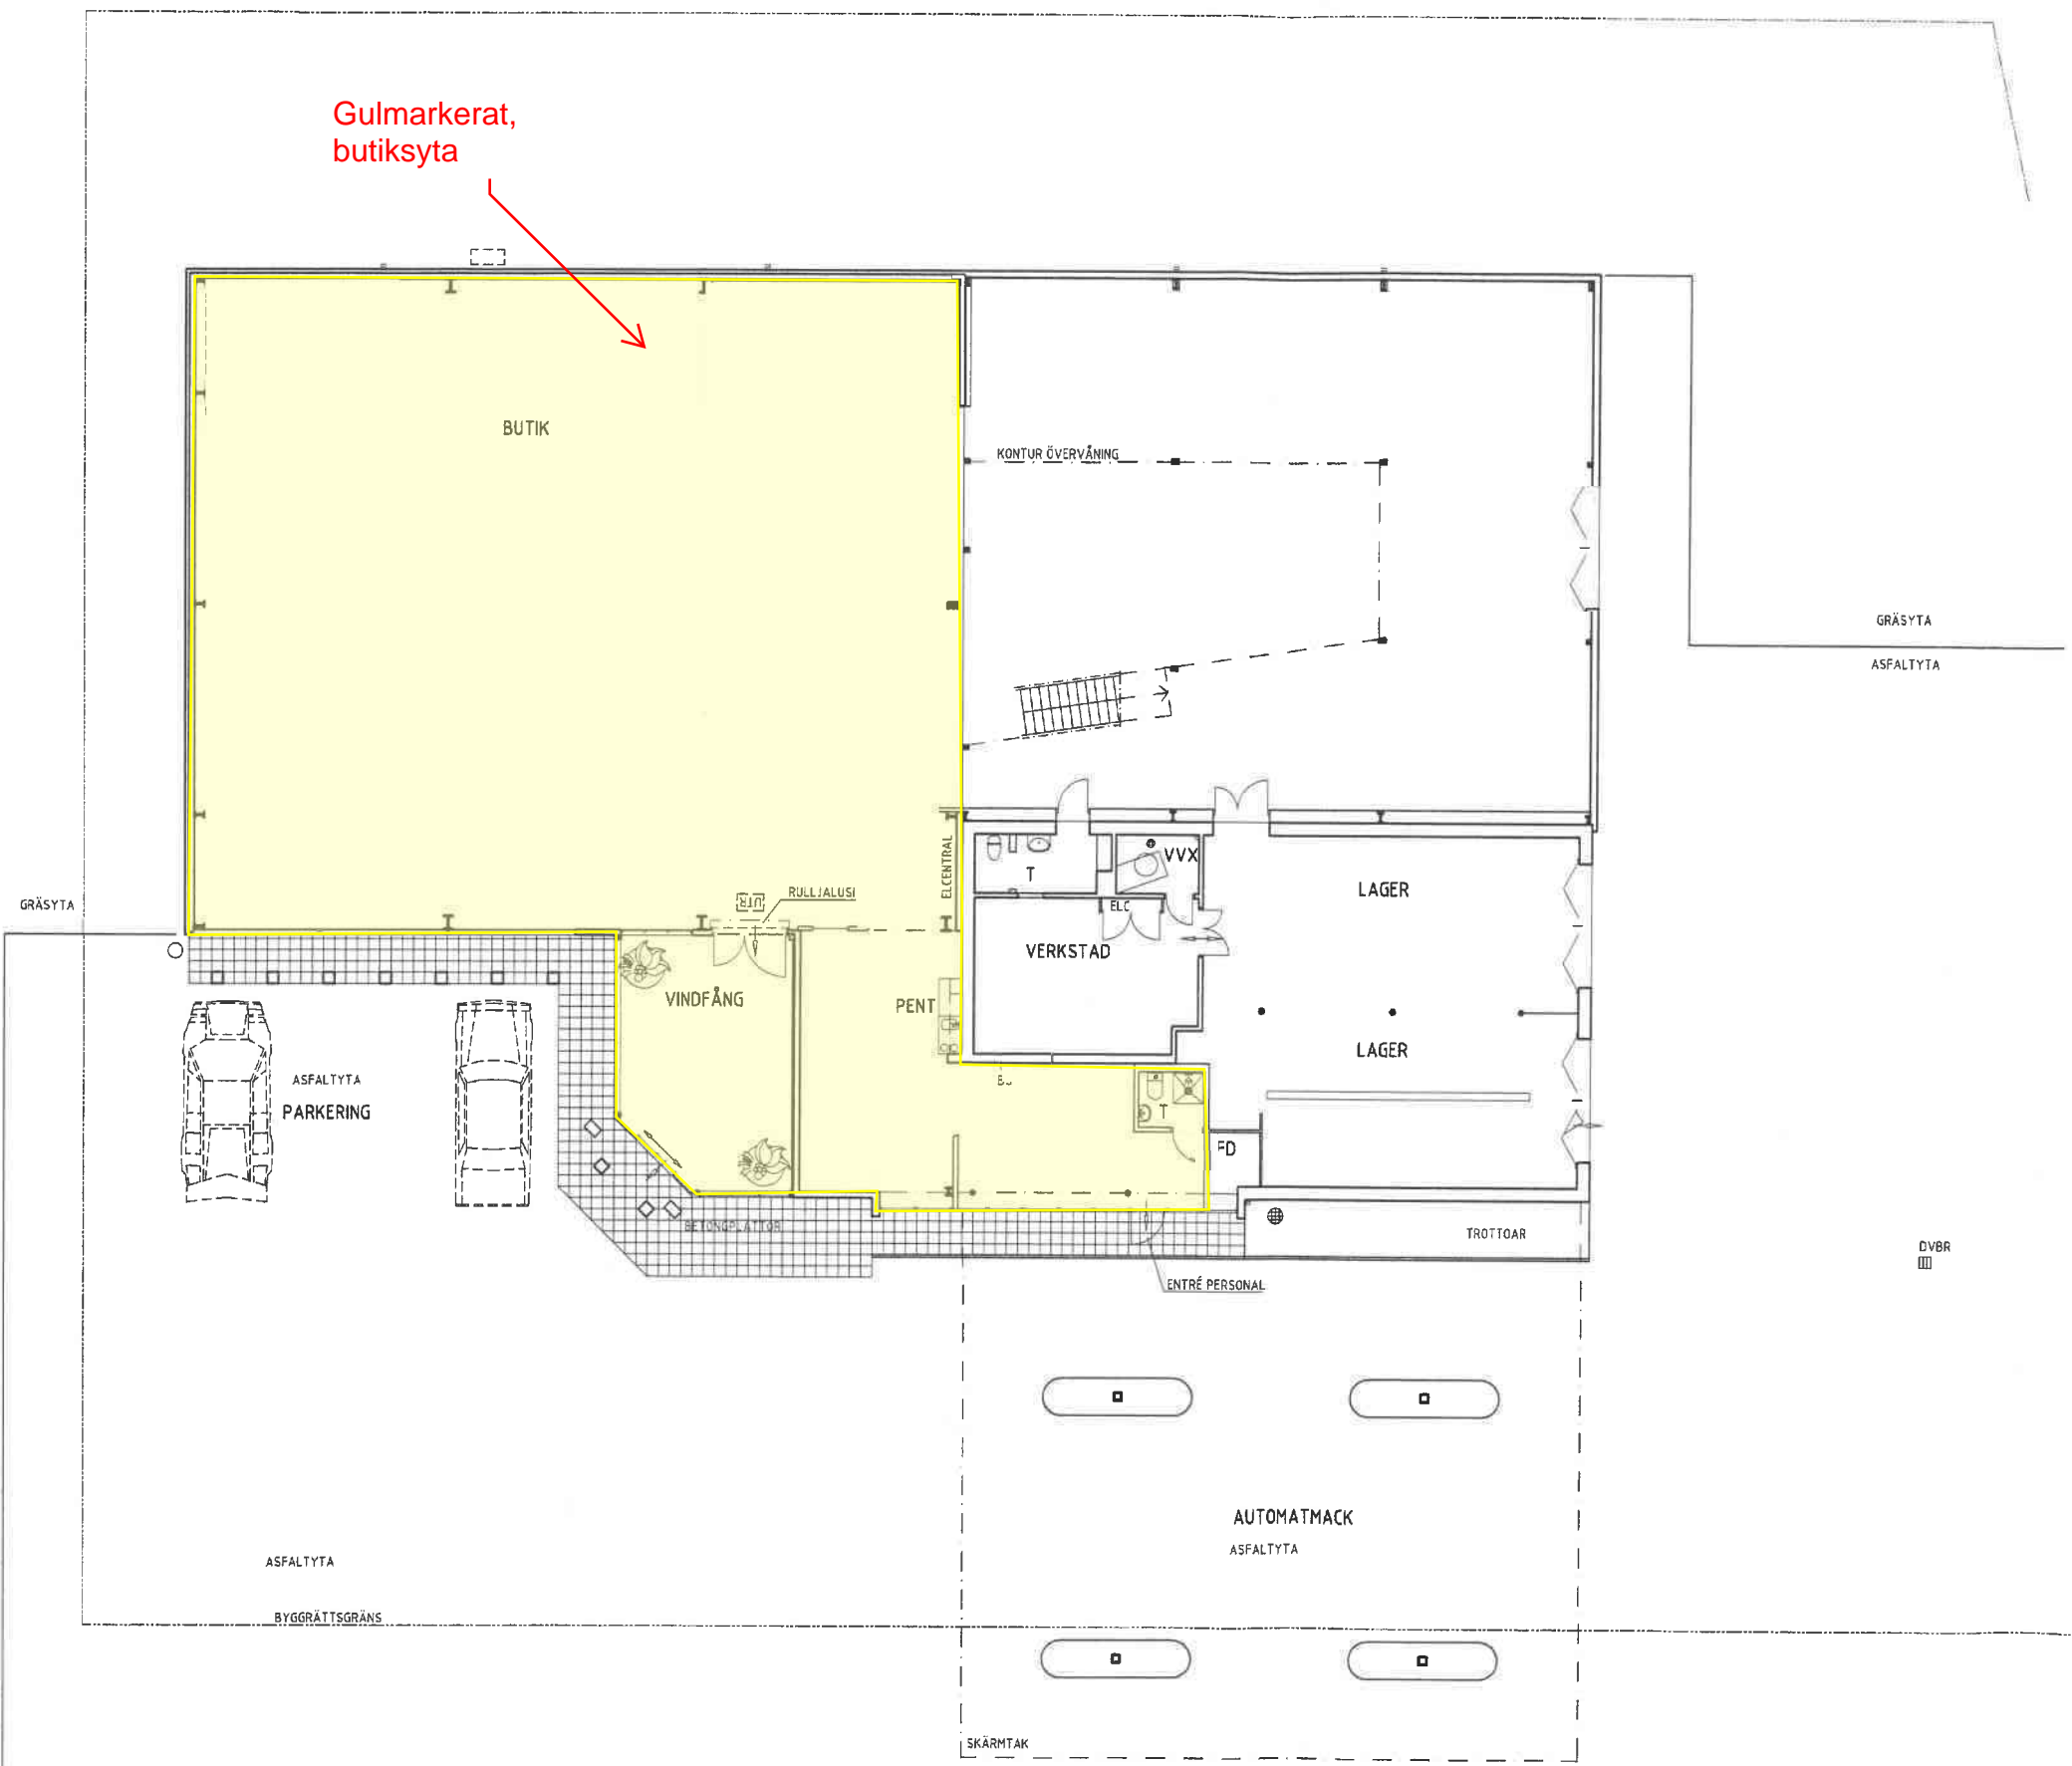


BRANDSKYDD - HUVUDRITNING
 BYGGNADSKLASS: Br 2

 UTRYMNINGSRIKTNING
 UTRYMNINGSSKYLT
 UTRYMNINGSDÖRR
 HANDBRANDSLÄCKARE
 RÖKLUCKA


Gulmarkerat,
butiksyta



PLAN - ÖVRE VÅNING TILLBYGGNAD 193 m2 BRA, GOLVAREA 176 m2 NTA

PLAN - BOTTENVÅNING

| | | | | |
|-----|-----|---------------------|--------|------|
| C | - | RELATIONSREVIDERING | 070404 | IM |
| B | - | ALLMÄN REV | 060828 | IM |
| A | - | ALLMÄN REV | 060620 | IM |
| BET | ANT | ÄNDRINGEN AVSER | DATUM | SIGN |

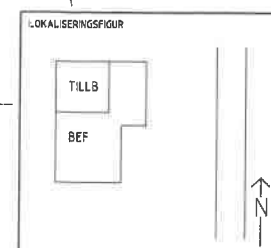

STATUS
RELATIONSRTNING
 FASTIGHET
KV BILEN 1, MJÖLBY
 ÄNDRING

ARKIMA

STORA TORGET 4A TEL 0142-178 22 FAX +36 98 27
 595 30 MJÖLBY E-POST arkima.mjolby@arkima.com

BESTÄLLARE
LJUDBUTIKEN AB
 SMÅLANDSVÄGEN 71, MJÖLBY

UPPRÄG NR
 066-6203

DATUM
 060410

INNEHÅLL
 HUVUDRITNING EFTER ÄNDRING

PLAN
 FULLSKALA 1:100
 HALVSKALA 1:200
 NUMMER A03-61-101
 BET C

UPPRUNLIG ARKITEKT: SAR STEN ERICSSON, 1960

UPPRÄTTAD I AUTO-CAD ADT 2004, BSAB 96 0 1 2 3 4 5 6 7 8 9 10 m

