

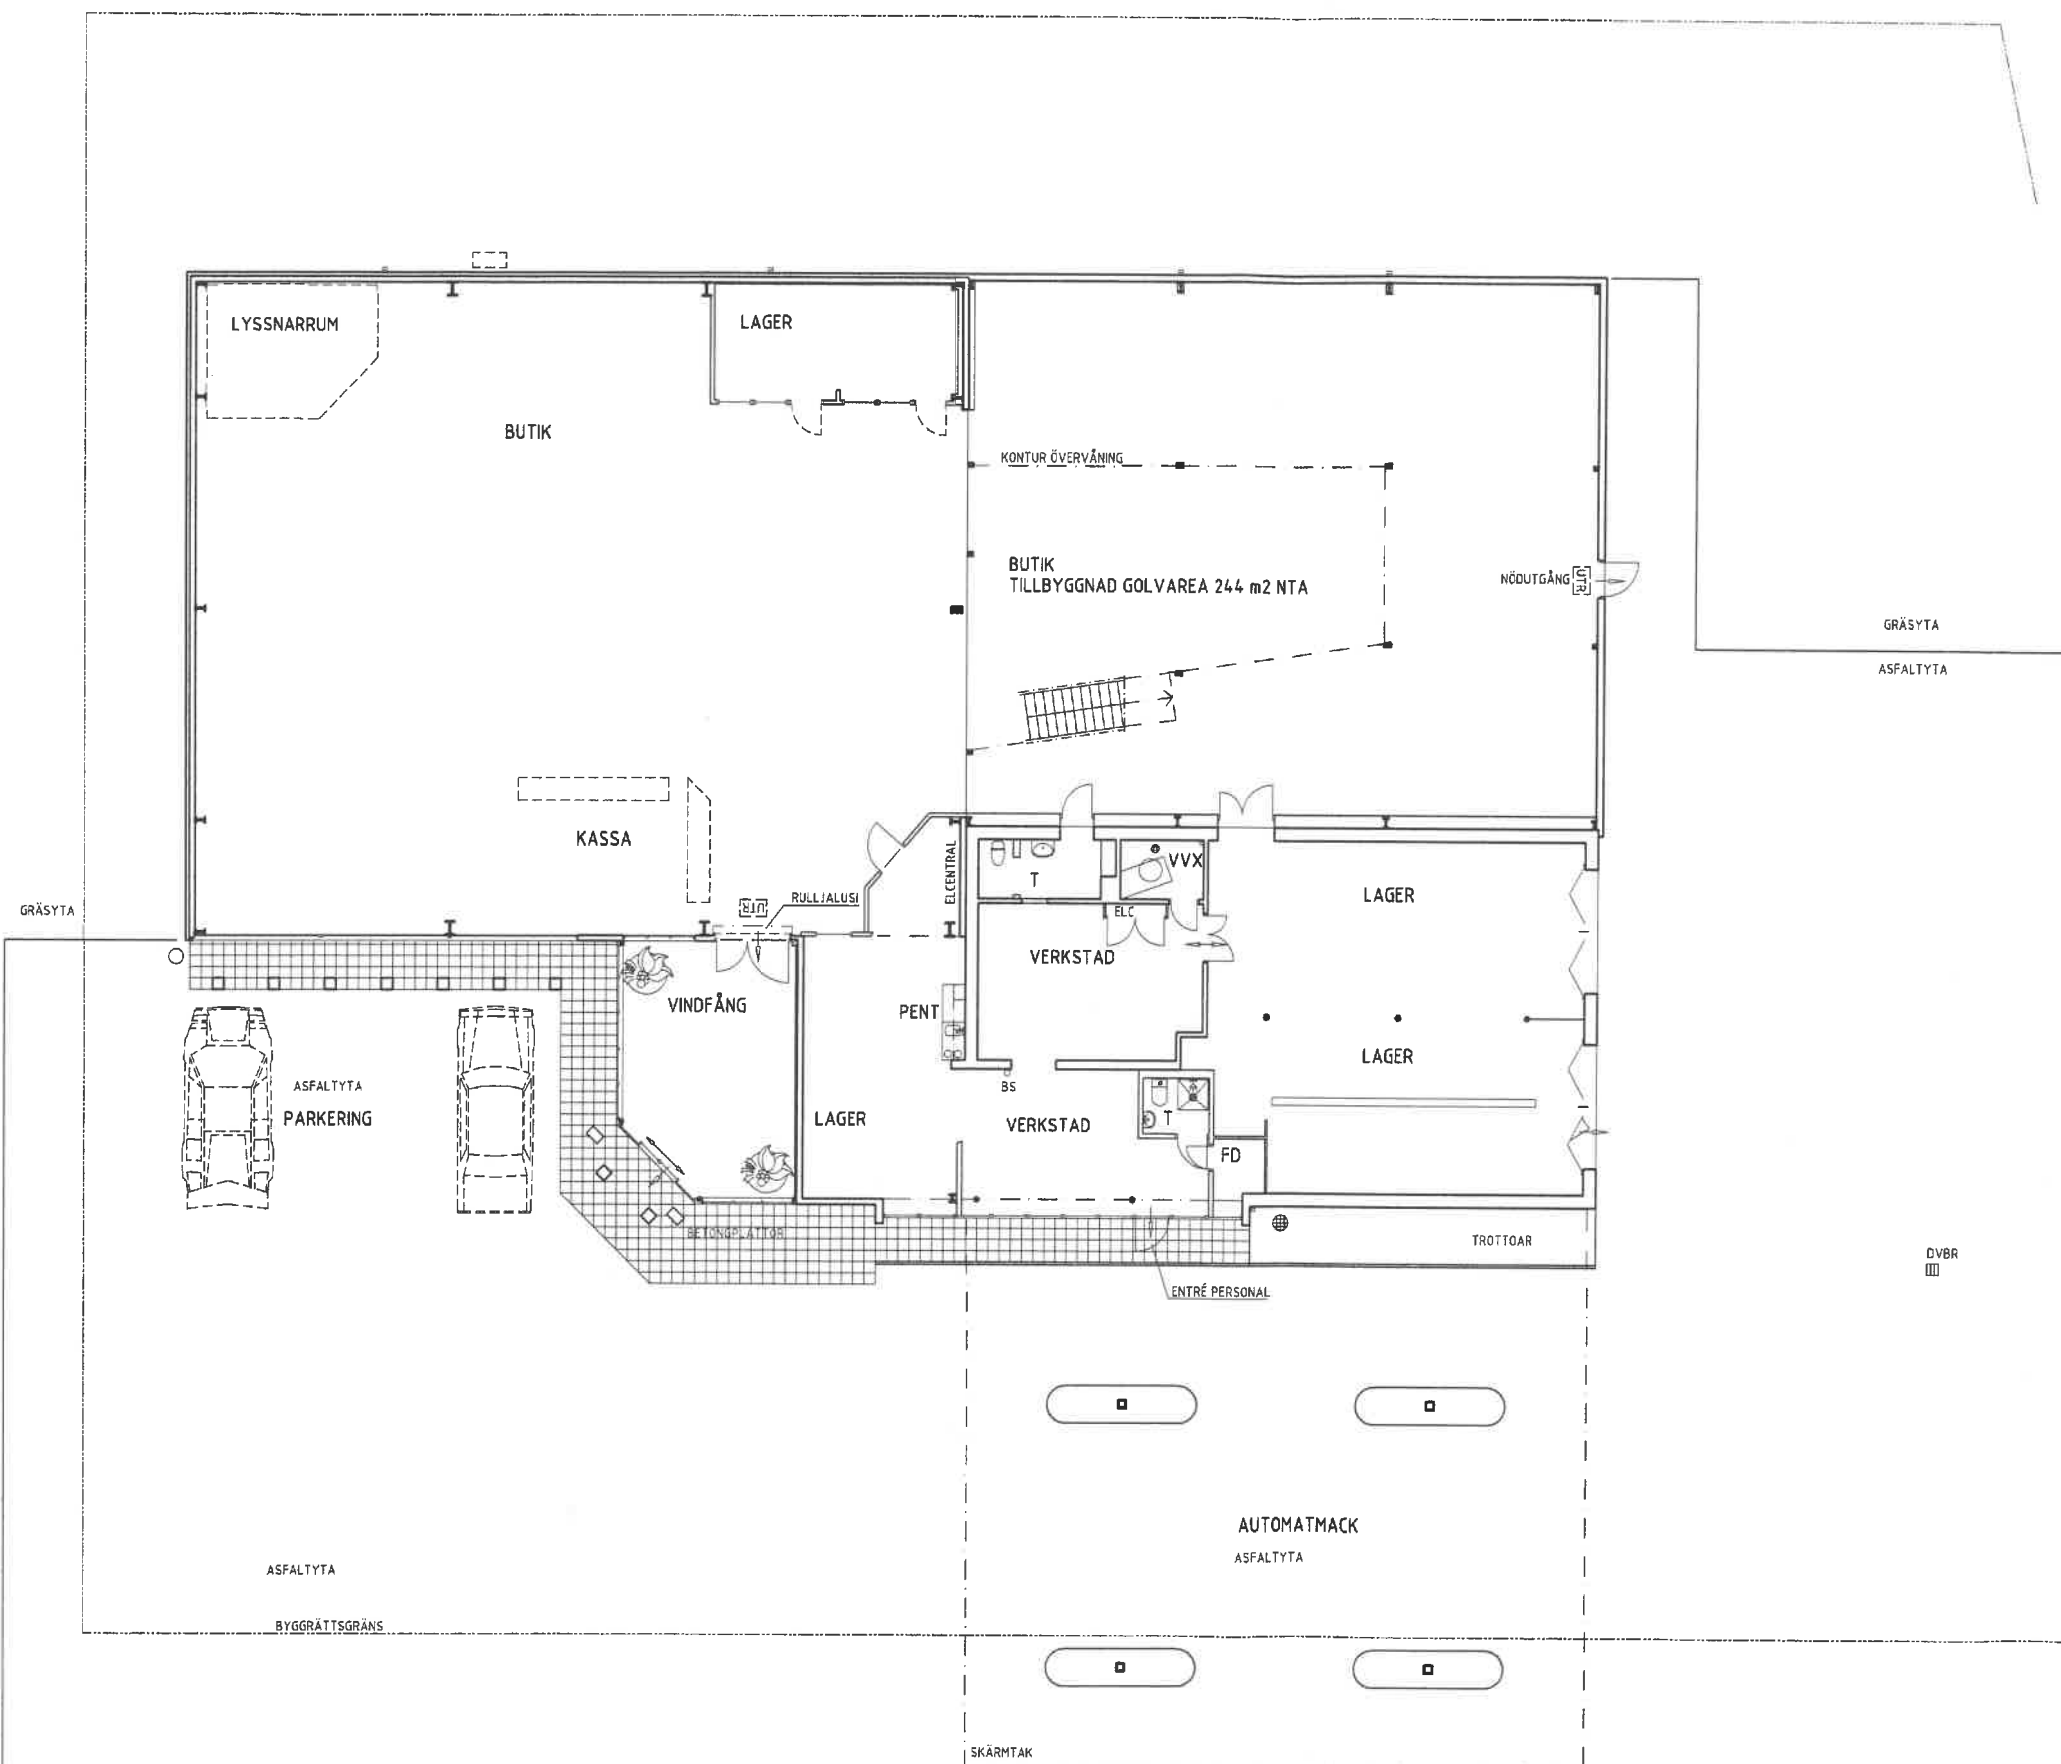


BRANDSKYDD - HUVUDRITNING

BYGGNADSKLASS: Br 2

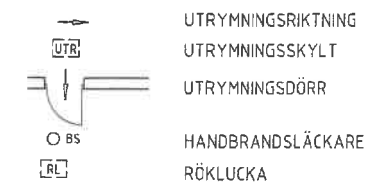

PLAN - BOTTENVÅNING

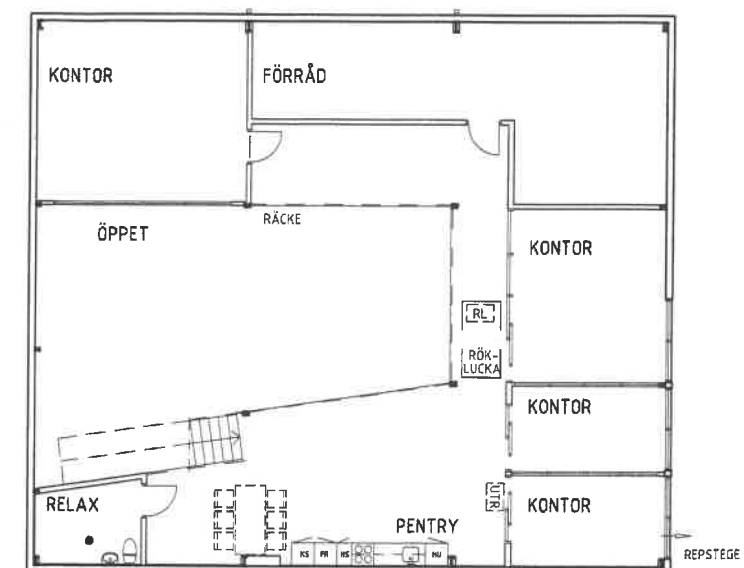

PLAN - ÖVRE VÅNING TILLBYGGNAD 193 m2 BRA, GOLVAREA 176 m2 NTA

C	-	RELATIONSREVIDERING	070404	IM
B	-	ALLMÄN REV	060828	IM
A	-	ALLMÄN REV	060620	IM
BET	ANT	ÄNDRINGEN AVSER	DATUM	SIGN

STATUS				
RELATIONSRTITNING				
FASTIGHET				
KV BILEN 1, MJÖLBY				
ÄNDRING				

ARKIMA

STORA TORGET 4A TEL 0142-178 22 FAX +36 98 27
595 30 MJÖLBY E-POST arkima.mjolby@telia.com

LOKALISERINGSFIGUR

BESTÄLLARE
LJUDBUTIKEN AB
SMÅLANDSVÄGEN 71, MJÖLBY
BESTÄLLARENS OBLIKTLITRA
ÄNDRINGUPPDRAGS NR
066-6203
DATUM
060410
RITAD/KONSTR AV
IM
ANSVARIG
IM
HUVUDRITNING EFTER ÄNDRING

PLAN				
FULLSKALA	HALVSKALA	NUMMER	BET	
1: 100	1: 200	A03-61-101	C	

UPPRUNGLIG ARKITEKT: SÅR STEN ERICSSON, 1960

UPPRÄTTAD I AUTO-CAD ADT 2004, BSAB 96 0 1 2 3 4 5 6 7 8 9 10 m

