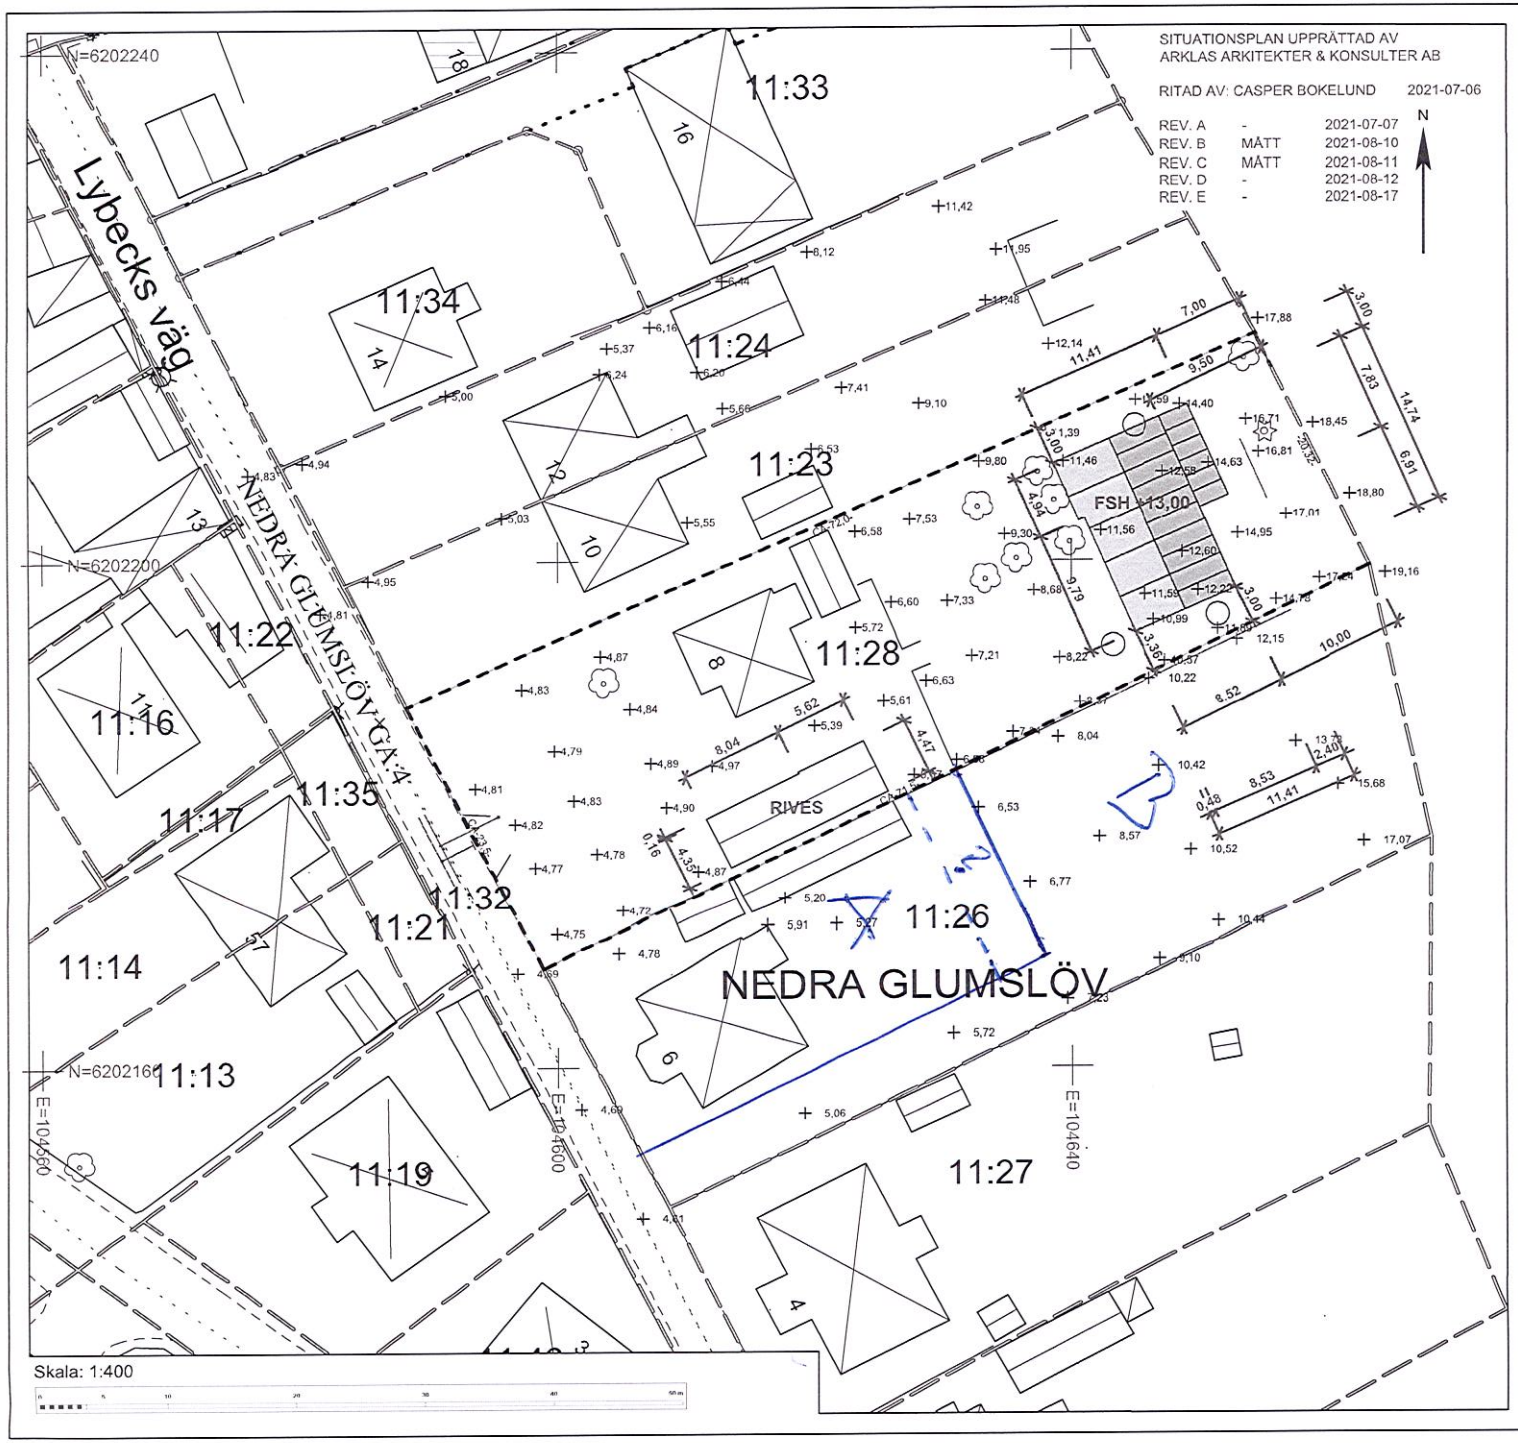

NYBYGGNADSKARTA i A3 ÖVER:

NEDRA GLUMSLÖV 11:28

Gällande Detaljplan: 1282K-P00/175

Lagakrafts datum: -

För VA-DATA ansvarar:NSVA

Koordinatsystem i plan: SWEREF 99 13 30
Koordinatsystem i höjd: RH 2000
Fastighetens areal: 1510 kvm

TECKENFÖRKLARING

- OSÄKER FASTIGHETSGRÄNS
- FASTIGHETSGRÄNS
- STÖDMUR
- STAKET
- PLANK
- HÄCK
- SERVITUT ELLLER LEDNINGSRÄTT
- VÄGKANT
- 11:28 REGISTERNUMMER
- +00,00 AVVÄGD MARKHÖJD
- -00,00- LÄNGDMÅTT
- GRÄNSPUNKT
- BELYSNINGSSTOLPE
- MAST
- El-Kopplingsskåp
- LÖVTRÄD
- BARRTRÄD
- BRUNNSLOCK
- KOORDINATKRYSS
- BYGGNADER KARTERADE EFTER INMÄTTA HUSLIV
- BYGGNADER KARTERADE EFTER TAKKANT ALT. ANNAT KARTMATERIAL
- VA-LEDNINGAR

Föreslagen FG-höjd på nya byggnader:

El, tele, opto, VA och fjärrvärmeledningar är uppgifter från tredje part och lägesnoggrannheten är därför osäker. Ledningar från andra aktörer kan finnas på området! Glöm ej begära kabelvisning vid grävning!

Nybyggnadskarta i A3

över

NEDRA GGLUMSLÖV 11:28

LANDSKRONA STAD

Upprättad på Stadsbyggnadsförvaltningen MBK-och GIS-avdelningen

2021-04-07

Kartans giltighetstid: 2 år

Stefan Persson

GIS-tekniker

2021--42

Dokument tillhör beslut § 919 Bygglovshandläggare Martin Göransson 2021-09-27, BYGG.2021.499