


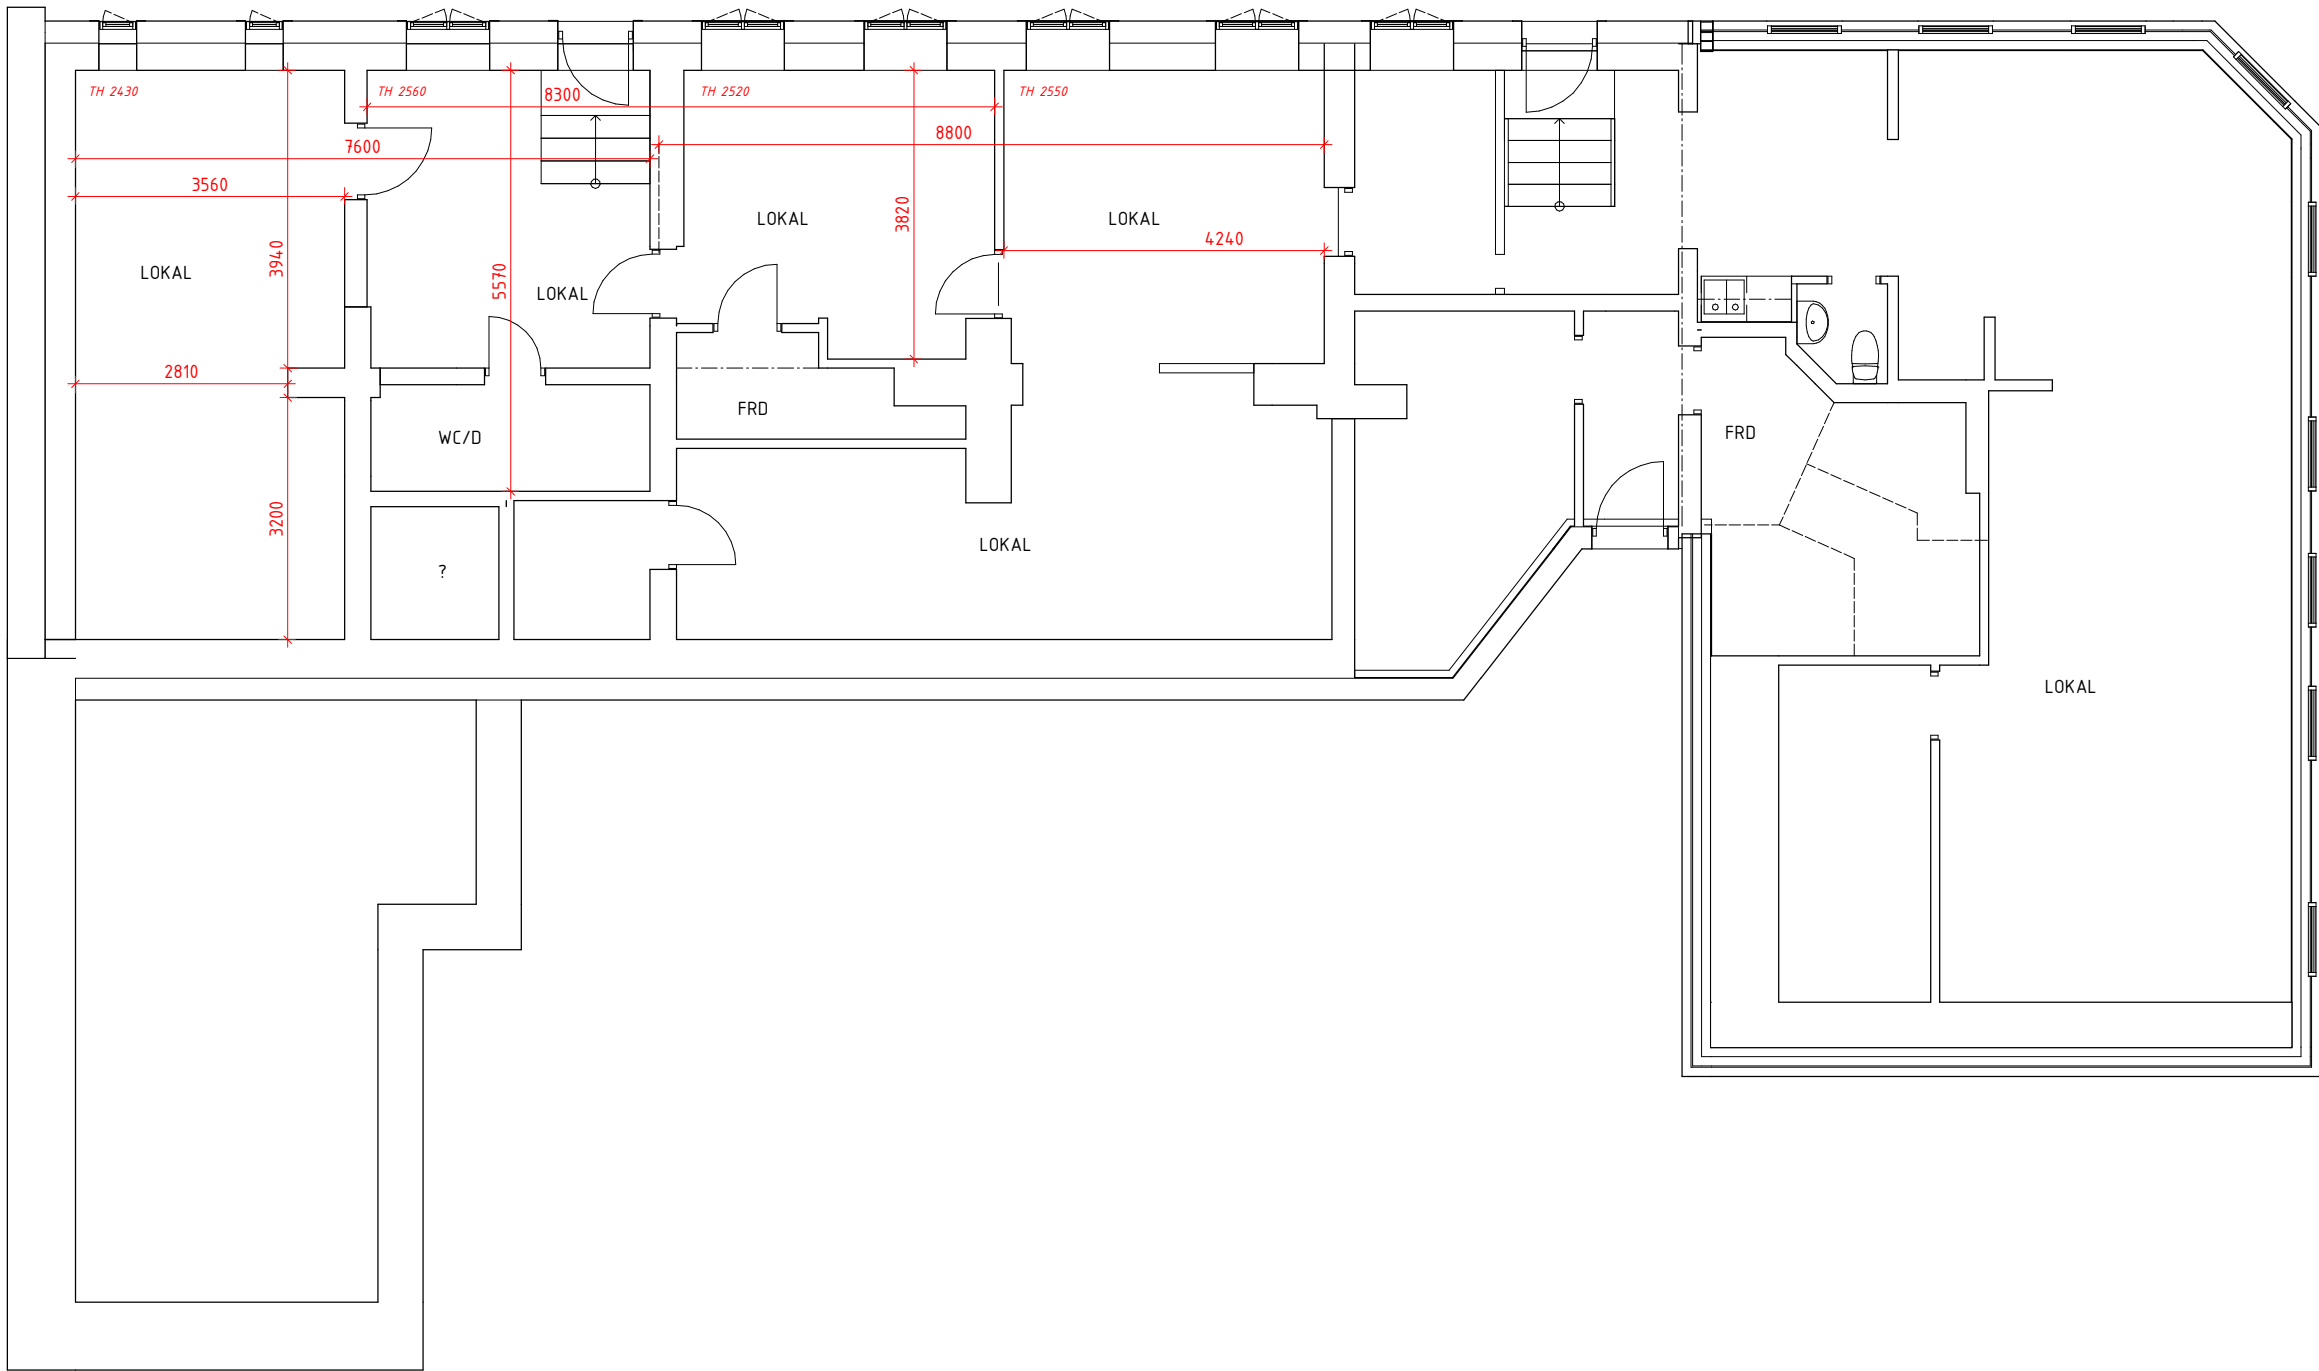

BEF. KÄLLARPLAN
1 : 50



BET	ÄNDRINGEN AVSER	DATUM	SIGN
FHK			
GRIPEN 5 OSKARSHAMN KOMMUN			
ATRIO arkitekter Västervik			
✕ A	Atrio Arkitekter	0490 - 16850	
UPPDRAG NR 6655	RITAD/KONSTR AV RJn	UPPDRAGSLEDARE LBn	
DATUM 2023-05-02	ANSVARIG LBn		
OMBYGGNAD BEF. KÄLLARPLAN			
SKALA A1 1:50 A3 1:100	NUMMER A-40-1-101	BET	