



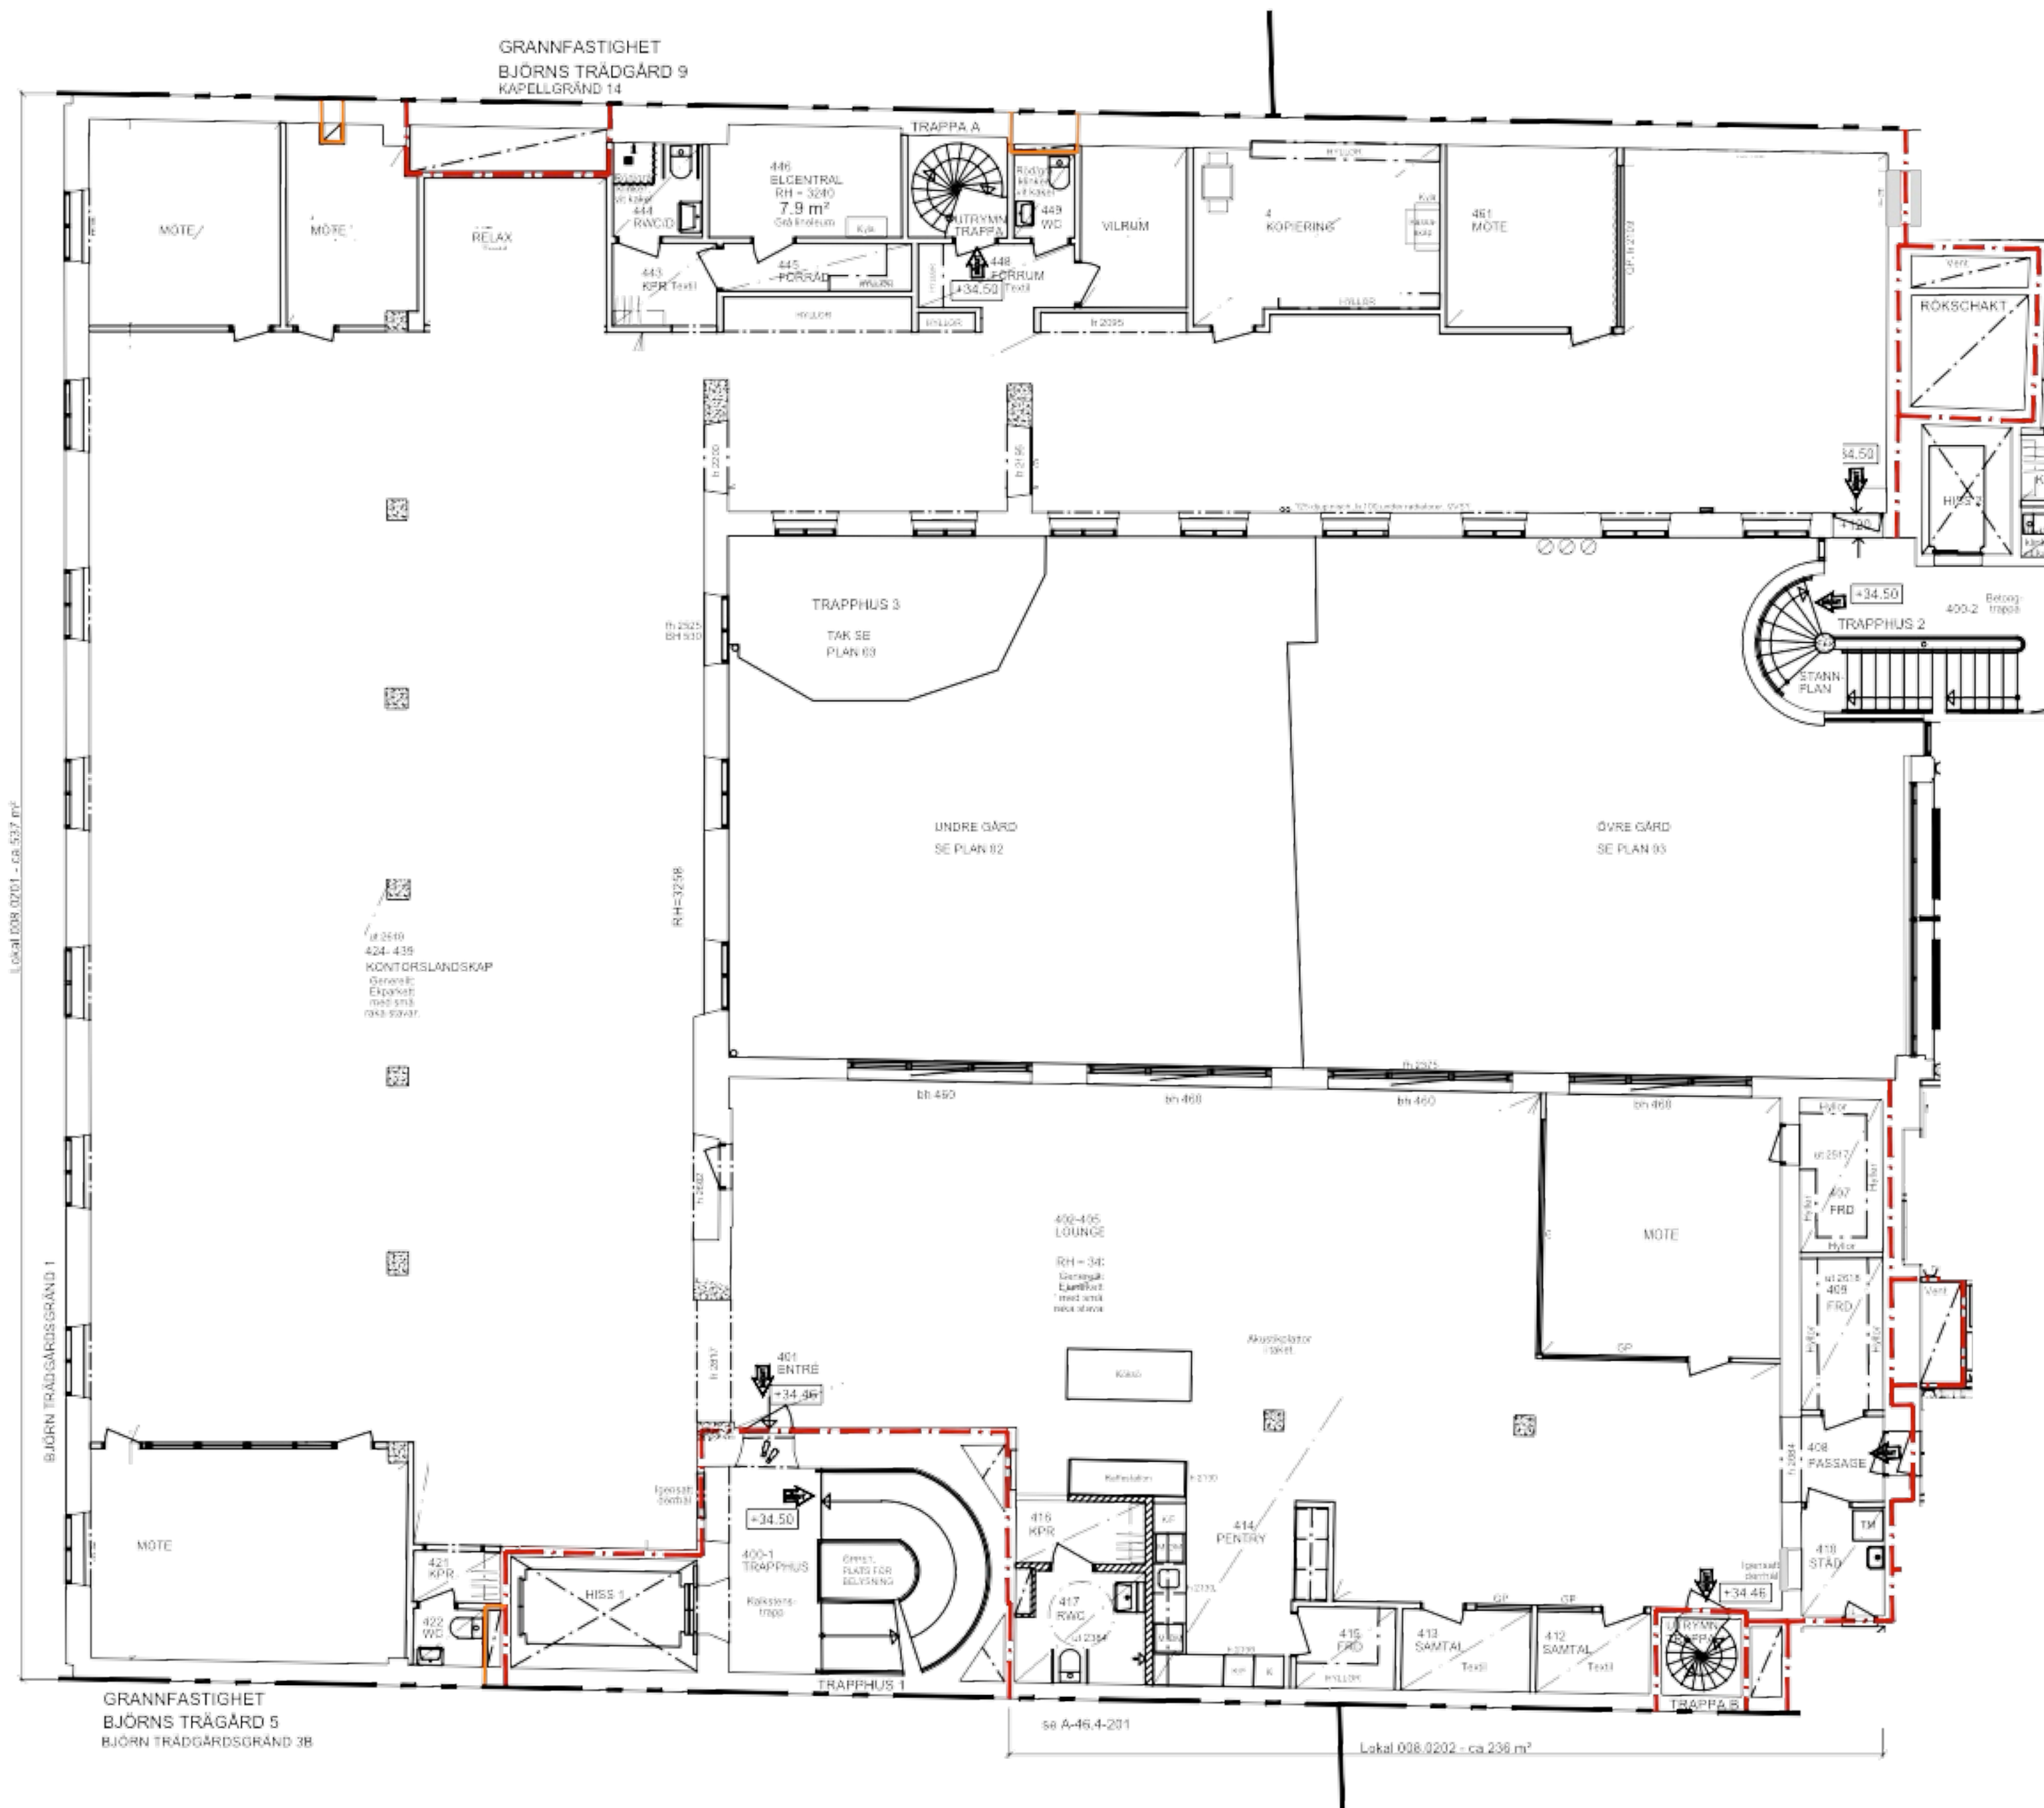

STA-
14

FÖRKLARINGAR:
FASTIGHETEN BYGGDES 1928.
OMBYGGNAD UTFÖRDES 1996.
UNDER ÅREN HAR FASTIGHETEN BLIVIT TILLBYGGD
MED SÖDRA GÅRDSFLYGELN SOM UPPFÖRDES 1983
SAMT ÖSTGÖTAGATAN 16 UPPFÖRDES 1996.
UPPMÄTNING:
UTFÖRDES AV AARO ARKITEKTKONTOR ÅR 2015.
NULÄGES RITNINGAR 2024 ÄR SAMMANSTÄLLDA
UTIFRÅN TIDIGARE RITNINGSUNDERLAG MED TILL-
HÖRANDE DWG-FILER SAMT MÄTNINGAR OCH
KONTROLL PÅ PLATS.
FASTIGHETSÄGARE OLOV LINDGREN AB.

GENERELLT:
SAMTLIGA MÄTT ANGIVNA I MILLIMETER (mm).
PLUSHÖJDER REDOVISAS PÅ PLAN I RAM. +9.25
LIKA SOM PÅ FASAD- OCH SEKTIONS-RITNINGAR FRÅN
ÅR 2003. OM DE ÄR UPPGRADERADE TILL RH2000,
KÄNNER JAG INTE TILL.
VARJE VÄNINGS- o VINDSBJÄLKLAG UTGÖR
BRANDCELLSGRÄNS I LÄGST KLASS EI 60.
VARJE LOKAL UTGÖR EGEN BRANDCELL.
BRANDCELLSGRÄNS EI 60
BRANDCELLSGRÄNS EI 30
IGENSÄTTNING I VÄGG
UTRYMNING

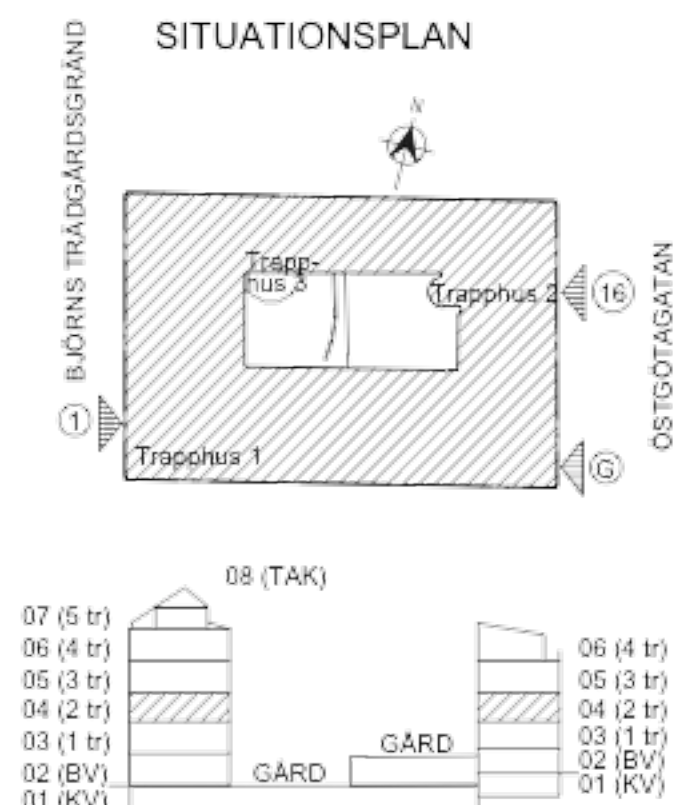

INGÅENDE RELATION				REV	ANT	REVIDERINGEN AVSER	SIGN	DATUM
snapp				Kv BJÖRNS TRÄDGÅRD 3, STHLM				
www.snapparkitekter.se				BJÖRNS TRÄDGÅRDSGRÄND 1 / ÖSTGÖTAGATAN 18,				
Telefon 070-342 95 60				VÄNING 2 tr				
Pipergatan 11, 2tr, 114 24 Stockholm				PLAN 4				
STOCKHOLM 2024 juni				SKALA 1:200 / A3				
RITNINGSHUMMER				REV				
A40.1-04								

OLOV LINDGREN AB
BESÖK: Drottninggatan 97, 5 tr
ADRESS: BOX 45019, 104 30 STOCKHOLM
TEL: 08 - 990 24 00 FAX: 08 - 33 06 31

RITAD AV
Paula
ANSVARIG
P Jäskeläinen
UPPGÄVS NR
008

STOCKHOLM 2024 juni
RITNINGSHUMMER
A40.1-04
REV