

FÖRKLARINGAR

FASTIGHETEN UPPFÖRDES 1923-1924. BYGGHERRE OCH BYGGMASTARE VAR C G SVENSSON OCH ARKITEKT ANTON WALLBY. ÄNDRINGSRITNINGAR 2003 ÄR SAMMANSTÄLLDA UTFRÅN UPPMÄTNINGAR OCH BEF RITNINGSUNDERLAG. FÖRÄNDRINGAR ÄR GJORDA EFTER ÖNSKEMÅL OCH I SAMRÅD MED NUVARANDE FASTIGHETSÄGARE (SE RITNINGSHUVUD) OCH HYRESGÄSTER.

VARJE BOSTADS- OCH LOKALLÄGENHET UTGÖR EGEN BRANDCELL.

BRANDCELLSGRÄNS EI 60

BEF VÄGGAR, LAGADE HÅL

NYA VÄGGAR

BEF DÖRR

NY DÖRR

VÄGGBETECKNINGAR: SE RAMBESKRIVNING. NY INNERVÄGG UTAN BETECKNING = VT1. VT6 RUNT SAMTLIGA SCHAKT SAMT MELLAN SCHAKTEN.

SD = STÅLDÖRR MED TILLÄGGSBETECKNING.

1 = BRYTSKYDD

2 = DUBBLA LÄS

3 = DÖRRSTÄNGARE

EX. SD1-2-3 ÄR EN STÅLDÖRR MED BRYTSKYDD, DUBBLA LÄS OCH DÖRRSTÄNGARE.

BRANDKLASS ANGES SEPARAT ENL BBR.

TAKHÖJDER FÖRE OMBYGGNAD:

KV: K08, K09, K10, K11, K12, K13, DEL AV K04: C.A 2 850 MM (UK BALK C.A 2 630 MM). ÖVR UTRYMMEN: 2 600 MM (UK BALK C.A 2 350 MM)

BV: 3 160 - 3 240 MM

VÄN 1-5 fr: 2 820 MM


VÄN 6fr: VIND

MÄTT I MM

BET ANT ÄNDRINGEN AVSER SIGN DATUM

RELATIONSHANDLING SEPT 2004

KV NEJLIKAN 22
SVEAVÄGEN 81, STOCKHOLM

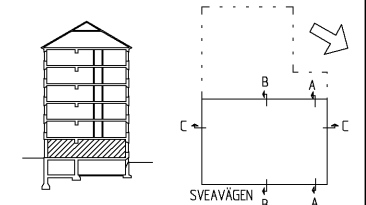

SKEPPSTEDT DROTZ
ARKITEKTER



- ☒ A SKEPPSTEDT DROTZ, tel 08-650 93 11 fax 08-650 93 86
- ☐ B BOTAB AB, tel 08-442 42 50, fax 08-442 42 62
- ☐ E THOM JOHANSSON AB, tel 021-384148, fax 021-384149
- ☐ K BORGELUND BYGGK AB, tel 08-669 06 30, fax 08-658 22 94
- ☐ L SKEPPSTEDT DROTZ, tel 08-650 93 11 fax 08-650 93 86
- ☐ V DITAB, tel 08-18 38 00, fax 08-18 38 59

FAST / UPPDRAG NR 019/ DATUM 2003 04 14
RITAD AV KSD
HANDLÄGGARE K S DROTZ
ANSVARIG

BOTTENVÅNING (VÄN 0 fr)

SKALA o RITN STRL 150 / A1
RITNINGSNUMMER A306:02
I REV

