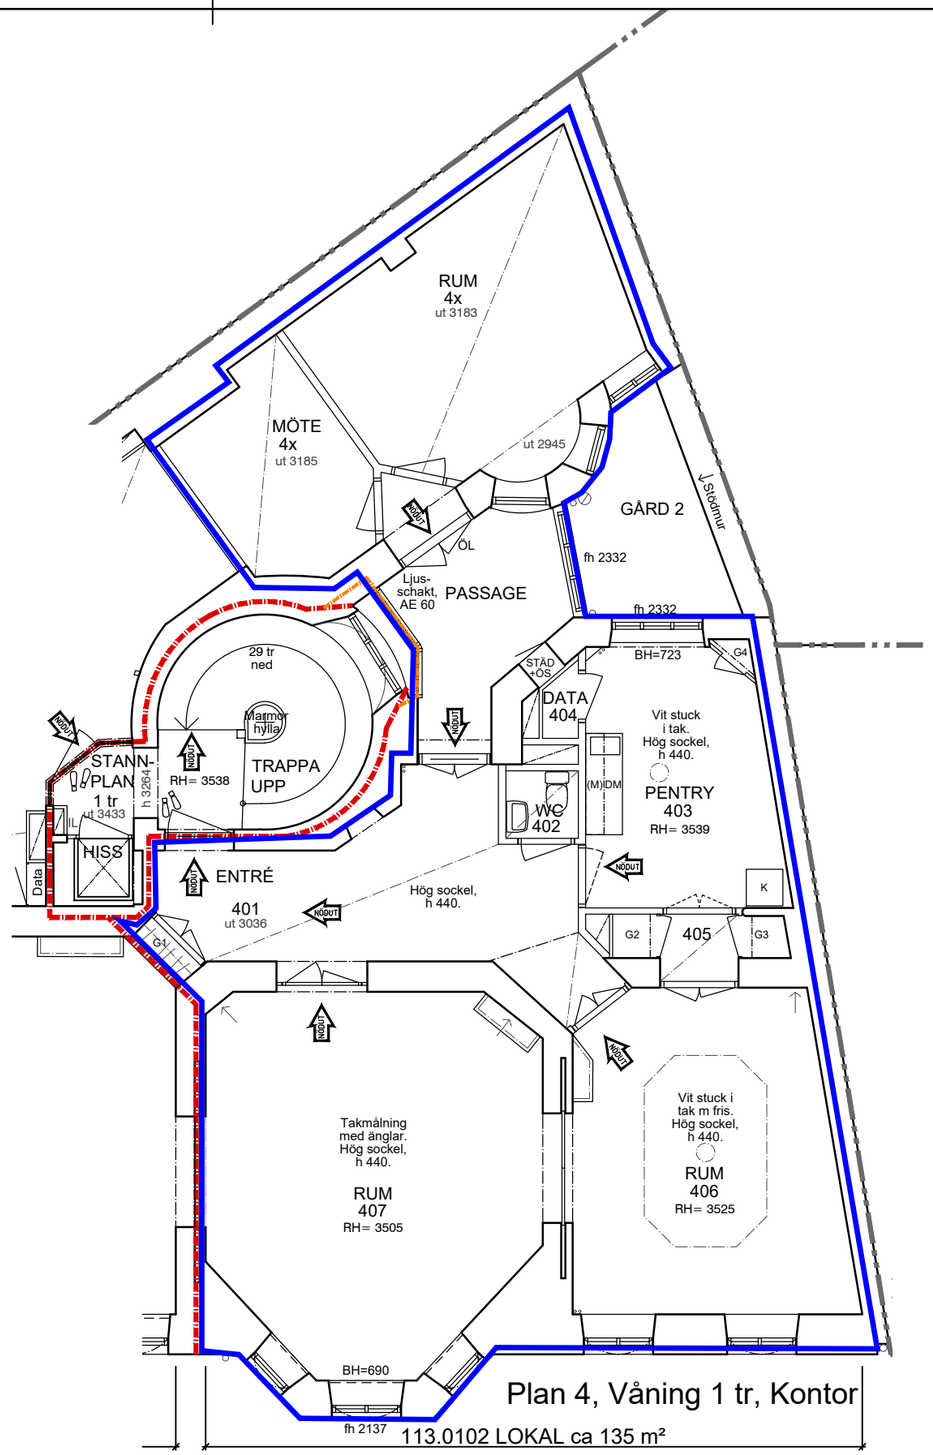


Plan 4, Våning 1 tr, Kontor

Birger Jarlsgatan 12

Birger Jarlsgatan

0 1 2 3 4 5 m

FÖRKLARINGAR:

FASTIGHETEN UPPFÖRDES 1896-97 EFTER RITNINGAR AV ARKITEKT CARL KREITZ.
BYGGHERRE VAR M. MAGNUSSON OCH
BYGGMÄSTARE VAR H. BERGKVIST.
ÅR 1918 BYGGDES VINDSVÅNINGEN OM.
1937 o 1961 FASADENS OMBYGGNAD FÖR SKYLTFÖNSTER.
1983 BYGGDES TILL VINDSKUPORNA OCH ETT TAKFÖNSTER.

FASTIGHETEN INNEHÅLLER TVÅ BUTIKSLOKALER PÅ GATUPLAN, FÖR ÖVRIGT KONTOR. SENASTE OMBYGGNAD 1998.

RITNINGAR 2023 ÄR SAMMANSTÄLLDA UTIFRÅN URSPRUNGSRITNINGAR SAMT MÄTNINGAR PÅ PLATS.

FASTIGHETSÄGARE OLOV LINDGREN AB SEDAN 2010.

GENERELLT:

SAMTLIGA MÅTT ANGIVNA I MILLIMETER (mm).
BEF PLUSHÖJDER FRÅN TIDIGARE A-RITNINGAR, LIKA FASADER OCH SEKTIONER.
VARJE VÅNINGSBJÄLKLAG o VINDSBJÄLKLAG UTGÖR BRANDCELLSGRÄNS I LÄGST KLASS EI60 o R90.
VARJE LÄGENHET UTGÖR EGEN BRANDCELL.

BRANDCELLSGRÄNS EI 60
BEF VÄGGAR, LAGADE HÅL
BEF KÄNDA DÖRRSLAGNINGAR
EFTERLYSANDE UTRYMNINGSSKYLT NÖDUT

INGÅENDE RELATION

OLOV LINDGREN AB
BESÖK: DROTTNINGGATAN 97, 5 tr
ADRESS: BOX 45079, 104 30 STOCKHOLM
TEL: 08 - 690 25 00, FAX: 08 - 33 06 33

REV	ANT	REVIDERINGEN AVSER	SIGN	DATUM

snapp ARKITEKTER
www.snapparkitekter.se
Telefon 070-382 95 60
Pipersgatan 11,2tr, 114 24 Stockholm

RITAD AV	ANSVARIG	UPPDRAGS NR
Paula	P Jääskeläinen	113

STOCKHOLM 2023 juni

Kv STYCKJUNKAREN 6,
BIRGER JARLSGATAN 12, STOCKHOLM
VÅNING 1 tr
PLAN 1

SKALA 1:100 / A3

RITNINGSNUMMER A40.1-04 REV

PLO: 2023-06-20 23:06 C:\USERS\PAULA\JAASKELAINEN\ONEDRIVE - SNAPP ARKITEKTER AB\PROJEKT\01_OLAB\113_STYCKJUNKAREN 6\HANDLINGAR\DWG\RIT-DEF\113_A40.1-04.DWG PAULA JÄÄSKELÄINEN

XREF: ..\Adm\113_Förklaringar-A.dwg ..\113_A40.1-P04.dwg

LAGER: SB11