
114 m²

LOKALGRÄNS

67 m²

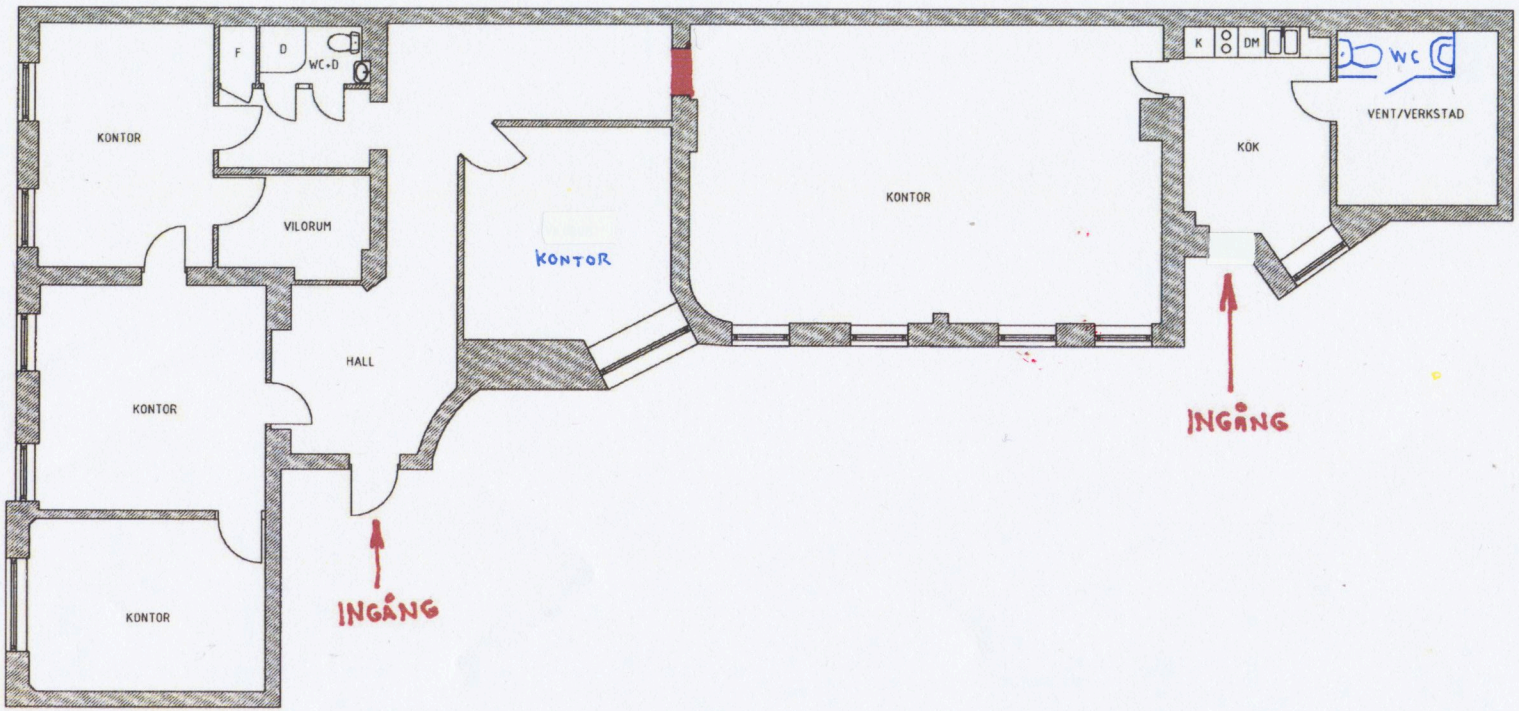

METER

0 1 2 4 8

SKALA 1:100 (A3)

AVVIKELSER KAN FÖREKOMMA

DOKUMENT: Planritning	UPPDRAG: 15027
ADRESS: Bellmansgatan 22B, Stockholm	LOA: 192 M²
FASTIGHET: Brf	SKALA: 1:100(A3)
OBJEKT: Lokal 10102	
DATUM: 2026-04-20 / RITAD AV: OL	

079-347 34 41
Info@areamatning.se
www.areamatning.se

AREA MÄTNING STOCKHOLM