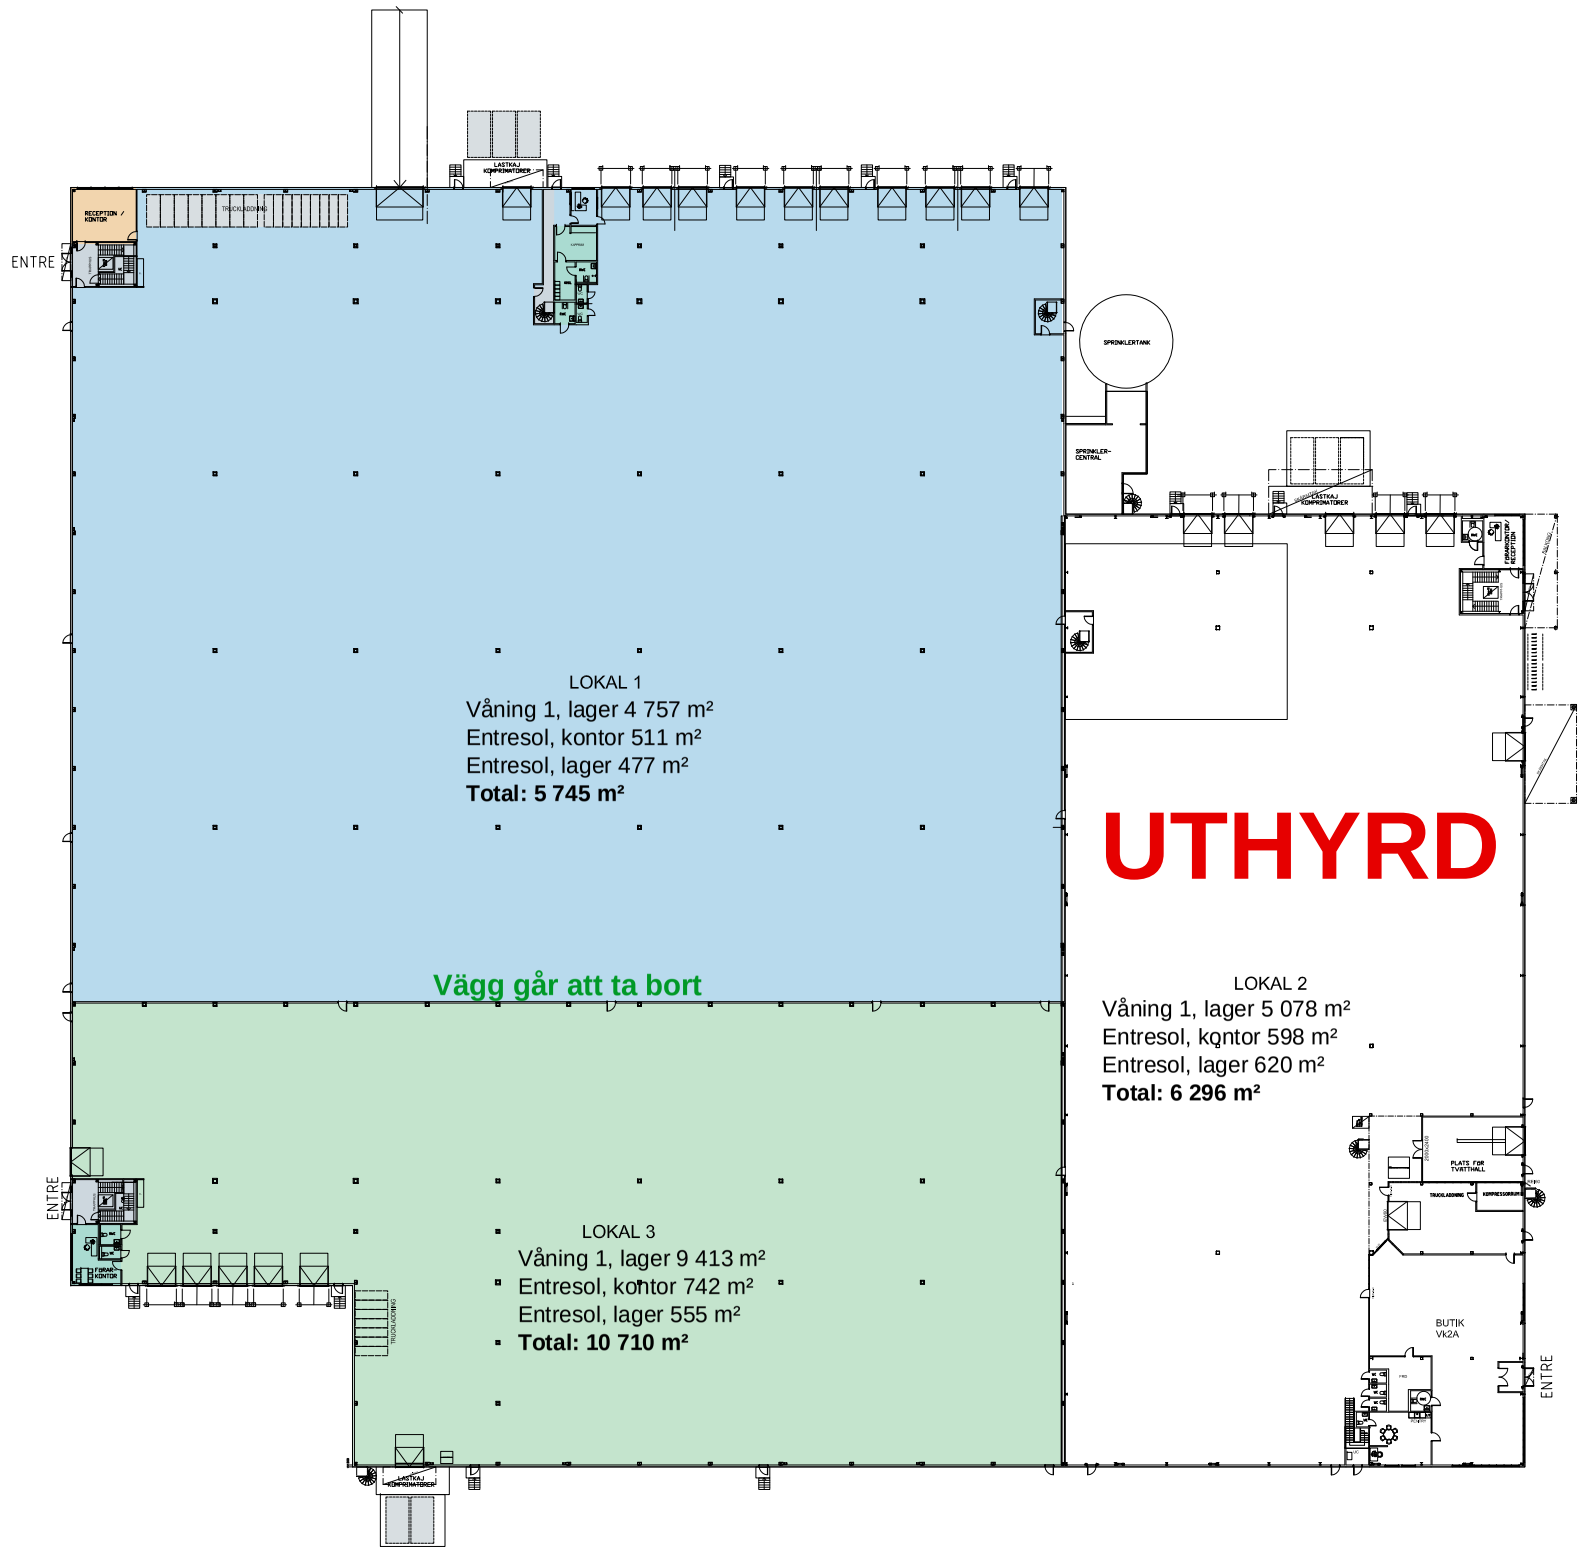


MARKPLAN

0 8 16 24 32 40 Meter

SKALA 1:400 ORGINALSKALA I FORMAT A1

FÖRKLARINGAR:

FÖRESKRIFTER:
BBR29

HÄNVISNINGAR:

BET	ANT	ÄNDRINGEN AVSER	DATUM	SIGN

RELATIONSHANDLING

STENVRETEN 6:17

ENKÖPINGS KOMMUN

BIARK-BYGGKONSULT
BIARK–BYGGKONSULT
749 41 Enköping Stockholmsv 26 070–311 85 10
E–POST: bosseheed@gmail.com


UPPDRAG NR	HANDLÄGGARE	GRANSKAD
220310	B.HEED	
DATUM	ANSVARIG	
2023-03-31	BOSSE HEED	

INDUSTRIHUS - LAGER KONTOR

NYBYGGNAD-AVSER LOKAL 2

MARKPLAN, SEKTION

SKALA	NUMMER	BET
A1 1:400 A3 1:800	A100-01	

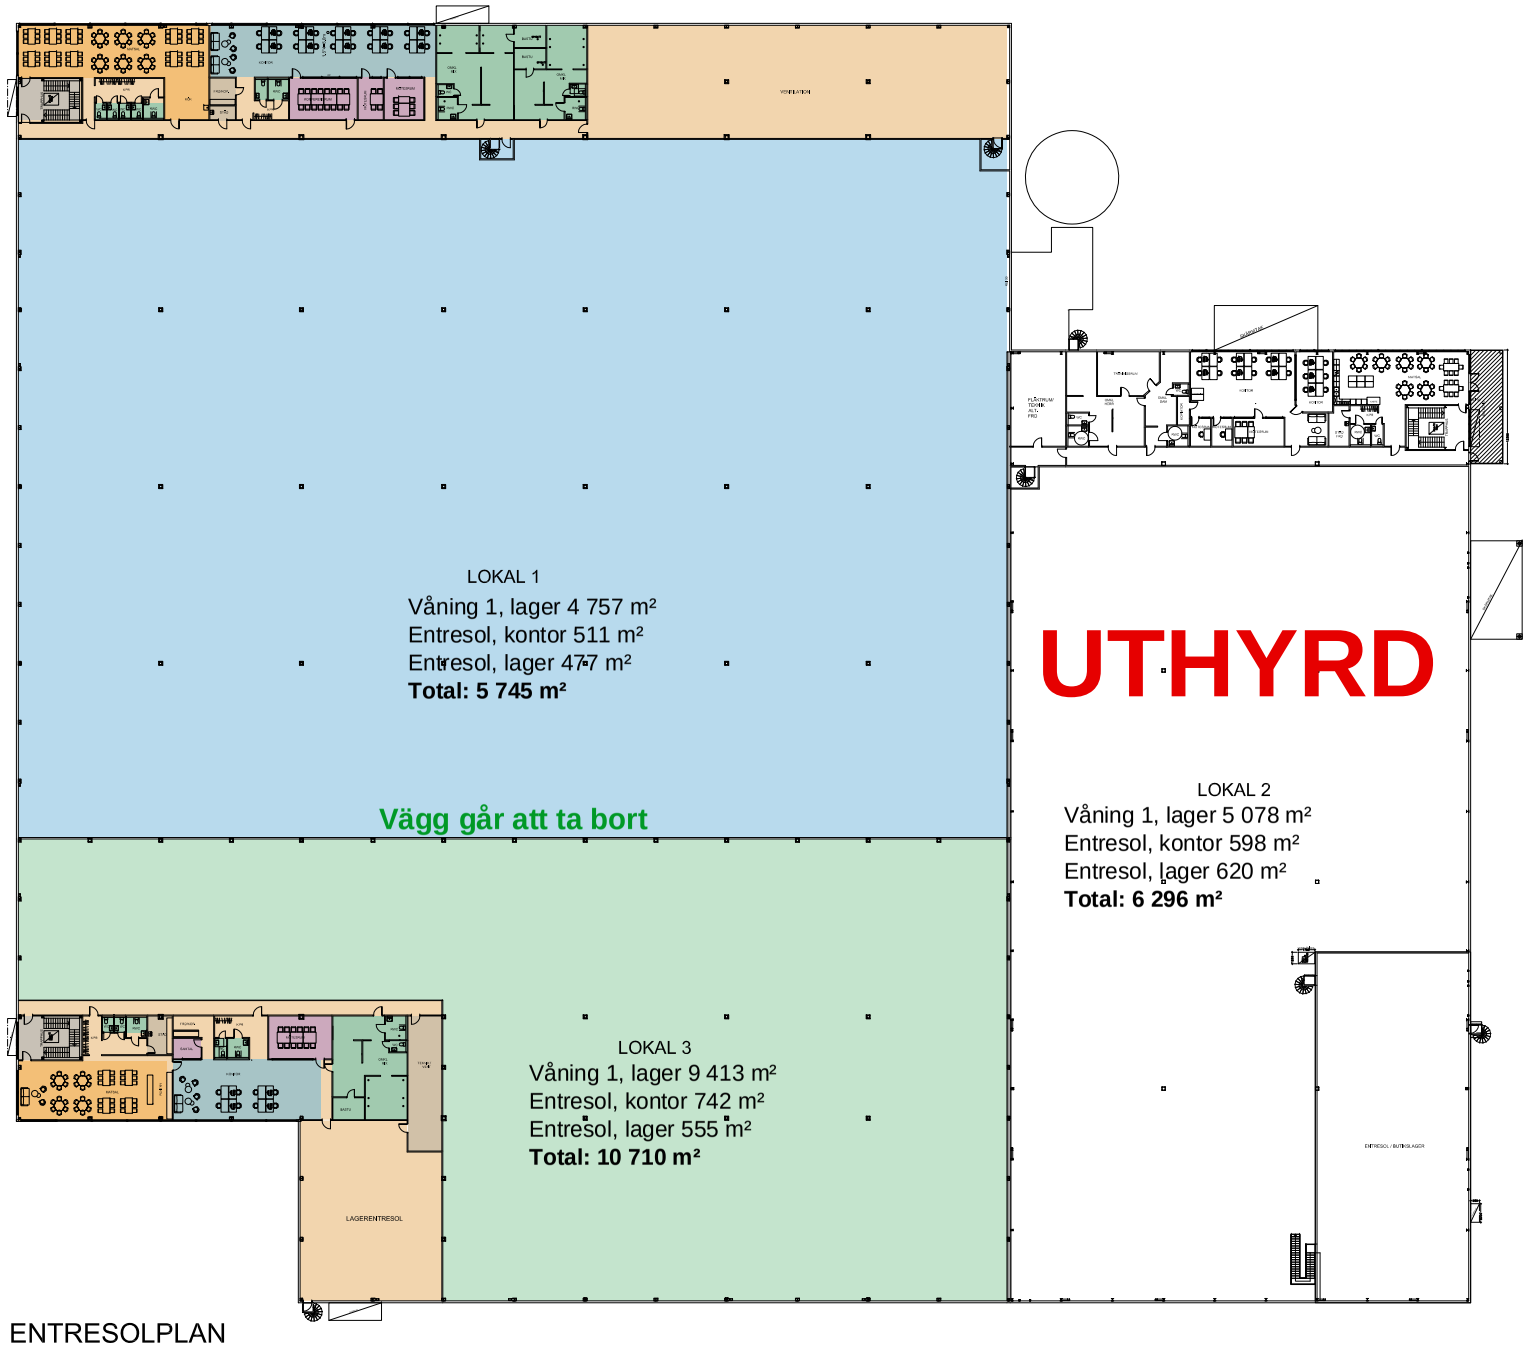

ENTRESOLPLAN

0 8 16 24 32 40 Meter

SKALA 1:400 ORGINALSKALA I FORMAT A1

FÖRKLARINGAR:

FÖRESKRIFTER:
BBR29

HÄNVISNINGAR:

BET	ANT	ÄNDRINGEN AVSER	DATUM	SIGN

RELATIONSHANDLING

STENVRETEN 6:17

ENKÖPINGS KOMMUN

BIARK-BYGGKONSULT
BIARK – BYGGKONSULT
749 41 Enköping Stockholmsv 26 070–311 85 10
E–POST: bosseheed@gmail.com

UPPDRAG NR	HANDLÄGGARE	GRANSKAD
220310	B.HEED	
DATUM	ANSVARIG	
2023-03-31	BOSSE HEED	

INDUSTRIHUS - LAGER KONTOR

NYBYGGNAD-AVSER LOKAL 2
ENTRESOLPLAN, SEKTION

SKALA	NUMMER	BET
A1 1:400 A3 1:800	A200-01	