



PLAN VÅN 2 TE

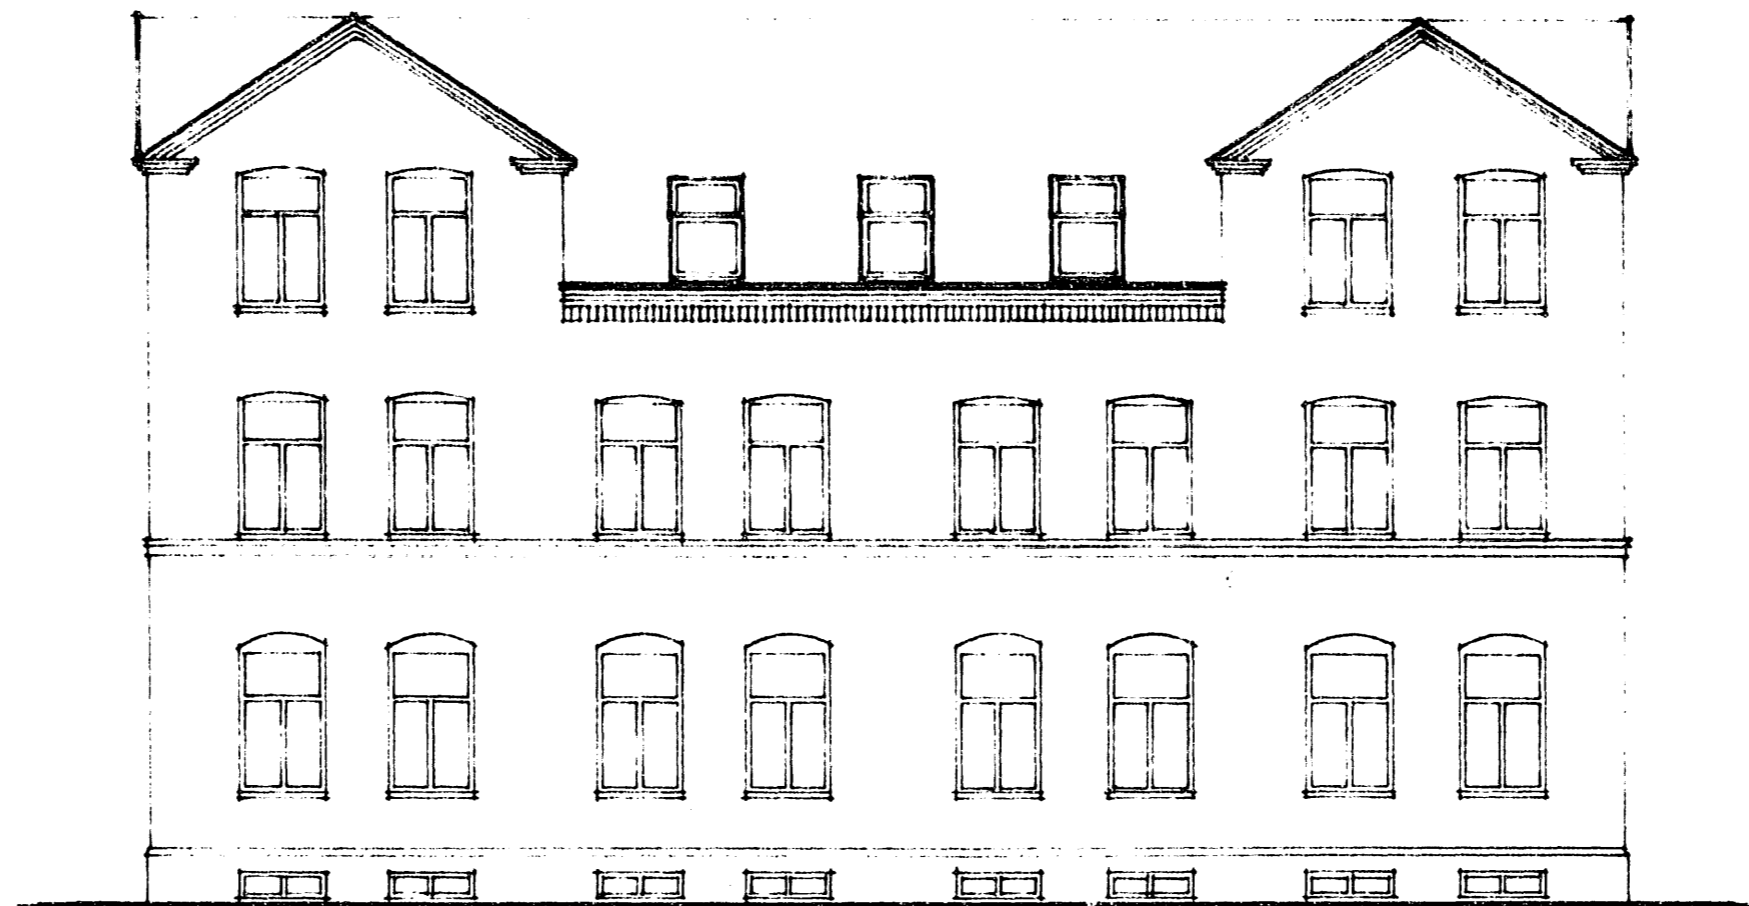


FASAD MOT GATA

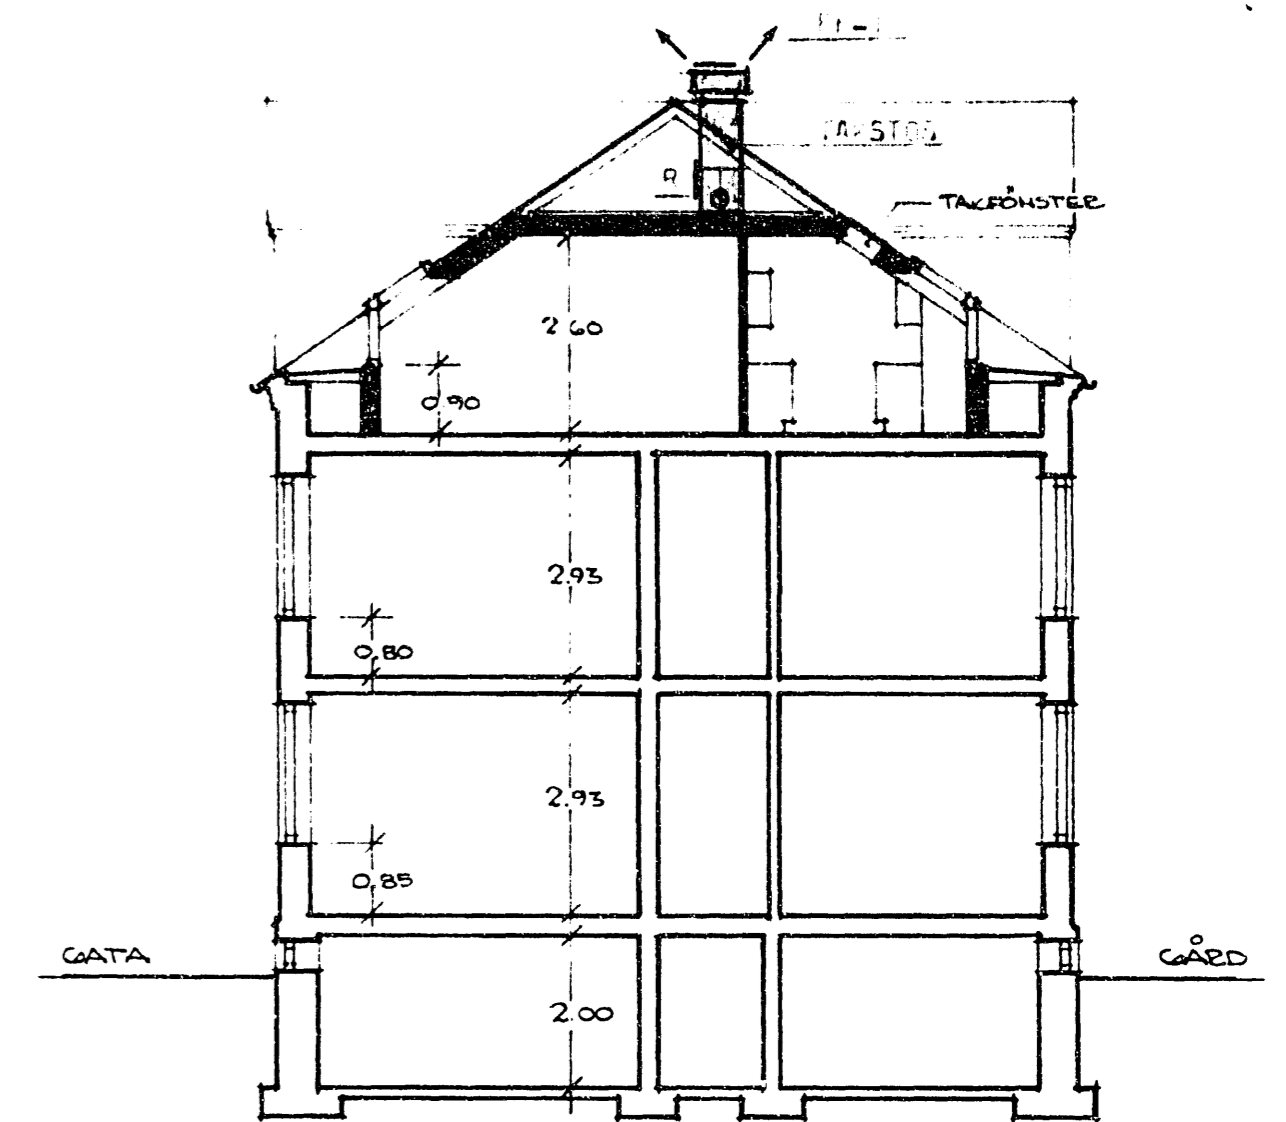

SEKTION

**RETNINGSPRECKNING**  
 F20 = FRÄMLUFTSKANAL AV GÅLV PLÅT I RÖND SEKTION  
 F21 = FRÄMLUFTSKANAL AV GÅLV PLÅT I RÖND SEKTION HV ISOL. AV  
 F22 = FRÄMLUFTSKANAL AV GÅLV PLÅT I RÖND SEKTION HV ISOL. AV  
 SF = FRÄMLUFTSFLÄKT  
 FD = FRÄMLUFTSDOOR  
 R = RENS  
 VD = VÄTTERVÄGGSCALLER

AVR  
 PÅ RITNING HAR MARKERATS MED RÖD VIO FÖRSTER SOM AVSER SPÄL-  
 VENTIL I FÖRSTER INGÅR I BE.  
 I BE INSTALLERAS KÅPA Ø/ER SPIS MED FÖRBERED. CA 100 MM.  
 I BE KÅPA RÅD OCH DISHÖR INSTALLERAS MENDE MED TIKER OCH FÖP-  
 BERED. 100 MM.

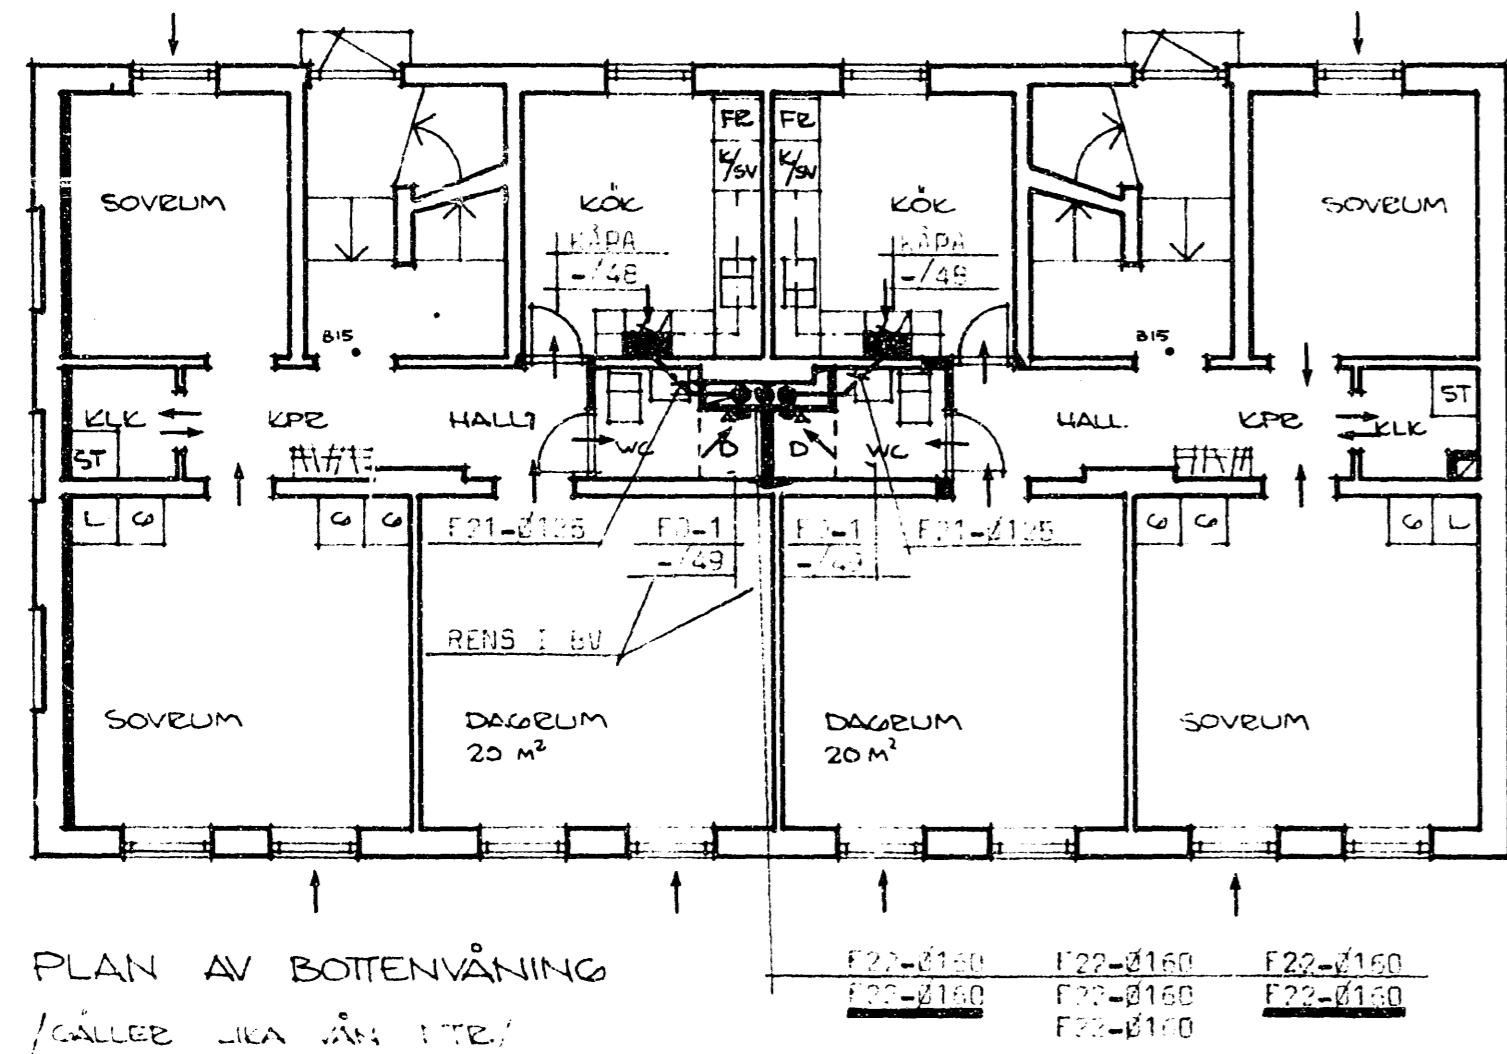

PLAN AV BOTTENVÅNING

(GÅLLE LILA VÅN 1 TE)



FASAD MOT GÅRD

**GRANNMEDGIVANDE**


NEDANSTÅENDE GRANNAR MEDGIVER  
 HÄRMED BYGGNATION ENL DENNA RITNING

**KV. KUNGSFÅGELN**

- TOMT NE 6 NAMN: FOETYOLIGANDE ADDRESS:
- TOMT NE 7 NAMN: FOETYOLIGANDE ADDRESS:
- TOMT NE 8 NAMN: FOETYOLIGANDE ADDRESS:
- TOMT NE 11 NAMN: FOETYOLIGANDE ADDRESS:
- TOMT NE 12 NAMN: FOETYOLIGANDE ADDRESS:
- TOMT NE 13 NAMN: FOETYOLIGANDE ADDRESS:
- TOMT NE 10 NAMN: FOETYOLIGANDE ADDRESS:


**KV. LADUSVALAN**

- TOMT NE 1 NAMN: FOETYOLIGANDE ADDRESS:

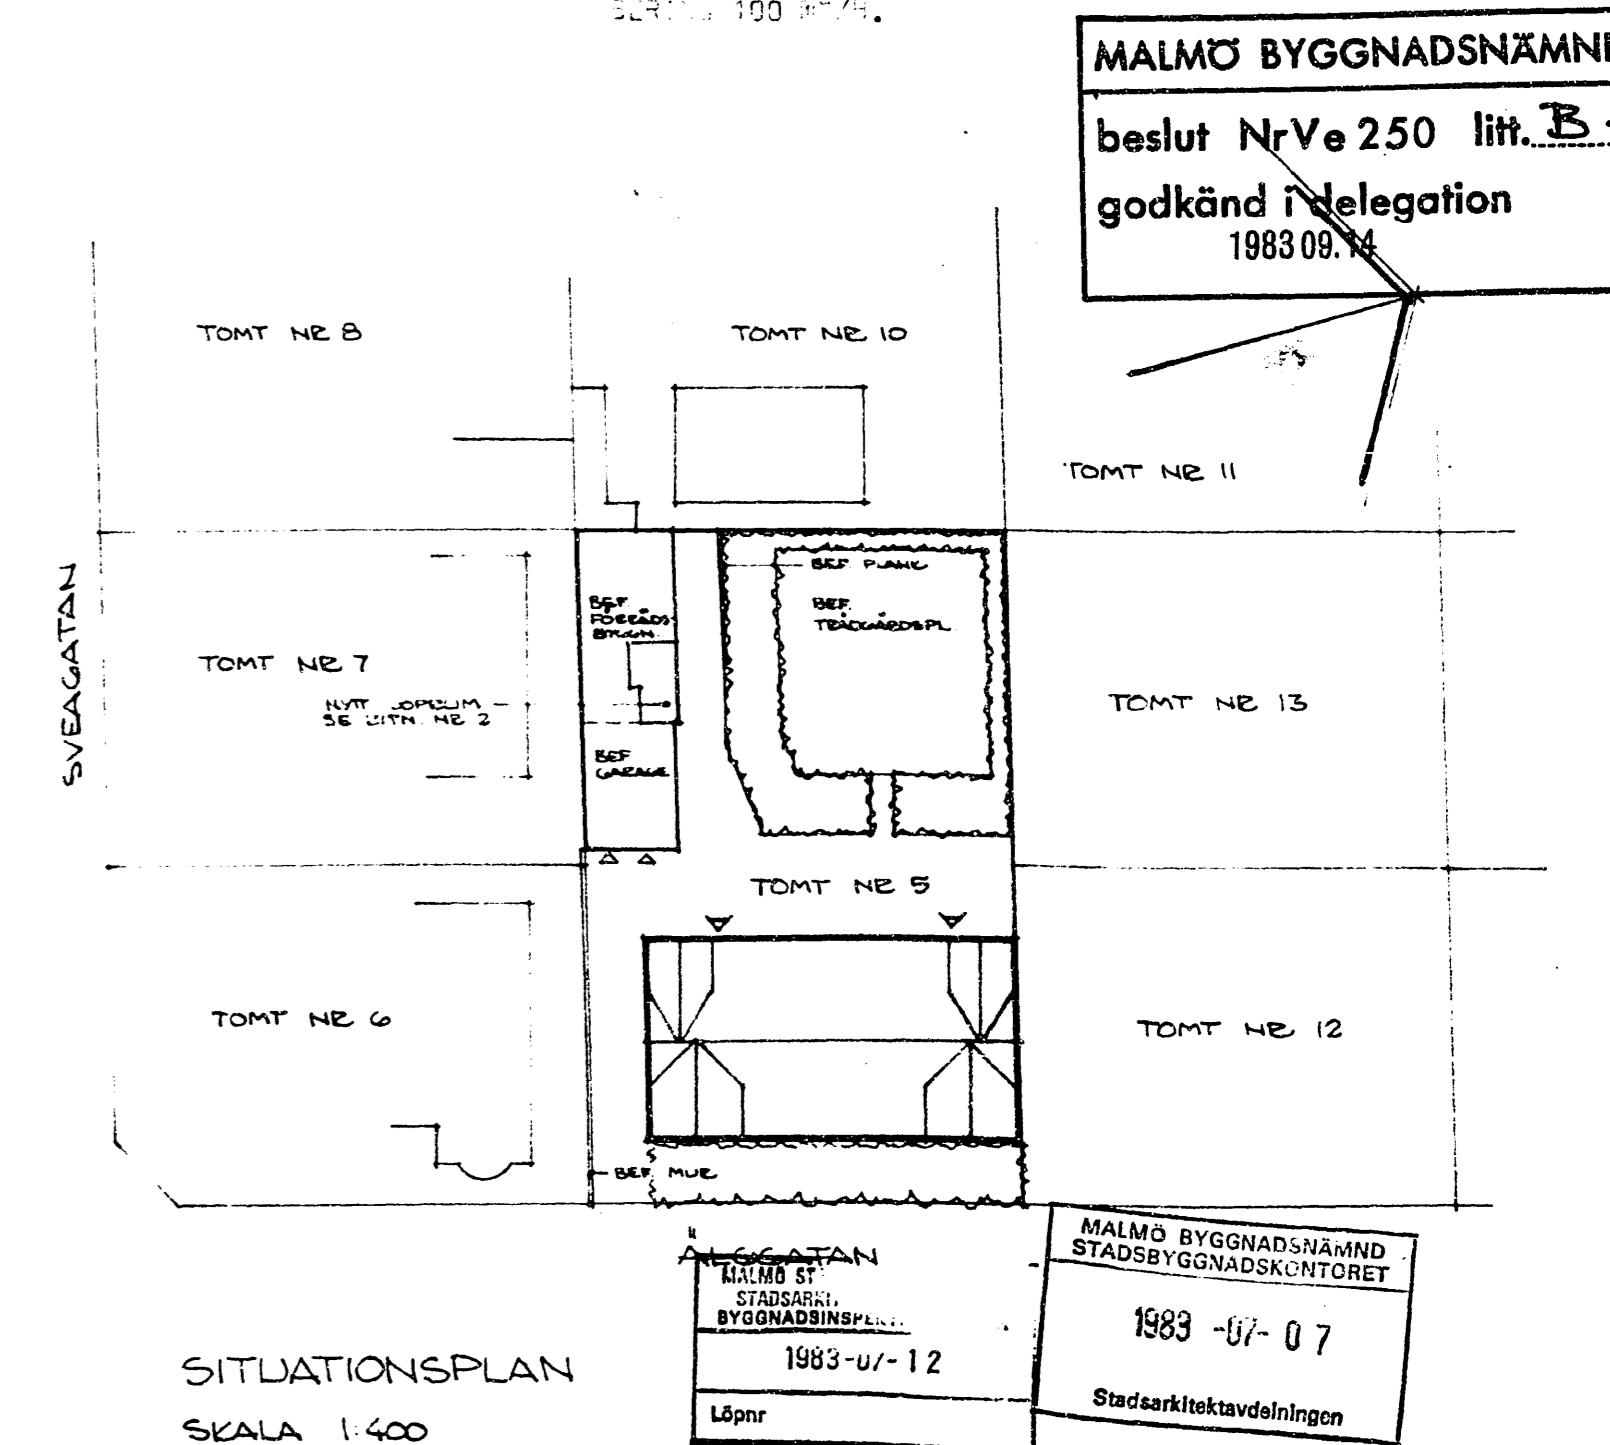


**MALMÖ BYGGNADSNÄMND**  
 beslut NrVe 250 litt. B  
 godkänd i delegation  

MALMÖ BYGGNADSNÄMND  
 STADSBYGGNADSKONTORET  
 1983-07-07  
 Stadsarkitektavdelningen

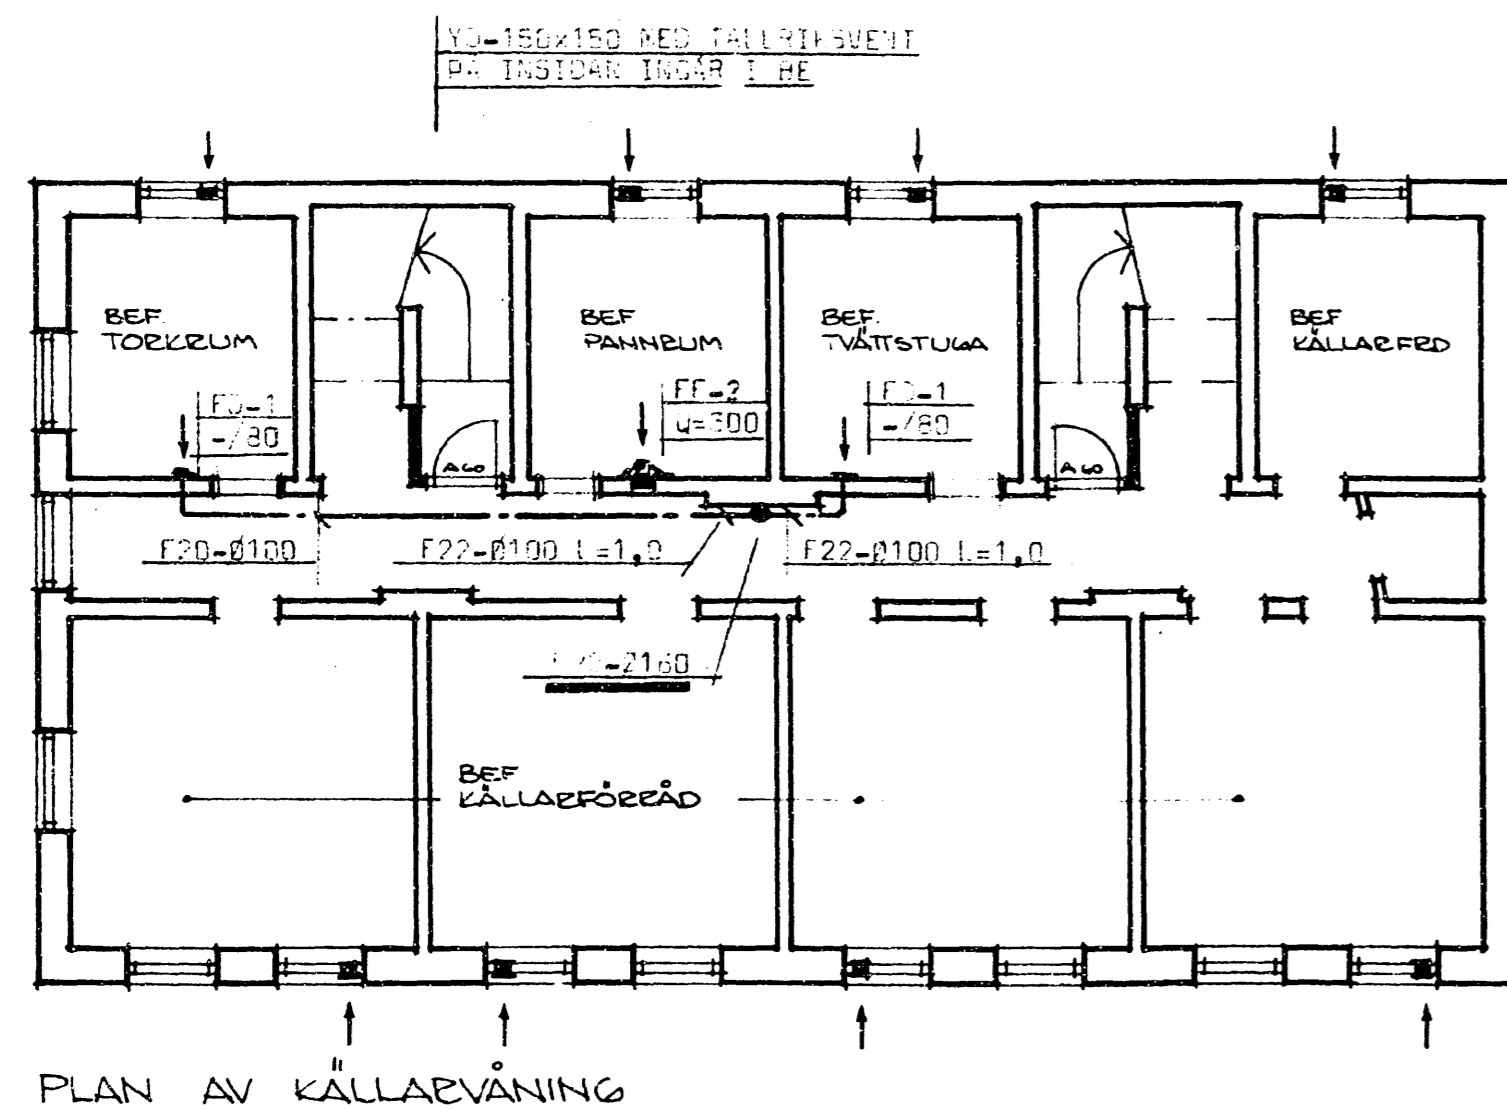

PLAN AV KÄLLAREVÅNING

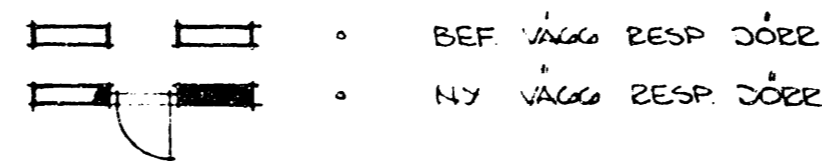

MEKANISK VENTILATION  
 ENL SEPARAT RITNING

NYBYGGNAD ENL 75 § BS PUNKT d. f.  
 OMBYGGNAD ENL 48 § BS  
 GRUNDLÄGGANDE BRANDSKYDDSKRAV.  
 BRANDÅKER BYGGNAD.

**MALMÖ STADSBYGGNADSKONTOR**  
 STADSARKITEKTAVDELNINGEN  
 VENTILATIONSANLÄGGNINGEN  
 enligt denna ritning är granskad utan erinran.  
 Föreskrifter enligt byggnadslov.  
 1983-08-08  
 BYGGNADSINSPEKTIONSEVRÄN  
 Handläggare: BRUNO LINDQUIST sign.

**PETERSSON & BAUER**  
 VVS-konstruktioner AB  
 VÄRMBATAN 8 212 18 MALMÖ  
 TEL: 040/18 84 08 - 18 84 00

**KV KUNGSFÅGELN 5**  
 MALMÖ KOMMUN  
 PLANER OCH SEKTION  
 VENTILATION  
 SKALA 1:100

**rotab**  
 Renovering Om- och Tillbyggnad Rotab AB  
 Telefon 040-290050