108477

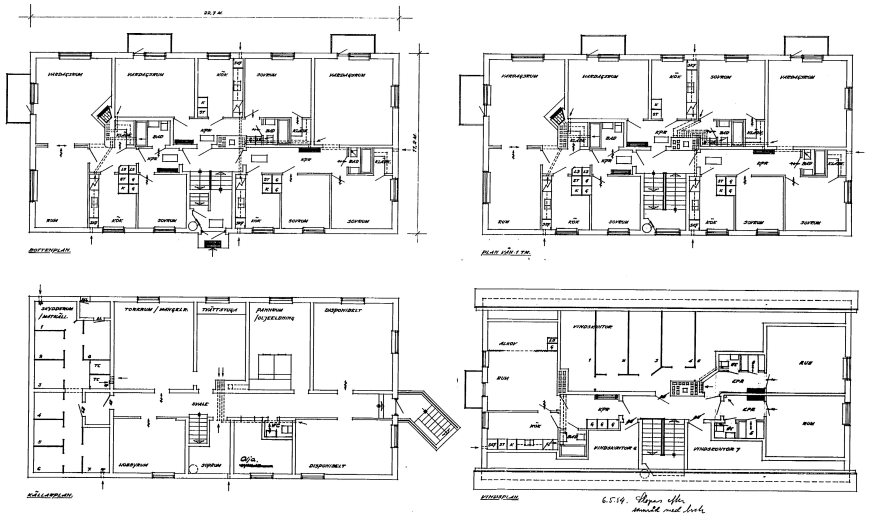

KV GÅDDET NR 6, UMEÅ

HYRESGÄSTFÖRSLAG

PLANER

SKALA 1:100

Godkänd enl. gradskiv 2:1

10 APR 1953 1953

Byggnadsstyrelsen

UMEÅ DEN 22 MARS 1953

FOLKE ERIKSSON, ING.

6.5.14. Stegen ofta skadad med lock

NORRKOPIA SKELLEFTEÅ 311 NG125 4 201 30X