Teckenförklaring

Vägledande markering, efterlysande

Vägledande, genomlyst

Inomhusbrandpost

Handbrandsläckare

Utrymningsväg

Område med gångavstånd som överstiger 45 meter

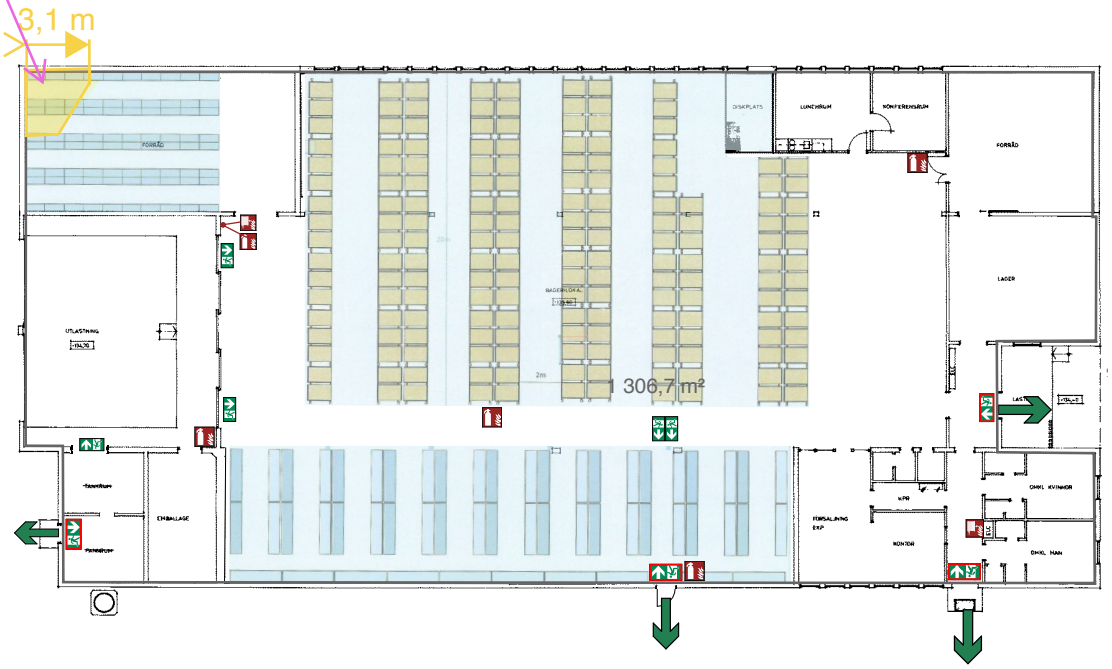

Joel Péclard
073-35 244 81
joel@peclardsafety.se

péclard safety

Hälsinggården 4:237
Brandskiss bygganmälan
2025-11-25

FALU INGENIÖRSBYRA AB
BOX 3017 FALHEDENVÄGEN 10
791 03 FALUN 023-163 30
90 BRUNDIN
FALUN 1984 02 06

REV | ANT. | REVIDERINGEN AVSER | SIGN | DATUM

PERERS KONDITORI AB FALUN
FAST HÄLSINGGÅRDEN 4:237
TILLBYGGNAD AV BAGERI
SITTENPLAN

SKALA 1:100
615 B
AR 1

FALUN BYGGNADSNÄMND
63/860212
860512

A3 A4 152637 ARKIVA 950217 A4 A3 A2 16 A1 24