



Ny byggnad
 gemensamt staxrme avse hiss

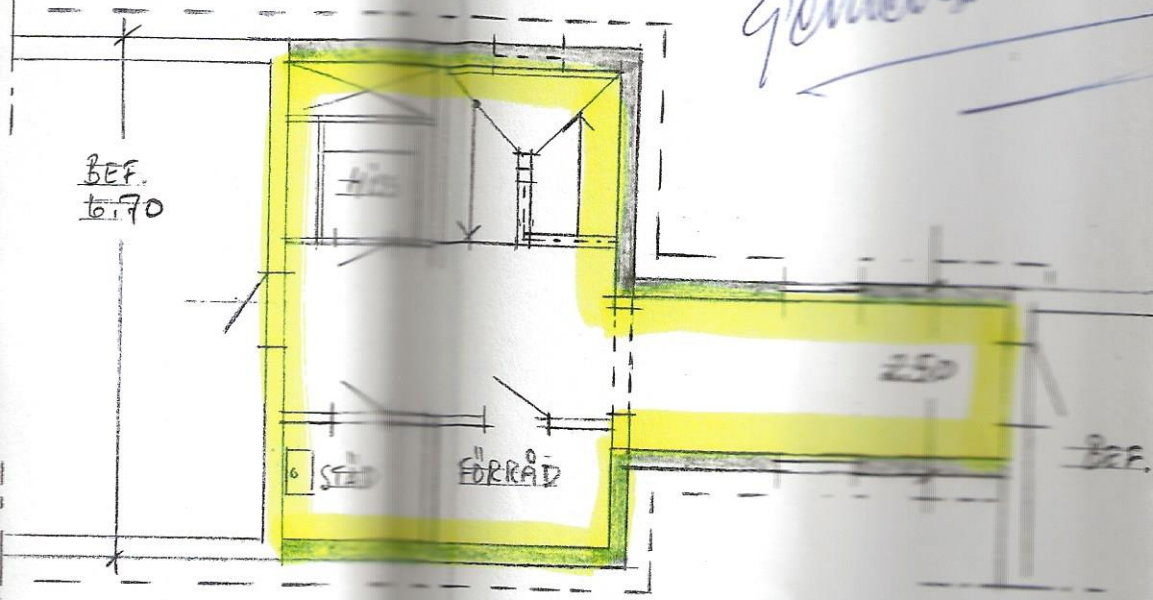

ÖVERPLAN — NY Y-VÄGG

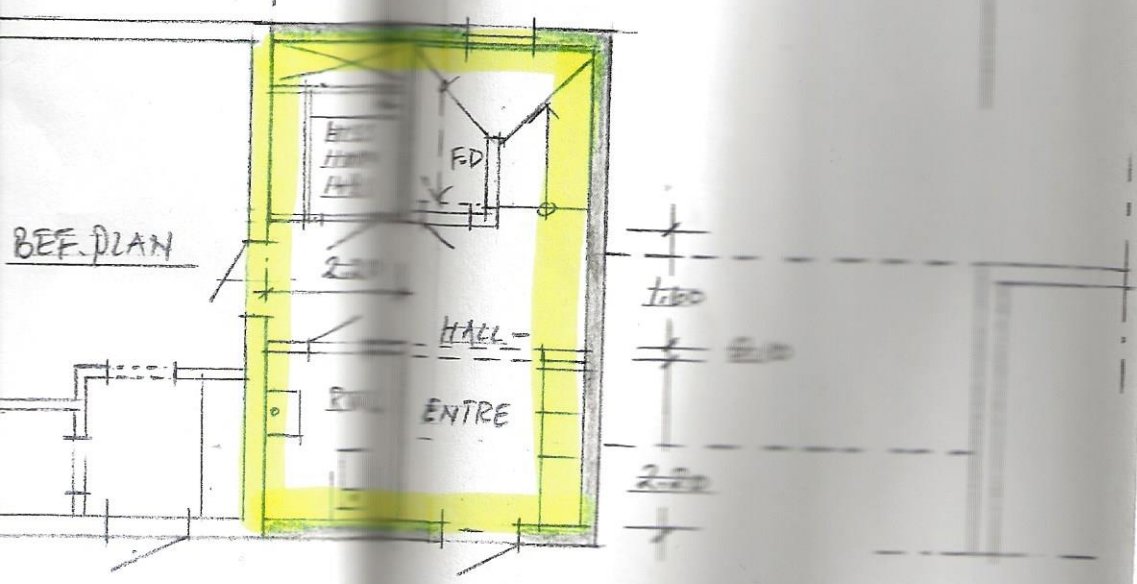

BOTTENPLAN — NY Y-VÄGG

PLANRITNING

HOLMSTRÖM 9/3-2013
 SKARIN / A. FORSBERG

REV: 20/5-2013