
Godkänd enl. tekniska nämndens beslut 1.11.89

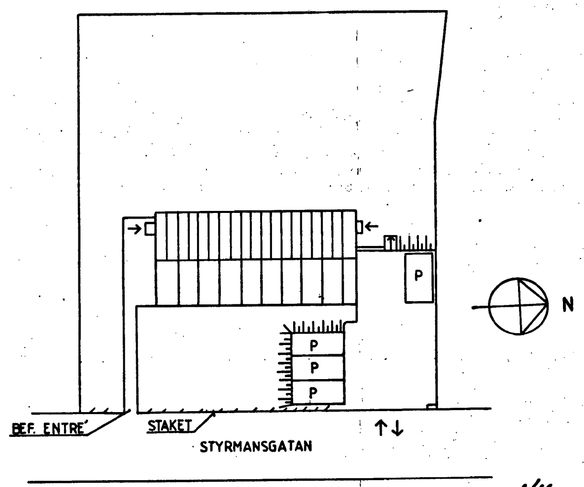

SITUATIONSPLAN
SKALA 1: 400


BYGGNADSNÄMNDEN
Jönköpings kom mun
NK 89. 11. 01.
Nr 1333

Den 4/11 19 89 har ändring enl. denna ritning tillhörande bygglov av 19 89-11-27 fastställts enl. byggnadsnämndens bemyndigande:


Delegat

627721

KV. SIPPAN 11, 12
JÖNKÖPING

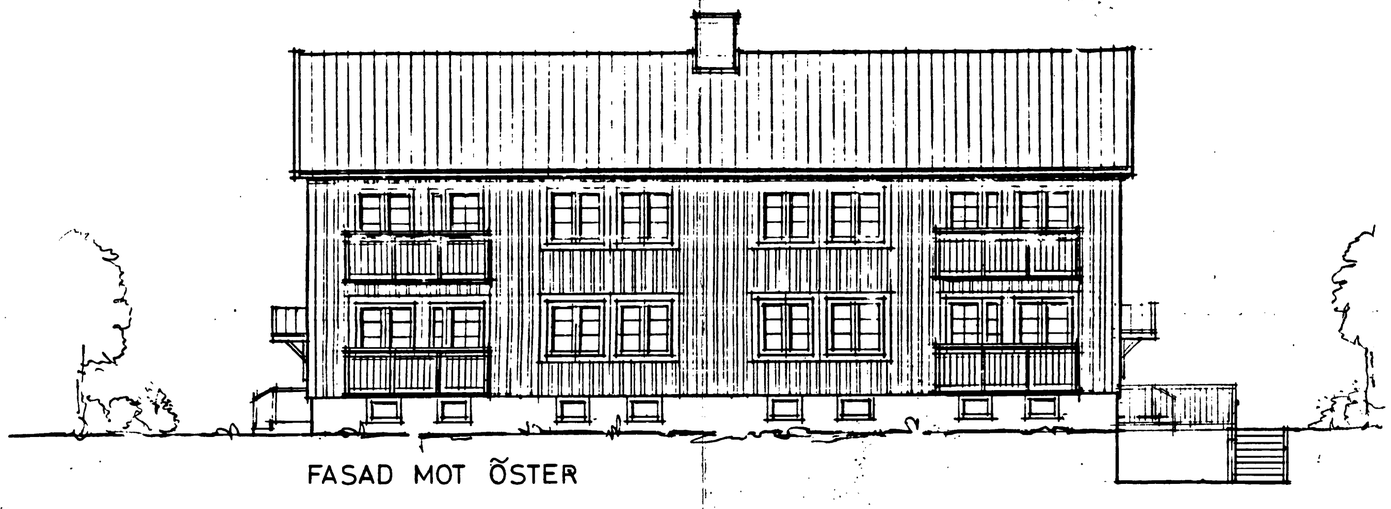

FASAD MOT ÖSTER

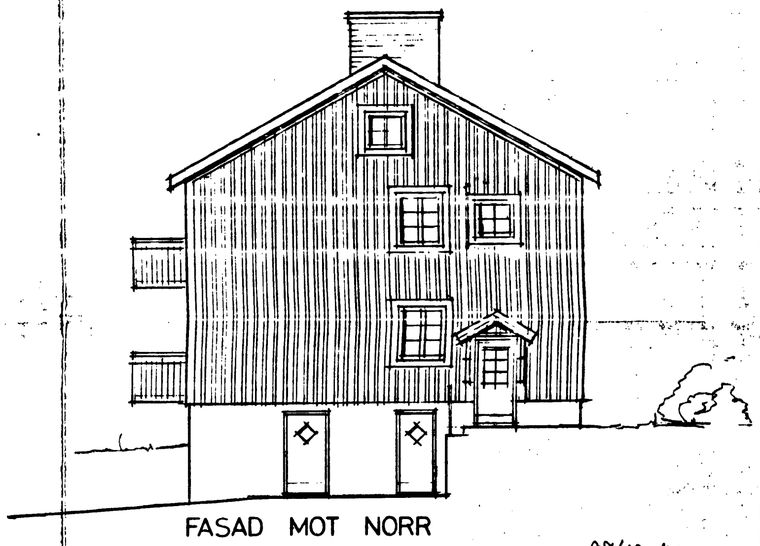


FASAD MOT NORR

6

Den 27/12 1988 § Db 1061
har denna ritning fastställts
enl. tjänstemannaorganens bemyndigande på fastighetsnämndens vägnar.

Delegat

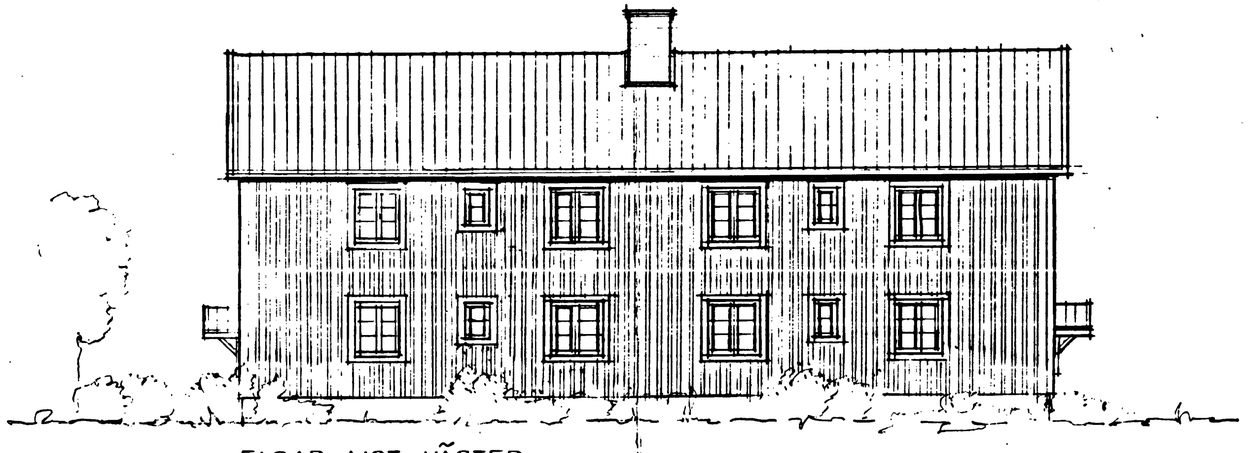

FASAD MOT VÄSTER



FASAD MOT SÖDER

627722

BYGGNADSNÄMNDEN
Jönköpings kommun
INK 88. 12. 20
Dnr
Tillhör beslut 8

Rev.	Ant.	Revideringen avser	Sign.	Datum

RITTJÄNST
YNGVE JOHANSSON
BACKGAT. 12 566 00 HABO TEL. 036-413 31

Ritad av | Handl. av


Habo
88 11 14

KV SIPPAN 11,12 JÖNKÖPING


FLERBOSTADSHUS, OMBYGGNAD
FASADER
SKALA 1:100

Arbetsnr. | Ritn.nr. A 04 | Rev.

Rulle 227 15X Mikrotjänst

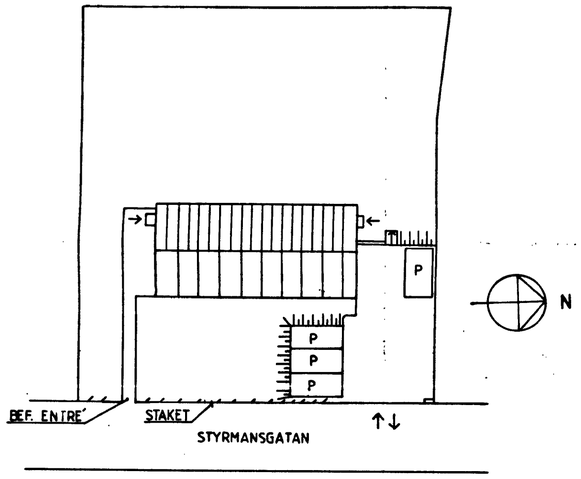

SITUATIONSPLAN
SKALA 1: 400

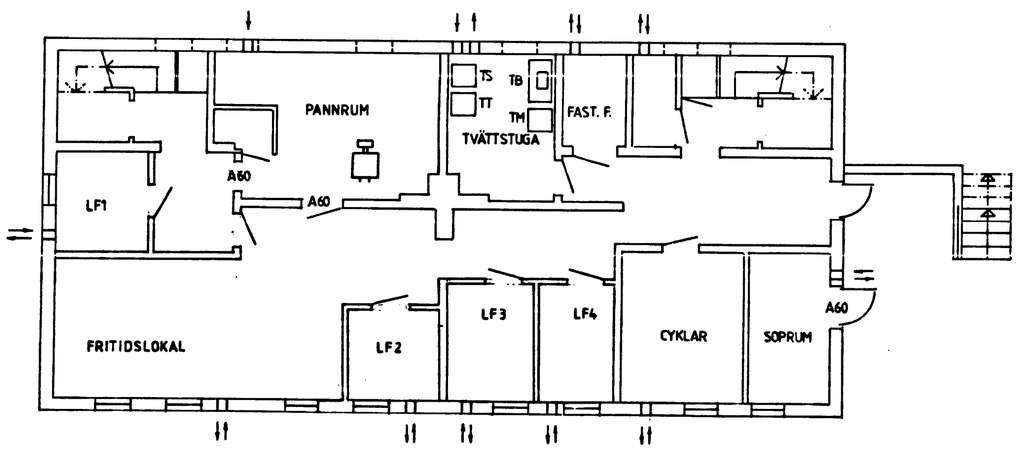

KÄLLARPLAN

BYGGNADSNÄMNDEN
Jönköpings kommun
INK 90. 01. 09
Dnr 1333
Tillhör beslut § ...

627723

Den 4/1 19 90 § 56
har ändring enl. denna ritning
[illegible] tillstånd enl. byggnadsstadgan
att införas i fastighetsboken.
Datum

REV.	ANT.	REVIDERINGEN AVSER	SIGN.	DATUM

GEORG BOMAN
KONSTRUKTIONSBYRÅ AB
VVS
SJÖMANSGATAN 18 · 562 58 JÖNKÖPING
TEL. 036/11 18 00

KV. SIPPAN 11, 12
JÖNKÖPING


SITUATIONSPLAN, KÄLLARPLAN
RELATIONSRITNING

RITAD AV	GRANSKAD AV	HANDLÄGGES AV


JÖNKÖPING	ARBETSNUMMER	SKALA	RITNINGSNUMMER	REV.
1990. 01. 02		1:100 1:400	A1	

Norstedt Repro Reprotex AB godkänd av Statens Provningsanstalt


Rulle 227 15X Riksmtjänst

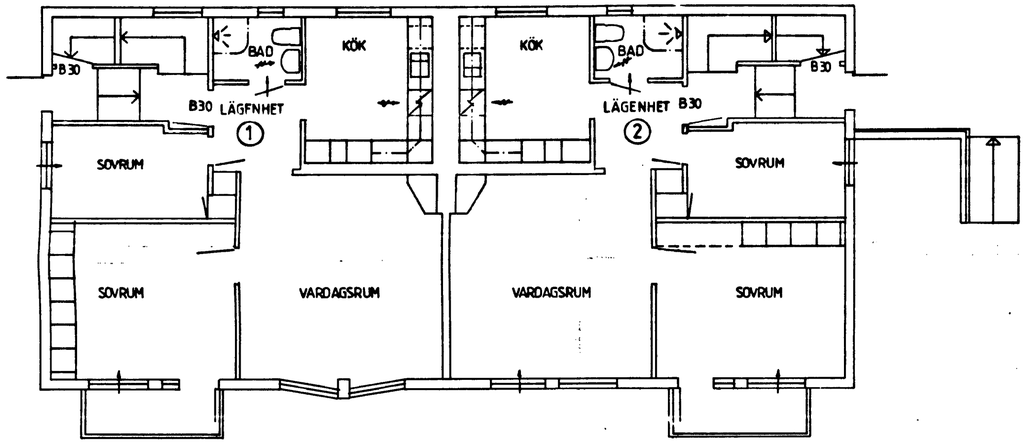

BOTTENPLAN.

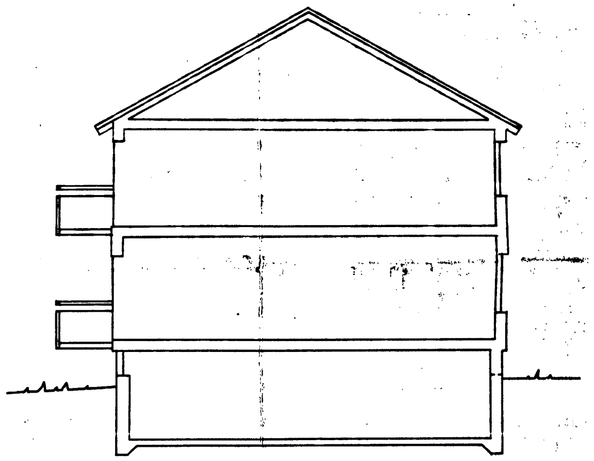

SEKTION.

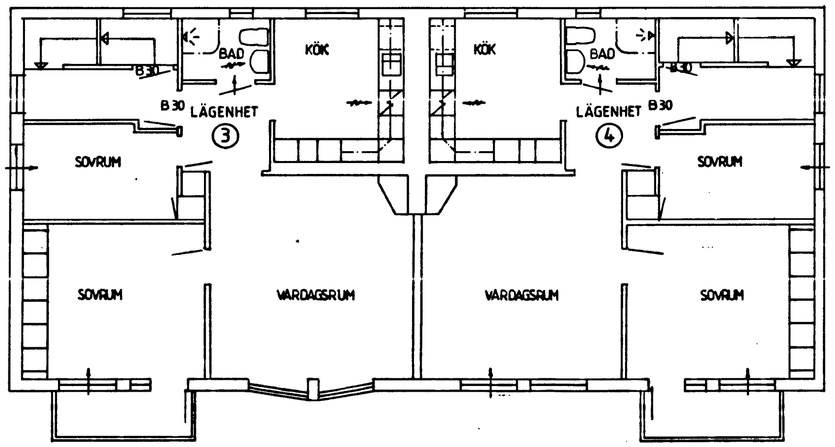

ÖVERPLAN.

BYGGNADSNÄMNDEN
Jönköpings kommun
INK 90. 01. 09
Dnr 1333
Tillhör besl.....§.....

627724

Den 11/1 1990 § 20
har ändring enl. denna ritning
tillhörande bygglov av 19
fastställts och byggnadsnämndens beslut anmärkningar:
Delegat

REV.	ANT.	REVIDERINGEN AVSER	SIGN.	DATUM

GEORG BOMAN
KONSTRUKTIONSBYRÅ AB
SJÖMANSGATAN 16 · 552 58 JÖNKÖPING
TEL. 036/11 18 09

RITAD AV	GRANSKAD AV	HANDLÄGGES AV


JÖNKÖPING
1990. 01. 02

VV SIDDAN 44, 12
JÖNKÖPING


BOTTENPLAN, ÖVERPLAN
RELATIONSRITNING

ARBETSNUMMER	SKALA	RITNINGSNUMMER	REV.
	1:100	A2	


Handlat Reprro Stockholm 20
godkänd av Statens Provningsanstalt.

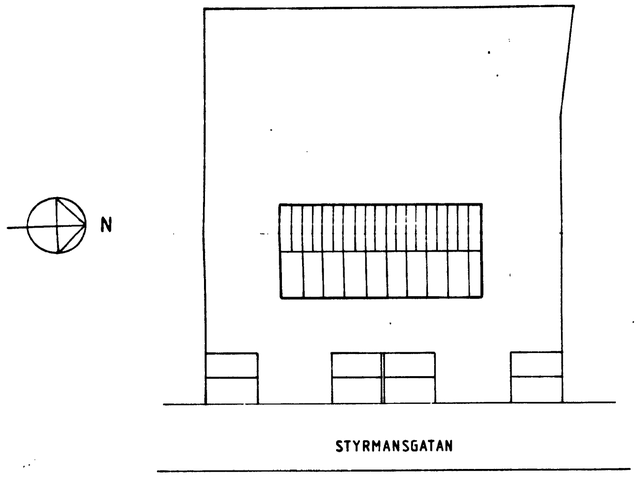

SITUATIONSPLAN
SKALA 1:400

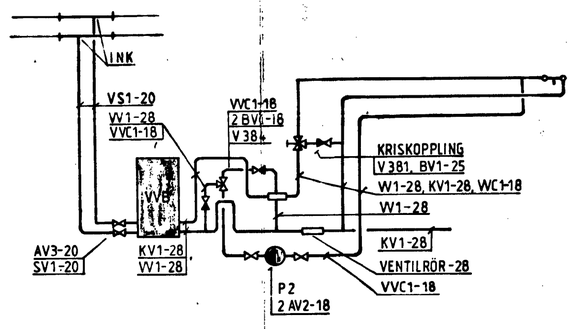

FLÖDESSCHEMA VARMVATTEN

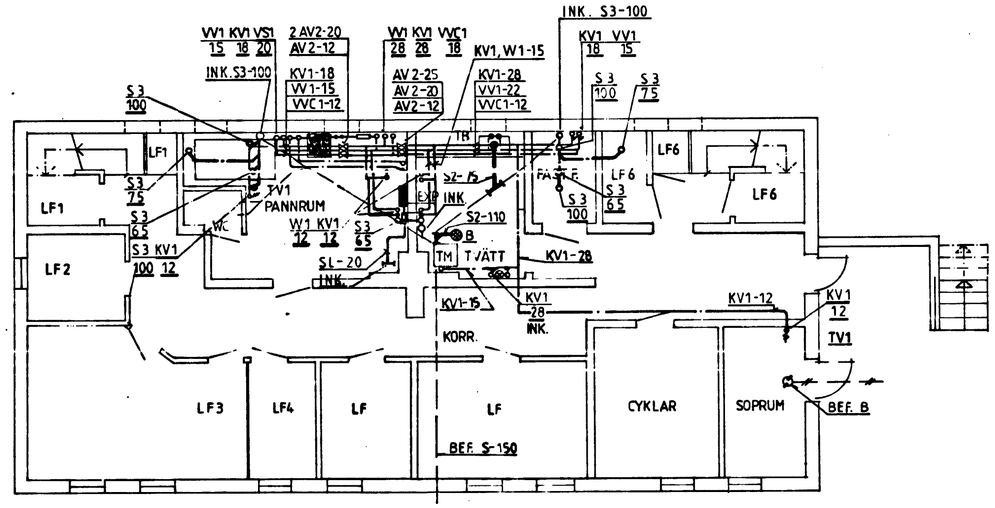

KÄLLARPLAN.
SKALA 1:100

BYGGNADSNÄMNDEN
Jönköpings kommun
INK 88 12 13
Dnr 1333
Tillhör best.....§.....

627726

RELATIONSRITNING

Avser bygglov 881227 § 1061

REV.	ANT	REVIDERINGEN AVSER	SIGN.	DATUM

GEORG ROMAN
KONSTRUKTIONSBYRÅ AB
SJÖMANSGATAN 16 · 552 58 JÖNKÖPING
TEL. 036/11 18 00

V VS

KV. SIPPAN 11, 12 JÖNKÖPING

FLERBOSTADSHUS OMBYGGNAD
KÄLLARPLAN SITUATIONSPLAN

RÖRINSTALLATIONER


RITAD AV	GRANSKAD AV	HANDLAGGES AV
S LA		

JÖNKÖPING 1989.09.22


ARBETSNUMMER	SKALA	RITNINGSNUMMER	REV.
2196 / 1294	1:100, 1:400	V 59:01	

Hoechst Repro Superlas 20
godkänd av Statens Provningsanstalt


Rulle 627726 15 Y

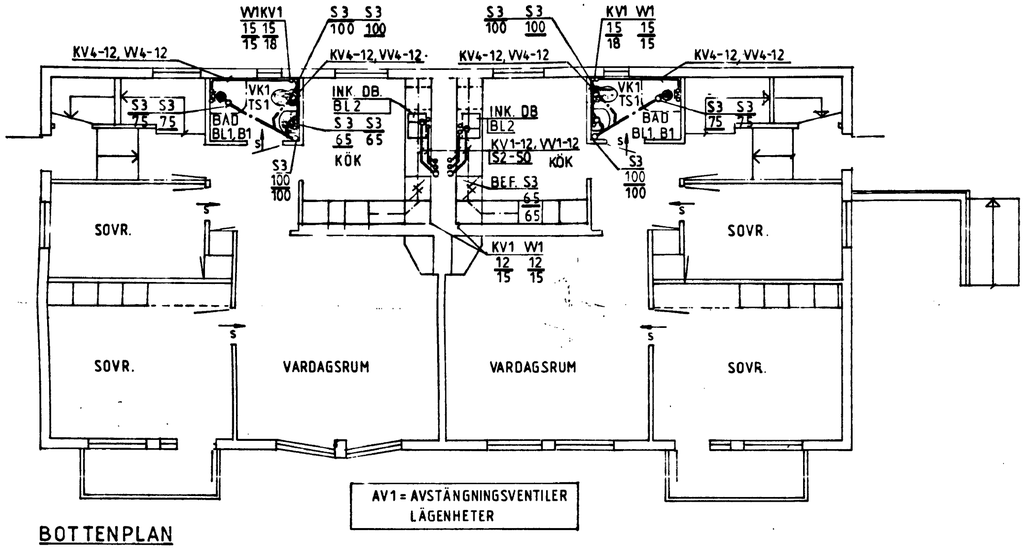

BOTTENPLAN

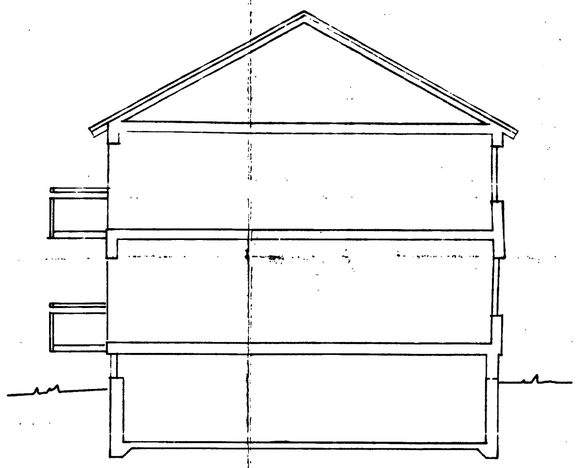

SEKTION.

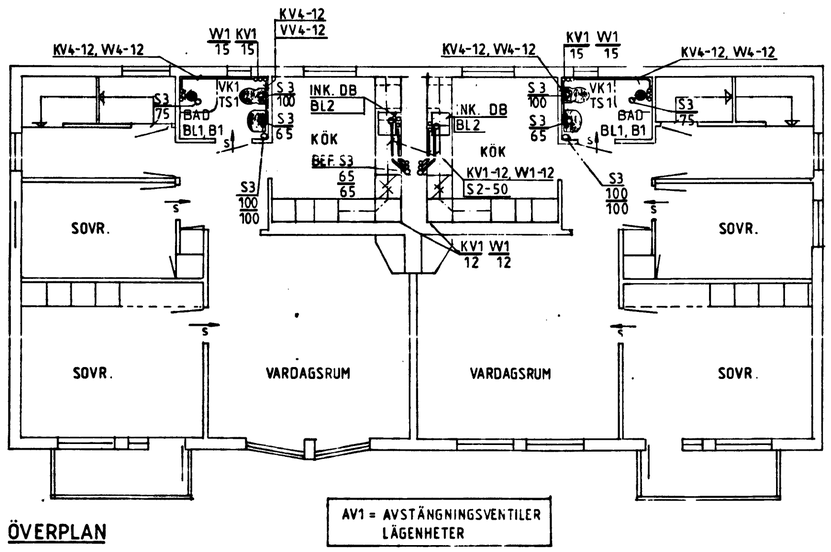

ÖVERPLAN

BYGGNADSNÄMNDEN
Jönköpings kommun
INK 89. 12. 13
Dnr 1333
Tillhör besl.....§.....

627727

RELATIONSRITNING

Avser bygglov 881227 § 1061

REV.	ANT.	REVIDERINGEN AVSER	SIGN.	DATUM

GEORG BOMAN
KONSTRUKTIONSBYRÅ AB
SJÖMANSGATAN 16 · 552 58 JÖNKÖPING
TEL. 036/11 18 00

VVS

KV. SIPPAN 11, 12 JÖNKÖPING
FLERBOSTADSHUS OMBYGGNAD
BOTTENPLAN, ÖVERPLAN

RÖRINSTALLATIONER

RITAD AV	GRANSKAD AV	HANDLÄGGES AV
S LA		

JÖNKÖPING	ARBETSNUMMER	SKALA	RITNINGSNUMMER	REV.
1989.09.22	2196 / 1294	1:100	V 59:02	

Hasselblad Repro Supertest 20
godkänd av Statens Provningsanstalt.

Rulle 227 15 X
Mikrotjänst

ANSÖKAN

Datum 881114

Jönköpings Kommun
881227 Db 1061

Ansökan avser

☒ Bygglov ☐ Marklov ☐ Rivningslov ☐ Förhandsbesked

☐ Strandskyddsdispens ☐ Ändring eller "förlängning" av beviljat lov ..... (Beslutsdatum och §)

Byggplats och sökande

Fastighetsbeteckning	Fastighetsägare (om annan än sökanden)
Sippan 11,12	

Fastighetens adress: Styrmansgatan 17 552 59 Jönköping

Sökandens namn	Org nummer (gäller företag)	Telefon: arbetet
Leif o. Britt-Marie Wangström		036-41108
Postadress (utdelningsadress, postnummer och ortnamn)		Telefon: bostaden
Dykärrs gård 566 00 Habo		036-41108

Ärende

Ärendet gäller t ex ny byggnad, tillbyggnad, ombyggnad, ändrad användning, VVS-installation, skyltanordning, klass, plank/mur, Fast cistern, uppfyllning, parkering. Annan anläggning (ange vilken)

Ombyggnad

Byggnadstyp

☐ En-/Tvåbostadshus ☐ Gruppbus ☒ Flerbostadshus ☐ Affärs-/Kontorshus

☐ Industribyggnad ☐ Fritidshus Annan husbyggnad

Nyttiggjorda vindsgolvyta (bostadsarea), yttermått gäller

Byta ändamål vid ny byggnad och tillbyggnad (se bakvänden)		
Tomtyta (area)	Byggnadsyta (area)	
1393 m²	188 m²	

Statligt lån

Sökanden avser att finansiera med statligt lån

☒ Ja ☐ Nej

Produktionskostnad

Produktionskostnaden beräknas

☒ överstiga 25 000 kronor ☐ understiga 25 000 kronor

Övrigt

Anteckningar

☒ Handlingar i 3 ex bifogas ☐ Handlingsförteckning bifogas

Sökandens underskrift

Leif & Britt-Marie Wangström

Tjänsteanteckningar

Handläggare

☐ Delegationsärende ☐ Byggnadsnämndsärende

Förvärvstal beslut, datum | Prelimär avgift, kronor

21 330 066 – KOMMENTARSKÖP AB

ÄRENDEBLAD

Inl datum	Dnr
1988-12-20	01.1333

Ansökan avser: Ombyggnad av flerbostadshus

Fastighetsbeteckning: Sippan 11,12
Församling: Sofia
Fastighetens adress: Styrmansgatan 17
Sökandens namn: Leif & Britt-Marie Wangström OBS! Nya ägare
c/o Namn:
Gatuadress: Dykärrs Gård
Postnummer och postområde: 566 00 HABO
Tel bostad: 036/411 08 Tel arb: 036/411 08

INKOMNA HANDLINGAR	Handlingsförteckning	Inkom datum	Fastställt datum	Anm.
Bygglovhandlingar				
K-handlingar				
VVS-handlingar				
Lånehandlingar		900108		

REMISSER, KOMMUNIKATION	Begärd	Inkom	Anteckningar
Länsstyrelsen			
Yrkesinspektionen			
Miljö- och hälsoskyddsförvaltningen			
Räddningsnämnden			

BESLUT

Beslutsfattare	Datum	Paragraf	Slag av beslut
	881227	Db 1061	

INKOMNA HANDLINGAR (Infordrade enl bygglov)

	Inkom datum	Inkom datum	Inkom datum	Inkom datum	Utlåtande datum	Utlåtande datum
Konstruktionsritningar						
Konstruktionsritningar						
Konstruktionsritningar						
Statiska beräkningar						
K-värdesberäkningar						
Värmeeffektbehov						
Värmeritningar						
Ventilationsritningar	891213					
Luftbehandlingsritningar						
Geoteknisk utredning						
Typgodkännandebevis						

ANSVARIG ARBETSLEDARE (Namn, adress, tel)

Bygg	VVS	Vent
JAN BJÖRDSSON	JAN MAGNUSSON	
VILLA SÖDERSOL, BUNN	ÅSPÅSEN	
563 00 GRÄNNA	565 00 MULLSJÖ	
Inl dat 89-10-26	Inl dat 89-12-07	Inl dat
Godkänd Bra 912 891102	Godkänd Bra 2 900109	Godkänd
Inl dat	Inl dat	Inl dat
Godkänd	Godkänd	Godkänd

ANMÄLNINGAR

	Inkom datum	Utförd datum	Sign	Anmärkningar
Påbörjande	891026	891213	ACK	
Sockelhöjdskontroll				
Grundbottenbesiktning				
Lägesbesiktning				
Besiktning av				
Besiktning av				
Besiktning av				
Slutbesiktning				

BYGGLOV
HANDLINGSFÖRTECKNING

Inl dat nr/ns	Dnr
1988-12-20	01.1333

Ansökan avser: Ombyggnad av flerbostadshus

Fastighetsbeteckning: Sippan 11,12
Församling: Sofia
Fastighetens adress: Styrmansgatan 17
Sökandens namn: Leif & Britt-Marie Wangström
c/o Namn:
Gatuadress: Dykärrs Gård
Postnummer och postområde: 566 00 HABO
Tel bostad: 036/411 08 Tel arb: 036/411 08

BN:s handl-nr	Inkom datum	Ritningens nr	Handlingens benämning	Upprättad datum	Reviderad datum	Antal ex
1	881220		Ansökan	881114		2
2	-"-		Teknisk beskrivning			3
			Teknisk översiktsbeskrivn.			
			Nybyggnadskarta			
7	891101		Situationsplan			1
			Markplaneringsritning			
			Uppmätningsritning			
			Grannes yttrande			
3	881220	A 01	Huvudritningar PL, SNITT	881114		3
4	-"-	A 02	PL SEKT	-"-		3
5	-"-	A 03	PL	-"-		3
6	-"-	A 04	FASAD	-"-		3
7	~~900109~~ 900185	A1	Plan (källarplan)	900102		~~3~~ 7
8	900109	A2	Plan (över plan bärlerplan)	-"-		7

Forts omstående sida.

Handlingar nr ..... fastställes enligt delegation: .....

Delegat

JÖNKÖPINGS KOMMUN
Byggnadsnämnden
551 89 Jönköping
Tel 036-10 50 00

DELEGATIONSPROTOKOLL

Beslutsdatum 1988-12-27 Paragraf Db 1061

Ansökan avser: Ombyggnad av flerbostadshus

Fastighetsbeteckning: Sippan 11,12
Församling: Sofia
Fastighetens adress: Styrmansgatan 17

AVGIFTER ENLIGT BYGGLOVTAXA
(Inbetalningskort översändes från ekonomikontoret)

R-kod 220	Kommunkod 06800	T-kod 800	U-kod 0001	Kund nr 4526	Dnr 1988.1333

10 Namn: Leif & B-M Wangström
11
12 Adress: Dykärrs Gård
13 Postnummer och postområde: 566 00 HABO

Taxekod 800	Antal 1	Taxebelopp 4752:-	Prod.kod 5

UTLÅTANDE
Förslaget överensstämmer med gällande detaljplan.

BESLUT
Bygglov beviljas med nedanstående villkor.

VILLKOR
1 I protokollsbilaga nr 1 med x markerade föreskrifter skall beaktas.

4 Källarplanen skall avskiljas från trapphuset med ett dörrparti i lägst brandteknisk klass EI30, dörren skall dessutom förses med självstängningsanordning.

5 Fönster till pannrum skall utföras i lägst brandteknisk klass EI30

6 Fastighetsförråd (cisternrum) skall avskiljas i lägst brandteknisk klass EI30 från byggnaden i övrigt (även dörren i lägst EI30).


9 Förbindelse till yttertak skall anordnas på lämpligt och godtagbart sätt enligt SBN 80 kap 41:321 och :322.

GILTIGHETSTID
Beviljat lov upphör att gälla om åtgärden inte har påbörjats inom två år och avslutats inom fem år från dagen för beslutet.

Delgivning till:

Protokoll till: sa,akten,skm,ek,sktfm,gk,konsulten ,fo

Beslutande underskrift
Ulla M Mattsson
biträdande stadsarkitekt

Utdragsbestyrkande

JÖNKÖPINGS KOMMUN
BYGGNADSNÄMNDEN
Djurläkartorget 2
551 89 Jönköping
Tel. 036-10 50 00

BESIKTNINGSPROTOKOLL/BEVIS ☒ RÖR ☐ VENT

Fastighetsbeteckning, församling:
Nu Sippan 11:12, Sofia
Bygglov datum 881227 § 1061

Ansvarig arbetsledare för installationen
Namn, adress
Jan Magnusson
Åspåsen
56500 Mullsjö

Byggherre
Namn, adress
Trumslagarna Fastighets AB
Box 4092
55904 Jönköping

BESIKTNINGAR UNDER ARBETETS UTFÖRANDE

Anmäln. datum	Anmälare	Arbete avser	Besiktning utförd	Utlåtande som meddelats ansvarig arbetsledare	Sign.

SLUTBESIKTNING 900117

Närvarande:
1. Ansvarig arbetsledare Jan Magnusson 2. Byggnadsnämnd Jan Björkvall
3. Byggherre 4.

Utlåtande: Såvitt kunnat iakttagas är installationen utförd enligt gällande bestämmelser med undantag för följande:

☐ Ny besiktning skall begäras när ovanstående åtgärdats
☒ Ny besiktning erfordras ej

Datum 900117 VVS-ingenjör

Reklamationsfrister utgår tidigast ..... Ja ☐ Nej ☒

avd. .....

ext. överenskommelse senast .....

BYGGNADSNÄMNDEN
Jönköpings kommun
INK 90. 01. 23
Dnr 1988.1333

OBS! Företagen besiktning innebär endast kontroll av att ansvarig arbetsledare följt meddelat byggnadslov och kompletterar därmed den besiktning som normalt bör läggas till grund för uppgörelse mellan beställare och entreprenör.

JÖNKÖPINGS KOMMUN
BYGGNADSNÄMNDEN
551 89 Jönköping
Tel. 036-10 50 00

SLUTBESIKTNINGSBEVIS

Fastighetsbeteckning, församling
Sippan 11,12
Sofia

Ansvarig arbetsledare för byggnadsobjektet:
Jan Börjesson
Villa Södersol, Buna
563 00 GRÄNNA

Den byggande
Leif & B-M Wangström
Dykärrs Gård
566 00 HABO

Ny ägare
Trumslagarna Fastighets AB
Box 4092
550 04 JÖNKÖPING

Ansvarig arbetsledare med särskild kunskap för: RÖR
Jan Magnusson
Åspåsen
565 00 MULLSJÖ

Arbetet omfattar: (Samma rubrik som för byggnadslovet)
Ombyggnad av flerbostadshus

Beviljat byggnadslov 1988-12-27 Db 1061
Statligt lån ☒ ja ☐ nej

Närvarande: 1. Ansv arb.ledare 2. Den byggande 3. Byggnadsnämnden 4. Förvaltningsorganet 5. Brandförsvaret 6.

1. Jan Börjesson
2. Leif Wangström
3. Anfinn Bruvik
4. Tony Gustafsson

Utlåtande:
Efter företagen slutbesiktning av byggnadsobjektet meddelas härmed att – såvitt byggnadsnämndens bestämmelser kunnat iakttagas – arbetena har utförts efter av byggnadsnämnden fastställda handlingar samt i övrigt gällande bestämmelser med undantag för följande:

Skorstensfejarmästarens besiktningsbevis skall snarast inlämnas.

Besiktning av RÖR-installation utförd 1990-01-18 ☒ utan anm ☐ med anm enl bilaga

Jönköping 1990-01-30 Ordförande Byggnadsnämnden

627719

OBS. Företagen besiktning innebär kontroll av att ansvarig arbetsledare följt meddelat byggnadslov och kompletterar därmed den besiktning som normalt bör läggas till grund för uppgörelse mellan beställare och entreprenör. (Entreprenadbesiktning).

BG-71, Rev-86

Denna beskrivning utgör underlag för teknisk granskning. Den är ej tillräcklig dokument som underlag för entreprenadavtal.

Till ansökan om startigt bostadslån fogas beskrivning i 2 exemplar. Omfattar ansökan hus med olika utföranden skall beskrivning upprättas för vart och ett av husen.

TEKNISK BESKRIVNING

BYGGNADSNÄMNDEN Jönköping

Inkom till kommunen

Inkom till länsbostadsnämnden
88 12 20
1333
88/9270/1061

[ ] Ny byggnad [ ] Tillbyggnad
Ombyggnad
[ ] Före [X] Efter
Förbättring
[ ] Före [ ] Efter
[ ] M = Monteringsfärdigt [X] P = Platsbyggt

Kommun: Jönköping
Län: F
Fastighetsbeteckning: Sippan 11,12
Hus nr:

Fastighetsadress: Styrmansgatan 17 552 59 Jönköping

Sökande (namn, adress och telefon): Leif o. Britt-Marie Wangström Dykärrs gård 566 00 Habo

Beskrivning: [X] bostadshus [ ] annan husbyggnad
Hustyp (ex enbostadshus, radhus): Flerbostadshus
Antal hus: 1
Antal lägenheter: 4 (+2)
Antal hela våningsplan: 2+ källare

Grund

Grundlagt på: [ ] berg [ ] grus [ ] sand [ ] lera [ ] morän
Annat:
Grundläggningsdjup, m:
Grundläggningssätt: [ ] Källare [ ] Krypgrund [ ] Mal platta
Annat:
Grundförstärkning: [ ] Fyllning/Packning [ ] Pålar/Plinter

Dränering

1 sträng 100 tegelrör m plastskarvar

Väggar

	Material	Tjocklek		Material	Tjocklek
Källarväggar Källaryttervägg	Betong	30 cm	Bärande källarinnervägg		cm
I husskiljande källarvägg		cm	Ickebärande källarinnervägg		cm

Värmeisolering i källaryttervägg: 5 cm träullskiva +puts — K-värde
Vattenisolering i källaryttervägg: Platon-matta

Bärande del: [X] Yttervägg [X] Innervägg [ ] Pelare
Material: [ ] Trä [X] Betong [ ] Glasbetong — Annat: tegel

Våningsväggar

Yttervägg, långsida (utifrån räknat): [ ] M [X] P
22+22 lockpanel, vindtät papp, 50x45 hor.reglar c600 +50 min.ullskiva, 50x45 vert.reglar c600 +50 min.ullskiva 20 puts, 70 plank, 13 tretex — K-värde 0,34

Yttervägg, kortsida (utifrån räknat): [ ] M [ ] P
Lika långsida

Yttervägg, gavelspets (utifrån räknat): [ ] M [ ] P

Lägenhetsskiljande vägg: [ ] M [ ] P
1-stens tegelmur, puts båda sidor

Innervägg, trappomslutande: [X] M [X] P
70 plank, 13 porös träfiber,"tretex", båda sidor, 13 gips mot lgh.

Innervägg, bärande: [ ] M [ ] P
Lika trappomslutande, utom gips

Övriga innerväggar: [ ] M [ ] P
Lika ovan, utom gips

Vägg mellan bostadshus och garage/förråd: [ ] M [ ] P

K-värde

Bjälklag

Bottenbjälklag: [ ] M [X] P
[X] över Källare [ ] över kryputrymme [ ] direkt på mark

Mellanbjälklag: [ ] M [X] P
28 spont golvträ, bjälkar c600, sågspån, spont panel, nät+puts, 45 min.ullsk., 22x95 c400 på dist., 2x13 gips

Övre bjälklaget: [ ] M [X] P
Spont golvträ, 150 min.ullskiva, 100 sågspån, bjälkar c600, spont panel spänd väv, resp. 13 gips
K-värde 0,20

Altanbjälklag/Garagebjälklag: [ ] M [ ] P

Värmeisolering — K-värde

Vattenisolering

Golvbeläggning

Trappor

Invändiga: Trä [X] M [ ] P
Utvändiga: Betong [X] M [ ] P

Yttertak

Takkonstruktion: [ ] M [ ] P
[X] Takstol [ ] Fackverk [ ] Balk [ ] Uppstolpad
Taklutning, grader: 30°
Takbeläggning, undertak, isolering m m: Tegel-takpannor, tegellikt, underlagspapp, råspont
K-värde

Fönster

[ ] 2-glas [X] 3-glas
Annat:
Fönsterarea m²: 54,3
K-värde 1,8

Bodrum

Ytskikt (golv, väggar): Plastmatta -svetsad Väggmatta alt. kakel

Garage, förråd m m

Teknisk beskrivning av garage och förråd utanför huskroppen; anordning för inredningsbar vind m m

Värmeproduktion

Anläggning i huset
Max pannoffekt, typ av värmepump m m
? ?
[X] Gemensam värmecentral
Bef. och tillbyggn. .../Närakild T.beskrivn./

Energislag: [X] Olja [ ] Gas [X] El [ ] Fjärrvärme [ ] Sol [ ] Jord
Annat: Grundvatten-värmepump
Distribution: [X] Vattenradiatorer [ ] Luftvärme [ ] Elradiatorer
Vid ackumulering: Ackumulatortankens storlek
Annat:

Luftbehandlingsinstallation

[X] Självdragsventilation (S) [X] Fläktstyrd frånluft (F) [ ] Fläktstyrd till- och frånluft (FT) [ ] Värmeåtervinning
[ ] Kyl- eller befuktningsanläggning
Annan installation:

Övrigt

Värmemätare, typ:
Varmvattenmätare, typ:
Material i varmvattenledning: Koppar
Material i kallvattenledning: Koppar
Material i servisledning: PVC

Allmänna upplysningar

Sökande: Leif Wangström 036-41108
Ansvarig arbetsledare: Jonny Carlsson Huskvarna 036-133726
Arkitekt:
Byggnadskonstruktör:
VVS-konstruktör: BPA Stig Eckervad
Beskrivningen utförd av: RITTJANST Y Johansson 036-41331

Datum och underskrift (sökande)
88111 Leif Wangström Britt-Marie Wangström

627720

Kommunens yttrande

Vatten och avlopp anslutet till allmän anläggning: [ ] Ja [ ] Nej
Bygglov: [ ] lämnat [ ] ej lämnat [ ] erfordras ej
Fastighetsbildning: [ ] ansökan lämnad [ ] erfordras ej
Detaljplan/Områdesbestämmelser: [ ] finns [ ] erfordras [ ] erfordras ej
Marktundersökning: [ ] finns [ ] erfordras [ ] erfordras ej
Byggnadsritningar och teknisk beskrivning granskade för
Bygglov: [ ] utan erinringar [ ] med erinringar enligt bifogat yttrande
Startiga lån och bidrag: [ ] utan erinringar [ ] med erinringar enligt bifogat yttrande
Kontaktperson i kommunen Namn:
Telefon:

JÖNKÖPINGS KOMMUN
BYGGNADSNÄMNDEN
551 89 Jönköping
Tel. vx 036-10 80 00

GRANSKNINGSUTLÅTANDE
rörande konstruktioner: ☐ Bygg ☒ Rör ☐ Vent

Fastighetsbeteckning: Sippan 11,12
Församling: Sofia

1 Ansv. arbetsledare / 3. Konstruktör / 4. Kontaktman	2. Byggherre
Gatuadress:	Leif o Britt-Marie Wangström Gatuadress: Dykärrs Gård
Postnummer och postanstalt:	Postnummer och postanstalt: 566 00 HABO

Tillhör bygglov enligt beslut den	Arbetet omfattar:
1988-12-27 § Db 1061	Ombyggnad av flerbostadshus

HANDLINGAR

Ref. nr	Handlingens nr	Rev.	Handlingens benämning	Upprättad dat.	Rev dat.
1	V59:01		Rörinstallationer	890922	
2	V59:02		"	890922	

UTLÅTANDE

Handlingar med ref. nr 1 och 2

har granskats: ☒ utan anmärkning ☐ med anmärkning ☐ enl. nedan ☐ enl. särskild bilaga

Granskningen avser:

627725

Granskning av handlingar ingivna efter bygglov innebär en begränsad kontroll av att byggherren har tagit sitt ansvar avseende byggnadens lämplighet.

Sändes till: 1. ☐ 2. ☒ 3. ☐ 4. ☐

900110 datum

Byggnadsnämndens handläggare