



# FÖRKLARINGAR

- NF NYTT FÖNSTER
- NDF NY DÖRR OCH FÖNSTER
- UTR UTRYMNINGSVÄG

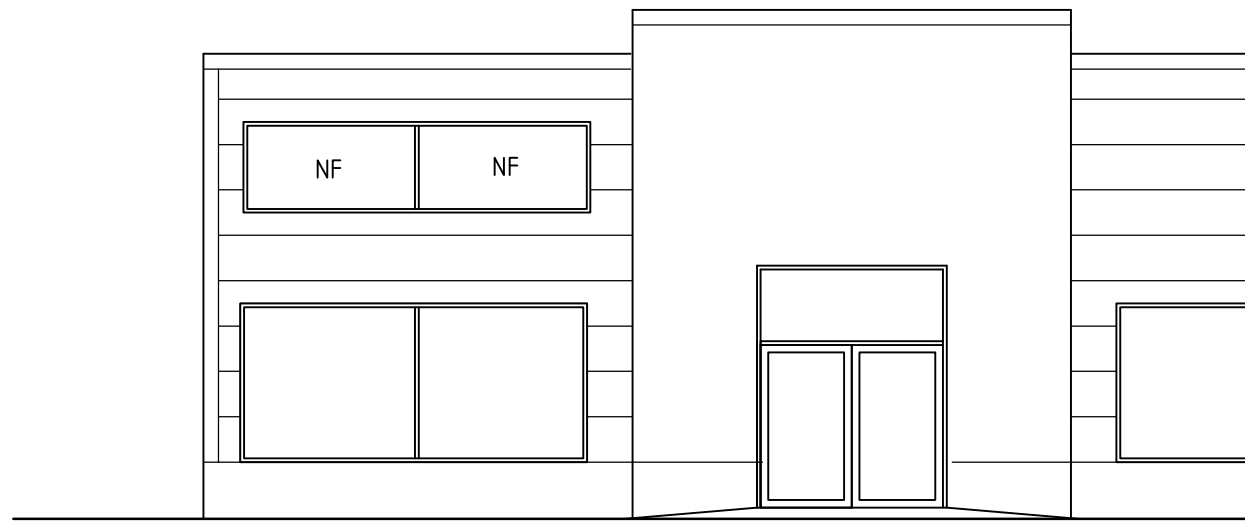


FASAD MOT NORDOST

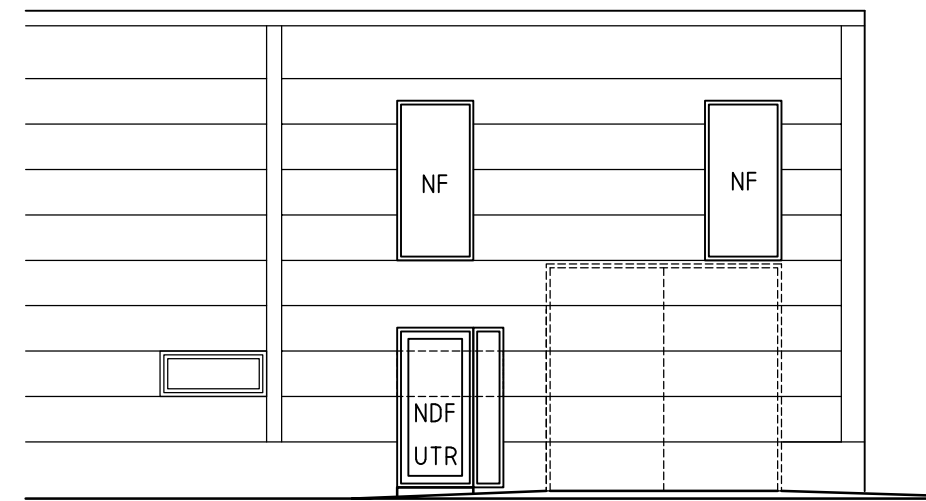


FASAD MOT SYDVÄST

GARAGEDÖRR RIVS

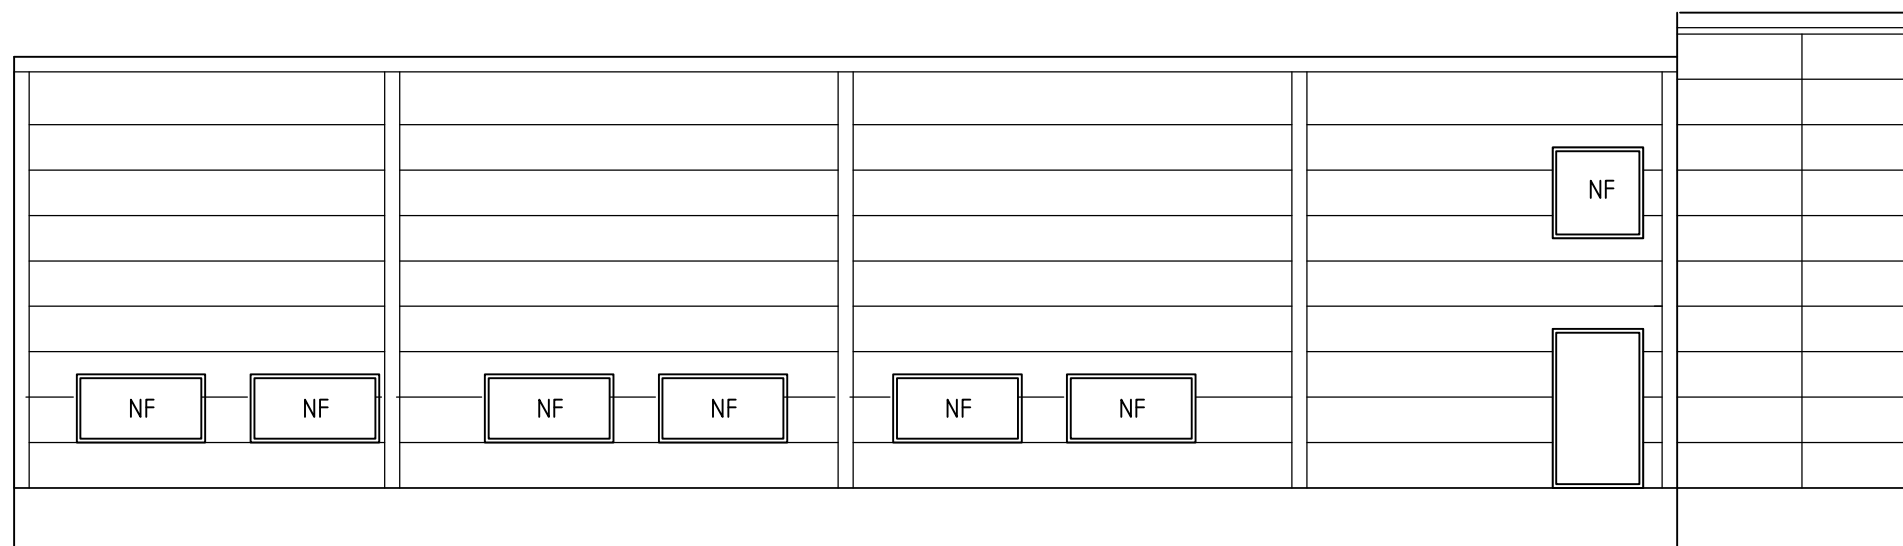

FASAD MOT SYDOST

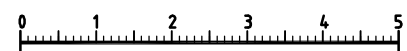

REV	ART	ÄNDRING AVSER	SKR	DATUM
-	-	-	-	-

FREDRIK LIZELL ARKITEKTKONTOR AB		KV. NÄSSELSNÄRET, LINKÖPING VÄRD-CENTRAL FÖR FAMILJELÄKARNA	
KAMMKARGATAN 35 11660 STOCKHOLM TEL. 0788880164	HANDLÄGGARE FREDRIK LIZELL	SKISSFÖRSLAG NYA FÖNSTER FASADER	
RITAD AV FL	ARBETETS NR	SKALA 1:100 (A3)	RITN NR A02
DATUM 2025-11-06			ANDR BEF -