


| REV | ANT | REVIDERINGEN AVSER | DATUM | SIGN |
|-----|-----|--------------------|-------|------|
|-----|-----|--------------------|-------|------|

RELATIONSITNING

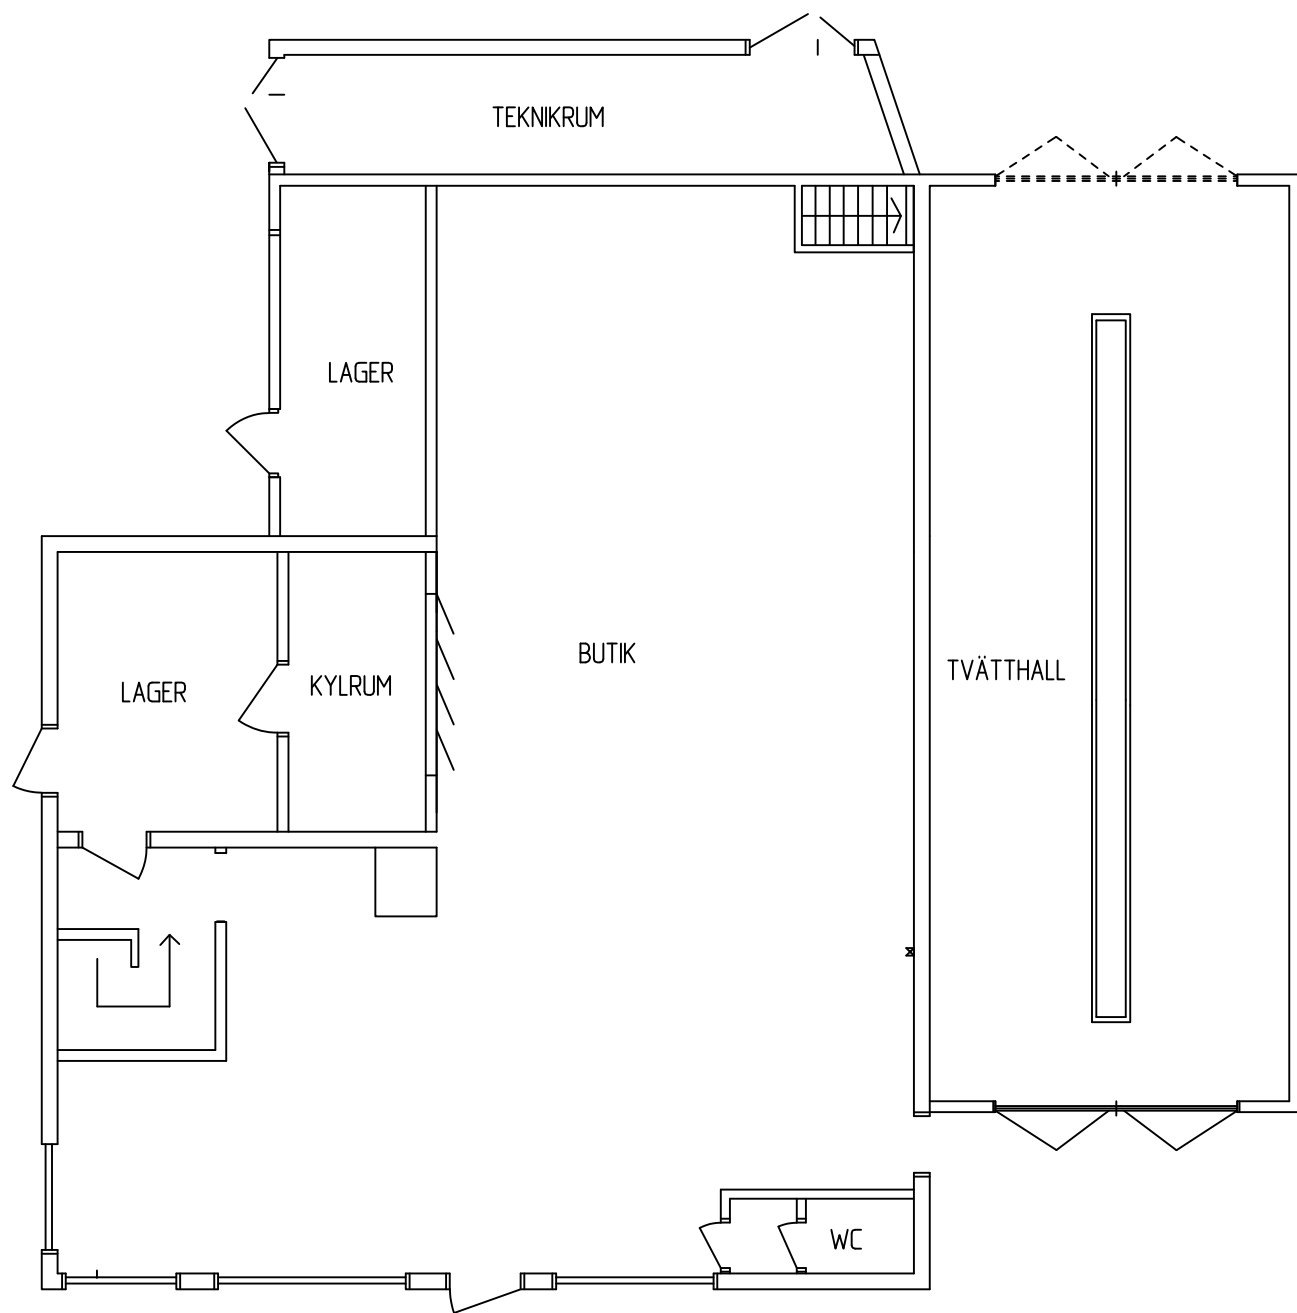

Preem AB  
Warfvinges väg 45, 112 80 Stockholm  
Tel: 010 - 450 10 00

|   |            |               |
|---|------------|---------------|
| X | ibencon AB | 072-566 24 70 |
|   |            |               |
|   |            |               |
|   |            |               |
|   |            |               |

|            |                 |             |
|------------|-----------------|-------------|
| UPPDRAG NR | RITAD/KONSTR AV | HANDLÄGGARE |
|            | I. Bengtson     | L. Brander  |
| DATUM      | ANSVARIG        |             |
| 2020-11-04 |                 |             |

SUNDSVALL, OXEN 3  
HAGAVÄGEN 27, SUNDSVALL  
BEMANNAD  
PLAN

|            |          |     |
|------------|----------|-----|
| SKALA      | NUMMER   | REV |
| 1:100 (A3) | 64205:H2 |     |