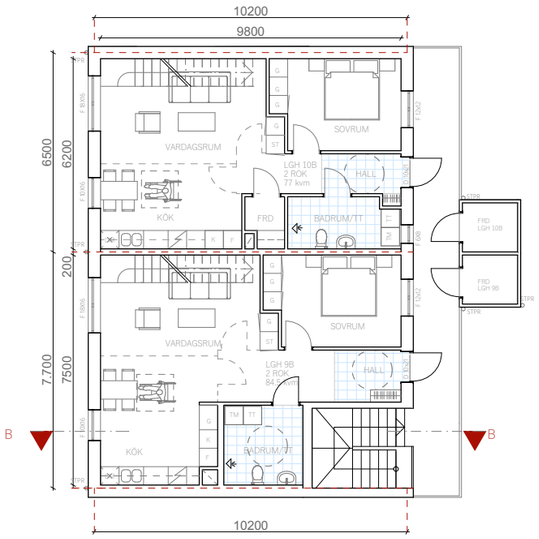

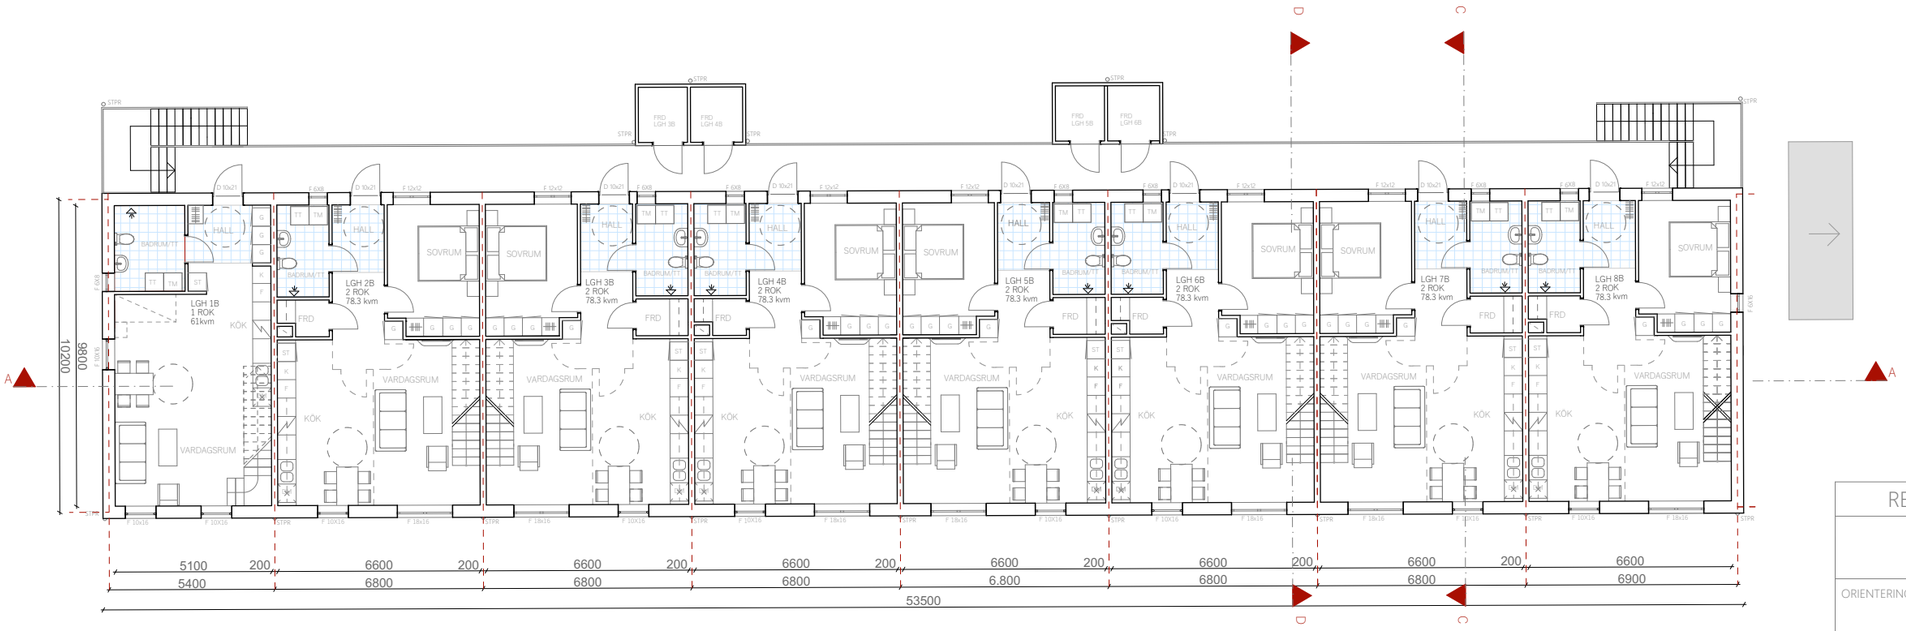

0 5 10m

RELATIONSHANDLINGAR		
STENFALKEN 4 SDB-2019-2353		
ORIENTERINGSFIGUR		
UPPDRAG NR	RITAD AV Z.K	HANDLÄGGARE Z.K
DATUM 2022-01-12	ANSVARIG ZAMIR KRASNIQI	
PLAN 2		
SKALA (A1) 1:100 SKALA (A3) 1:200	NUMBER: A- 40.1-102	BET A