



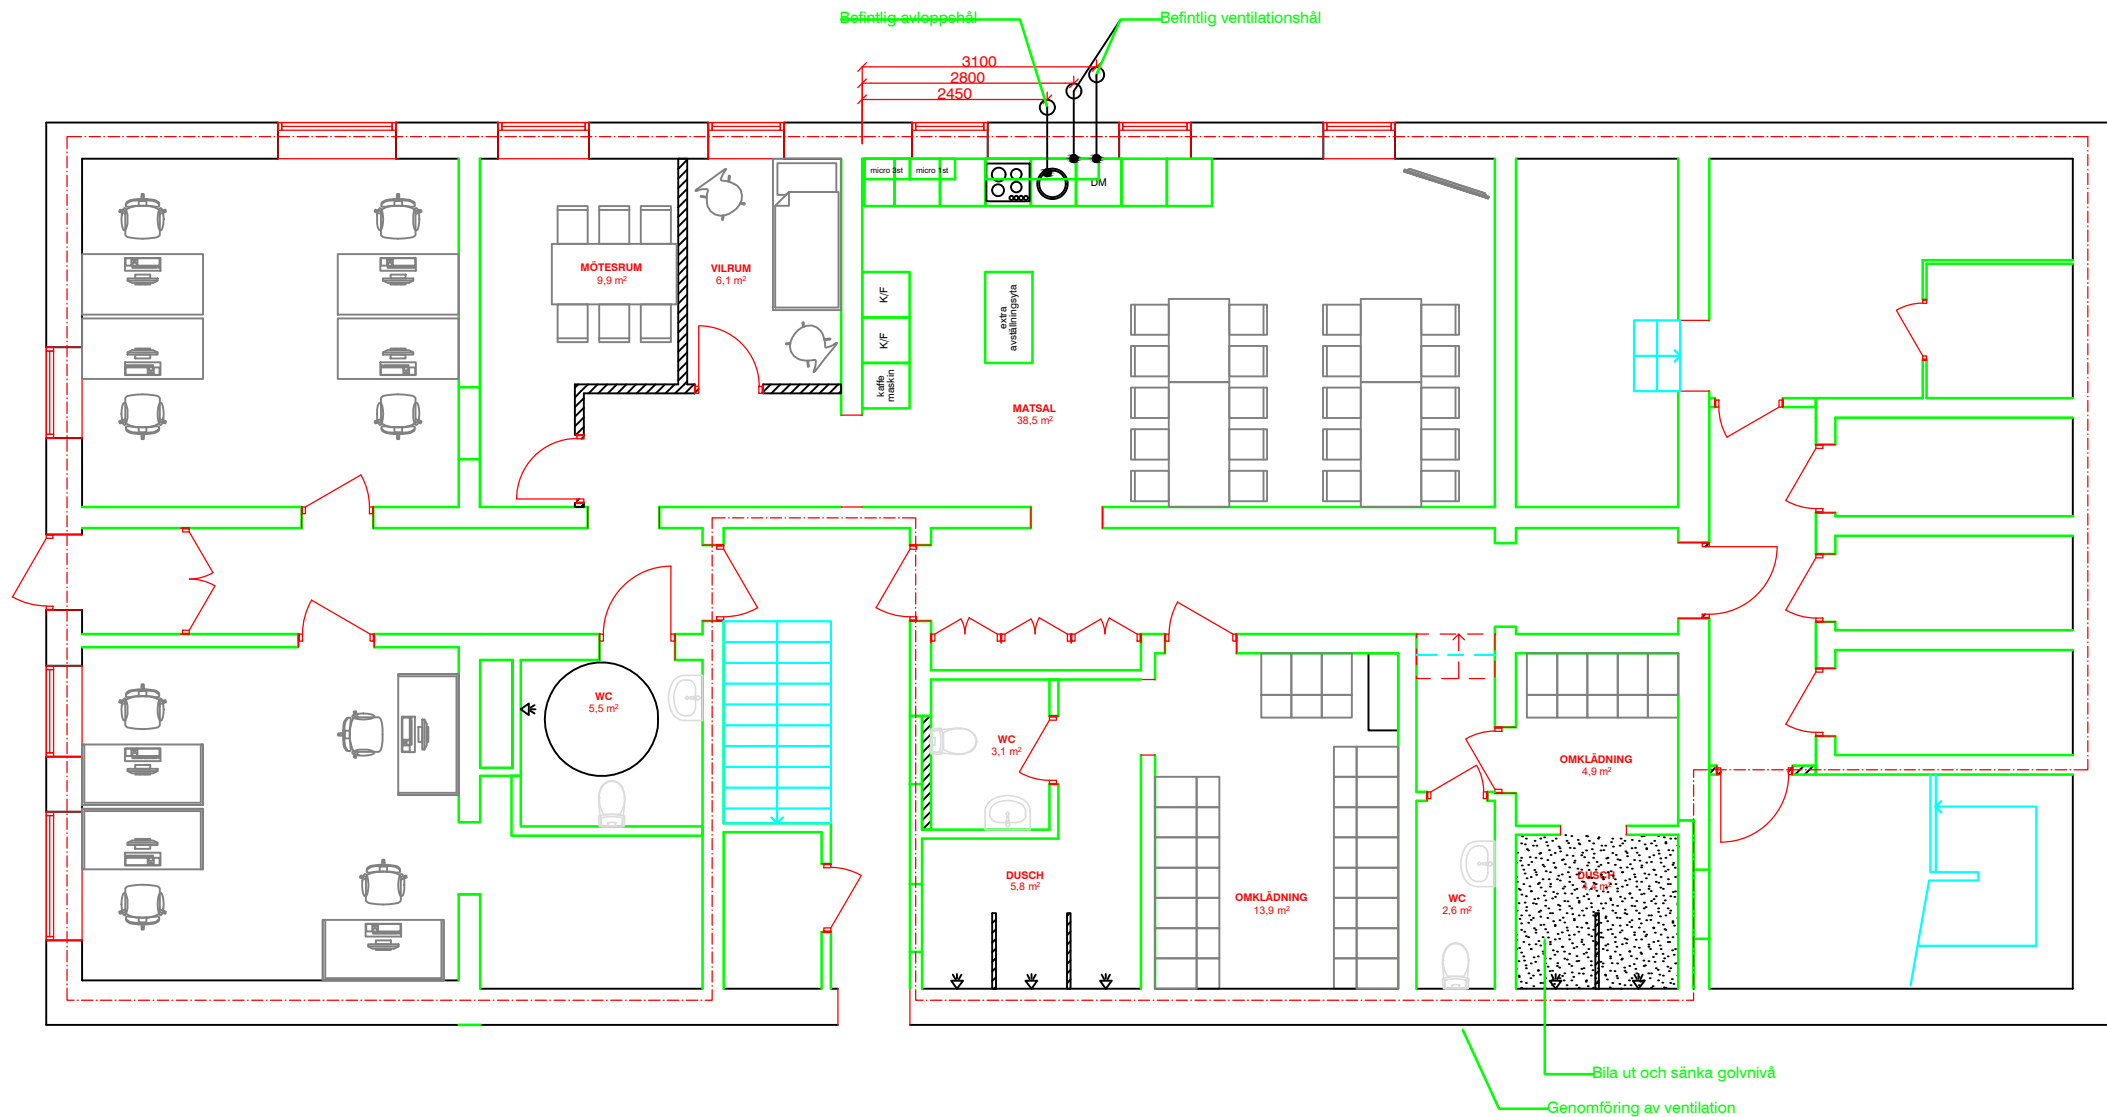

SKALA 1:100

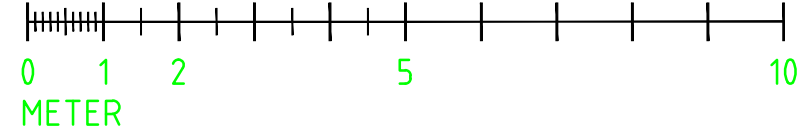

SKALA 1:100 VID UTSKRIFT I ZOOMLÄGE 100%

UTSÄND	TILLBÄKA	UTSÄND TILL	PROJEKT ETC.
FILHISTORIK (ovan)			
Leksandsbostäder AB kv. Smalå Kern			
Digitala original förvaltas av AMAX konsult AB		Handläggare 019-18 97 04	
Plan 0, källarplan, Villagatan 2		Uppdaterad 2020-05-04	
ARKITEKT FA40_pS100		Utskriftsformat A1	
Utskriftsformat (dwf) A3		Skala 1:100	
Utskriftsformat A1		Skala 1:50	