


FÖRKLARINGAR

Fönstren har utökats, nya dörrar har tillkommit, takkupor har installerats och vissa invändiga dörrar har stängts.

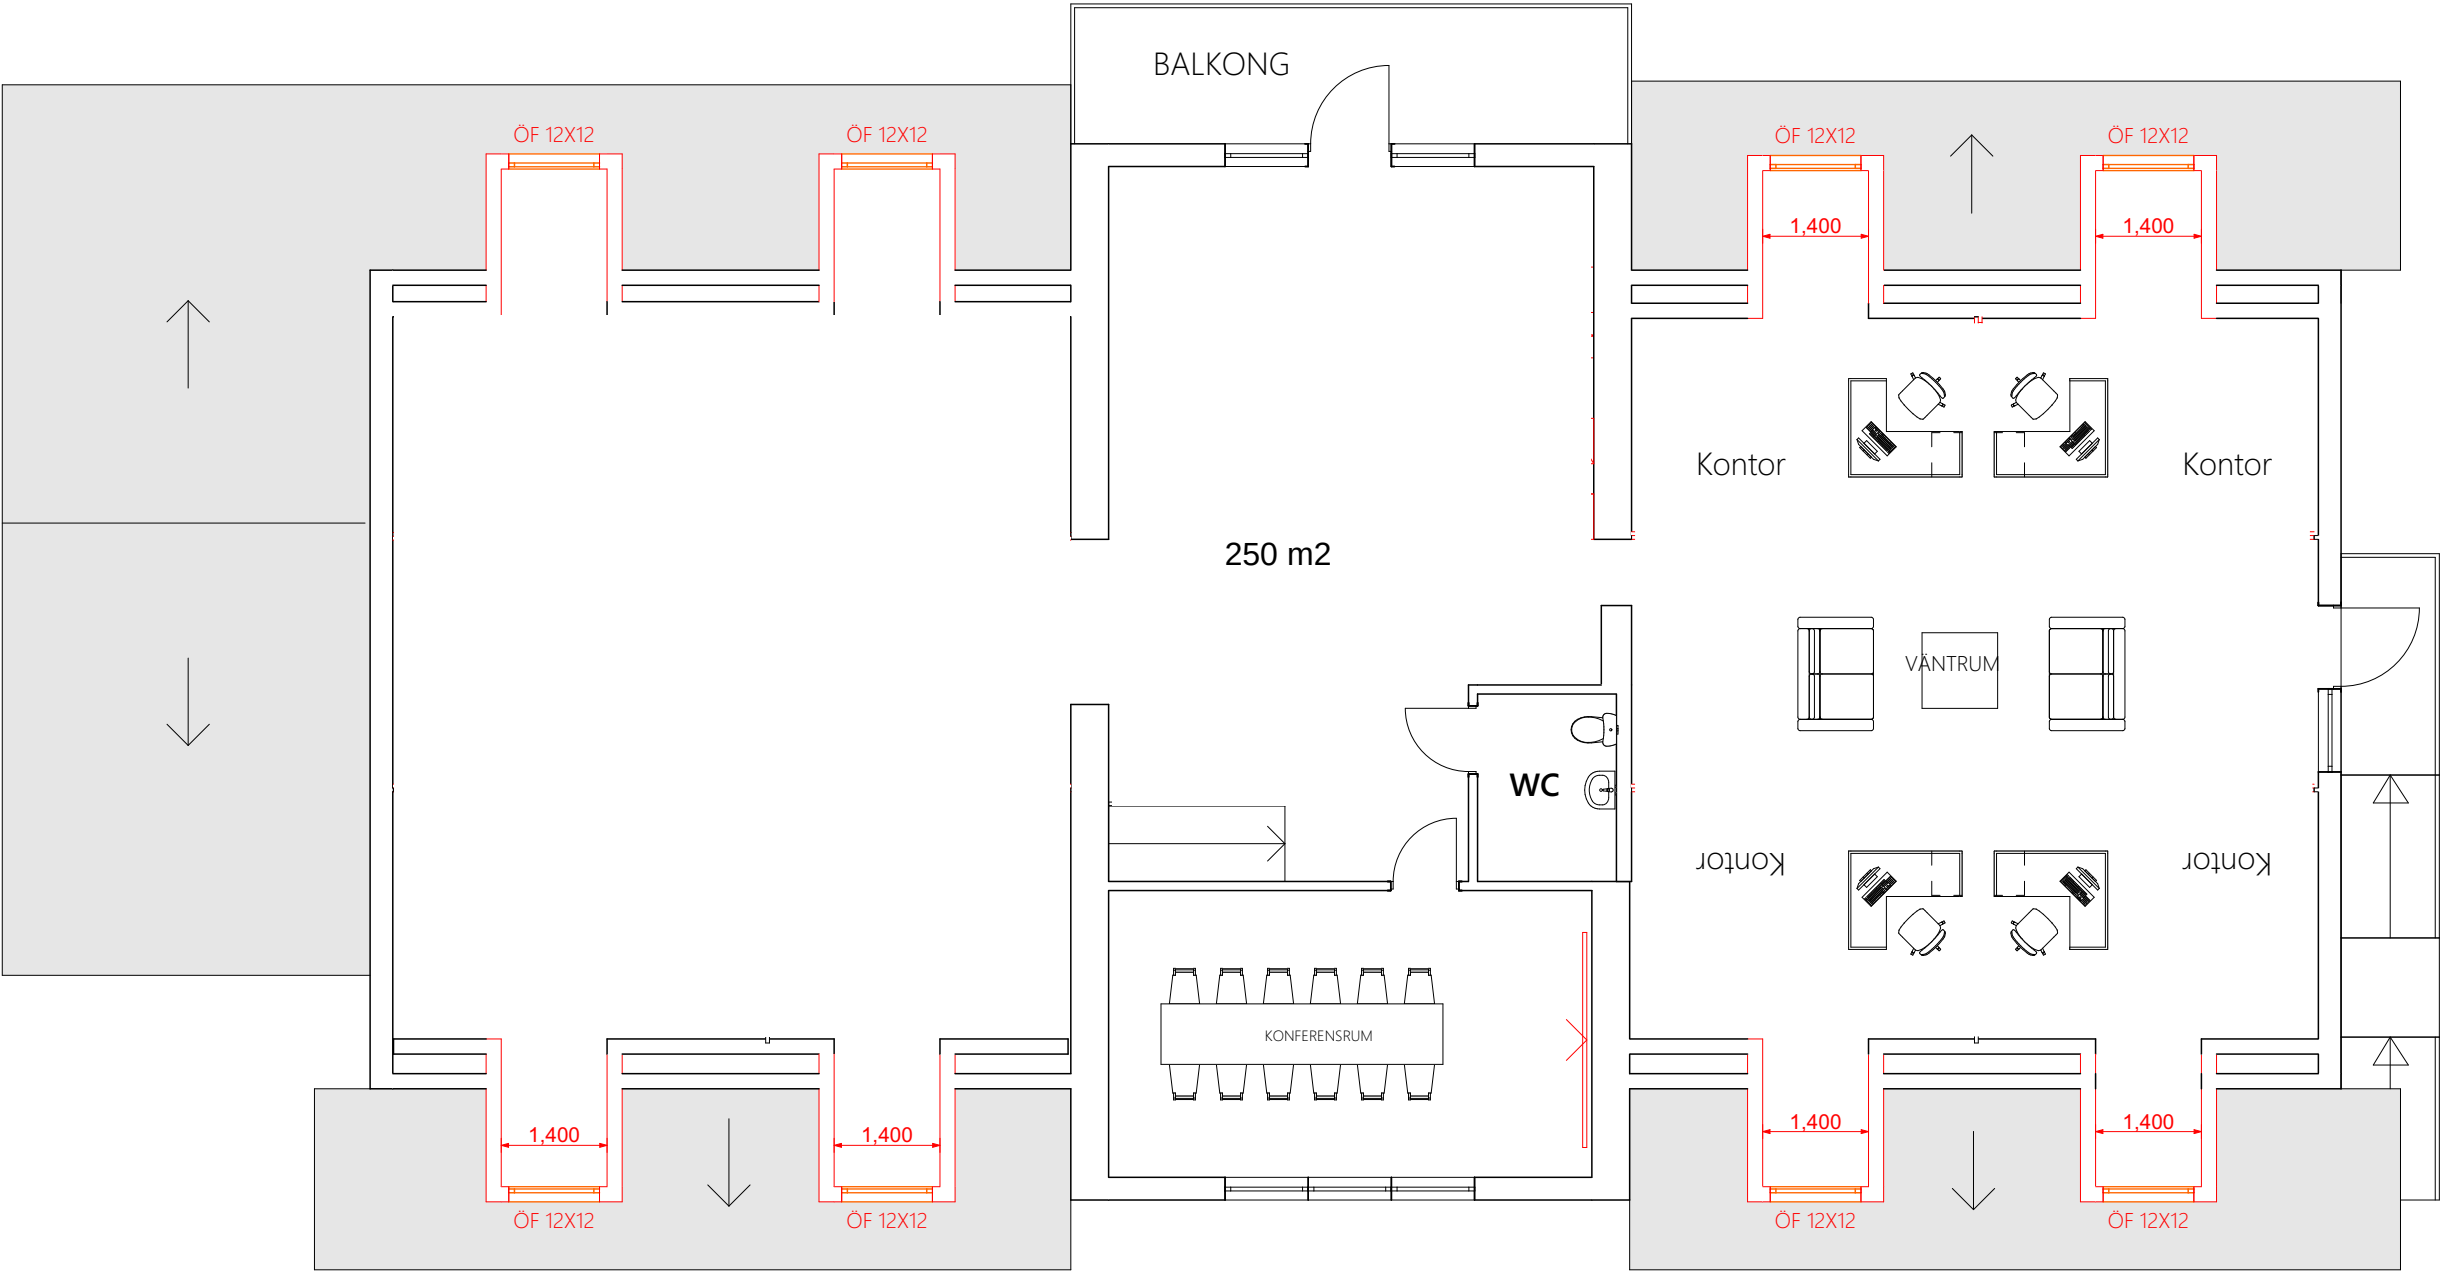

BET	ÄNDRING AVSER	DATUM	SIGN
STATUS			
BYGGLOVSHANDLING			
ORIENTERINGSGIFUR - SITUATIONSPLAN			
PROJEKT			
JÄRNET 4, VARBERG			
A		T: 0739233207	
K	-	T:	
VA	-	T:	
V	-	T:	
E	-	T:	
B	-	T:	
L	-	T:	
ADRESS		RITAD/KONSTR AV	HANDLÄGGARE
Järnet 4		ZK	ZK
DATERAD		ANSVARIG	EMAIL
04/05/2026		ZK	info@ark-bygg.se
ÖVREPLAN			
SKALA:		RITNINGNUMMER	BET
1:50		A-40-1-104	
1:100			