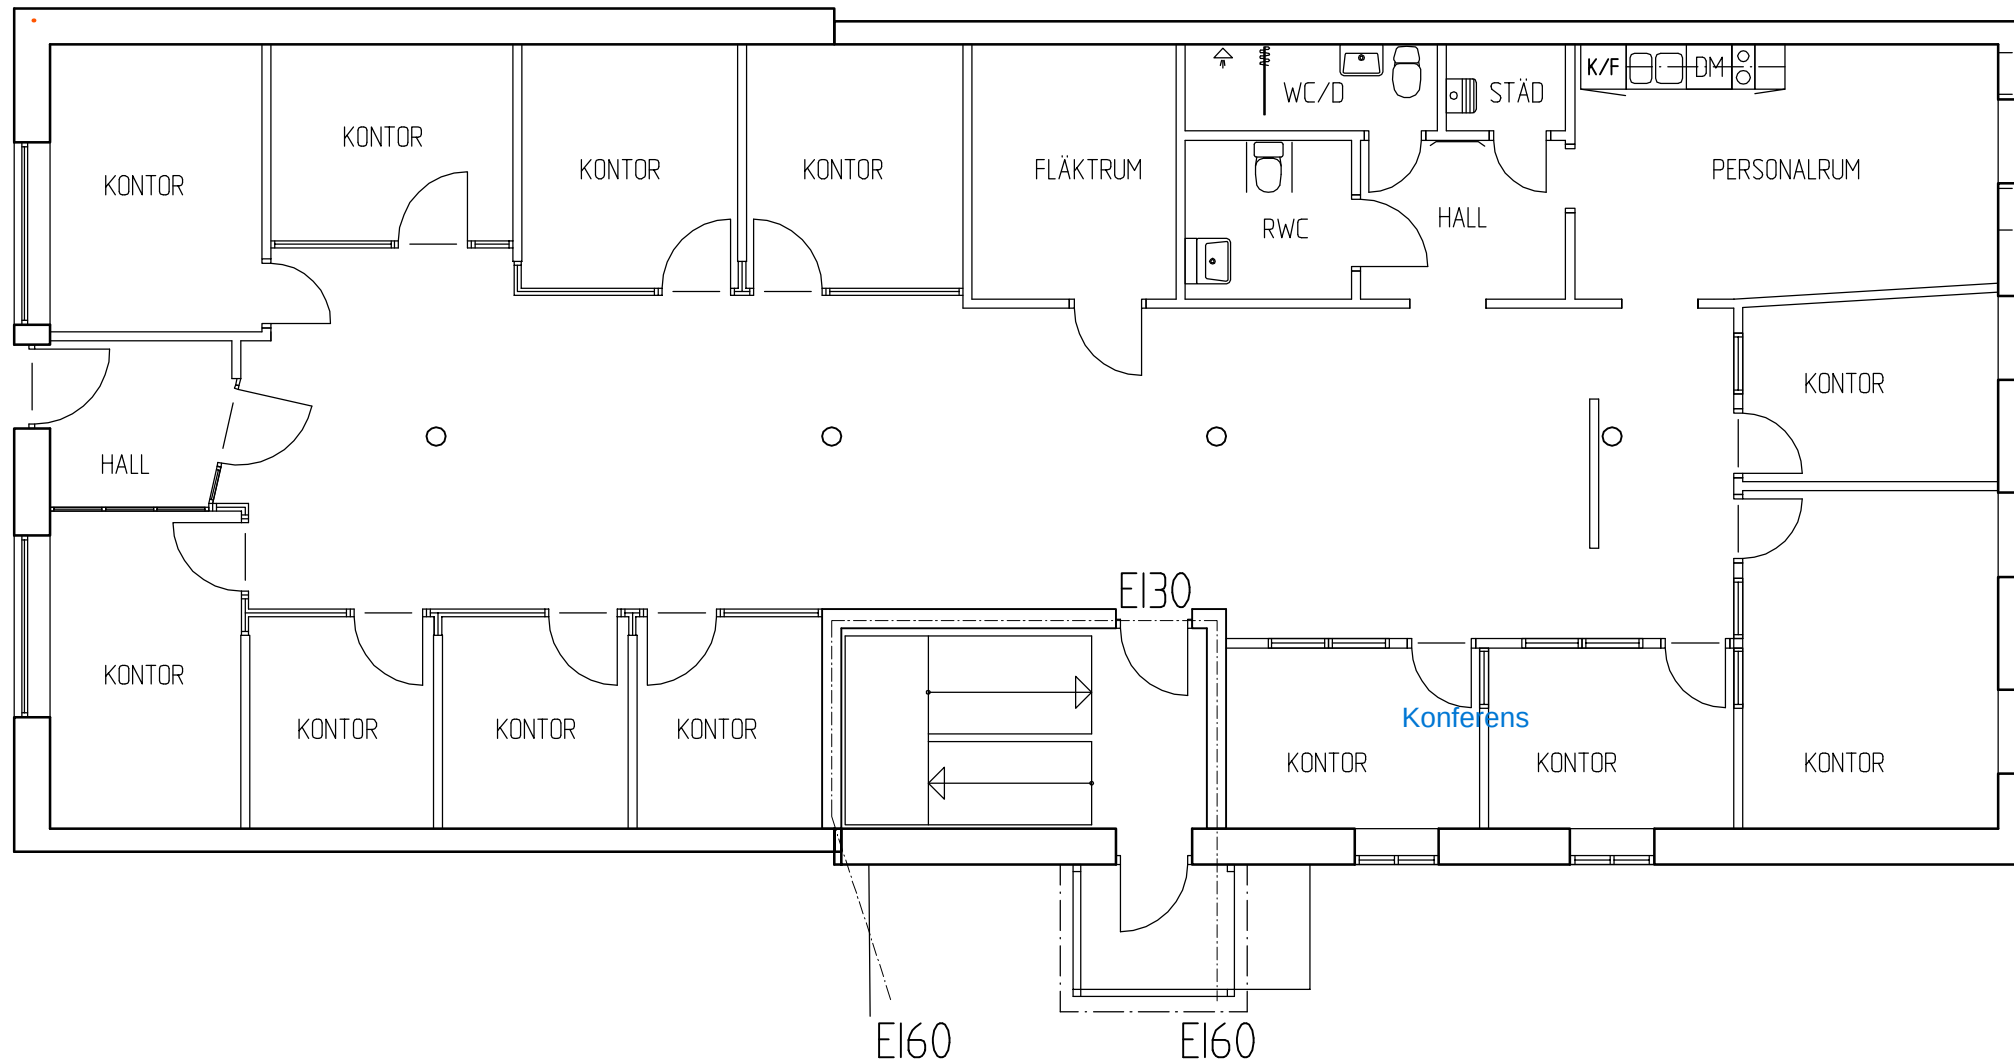


BET	ANT	ÄNDRINGEN AVSER	SIGN	DATUM
RELATIONS RITNING 2022-10-07				
NÄCKEN 2				
ARKITEKTVERKSTAN				
I HUDIKSVALL 0650-970 85				
DJUPEGAT.4 824 50 HUDIKSVALL				
UPPDRAG NR 828		RITAD AV KN/LTM		HANDLÄGGARE KN
DATUM 20221007		ANSVARIG Kjell Norberg		
HUDIKSVALL AFFÄRS OCH BOSTADSHUS PLAN BV				
SKALA 1:100		NUMMER A1		BET