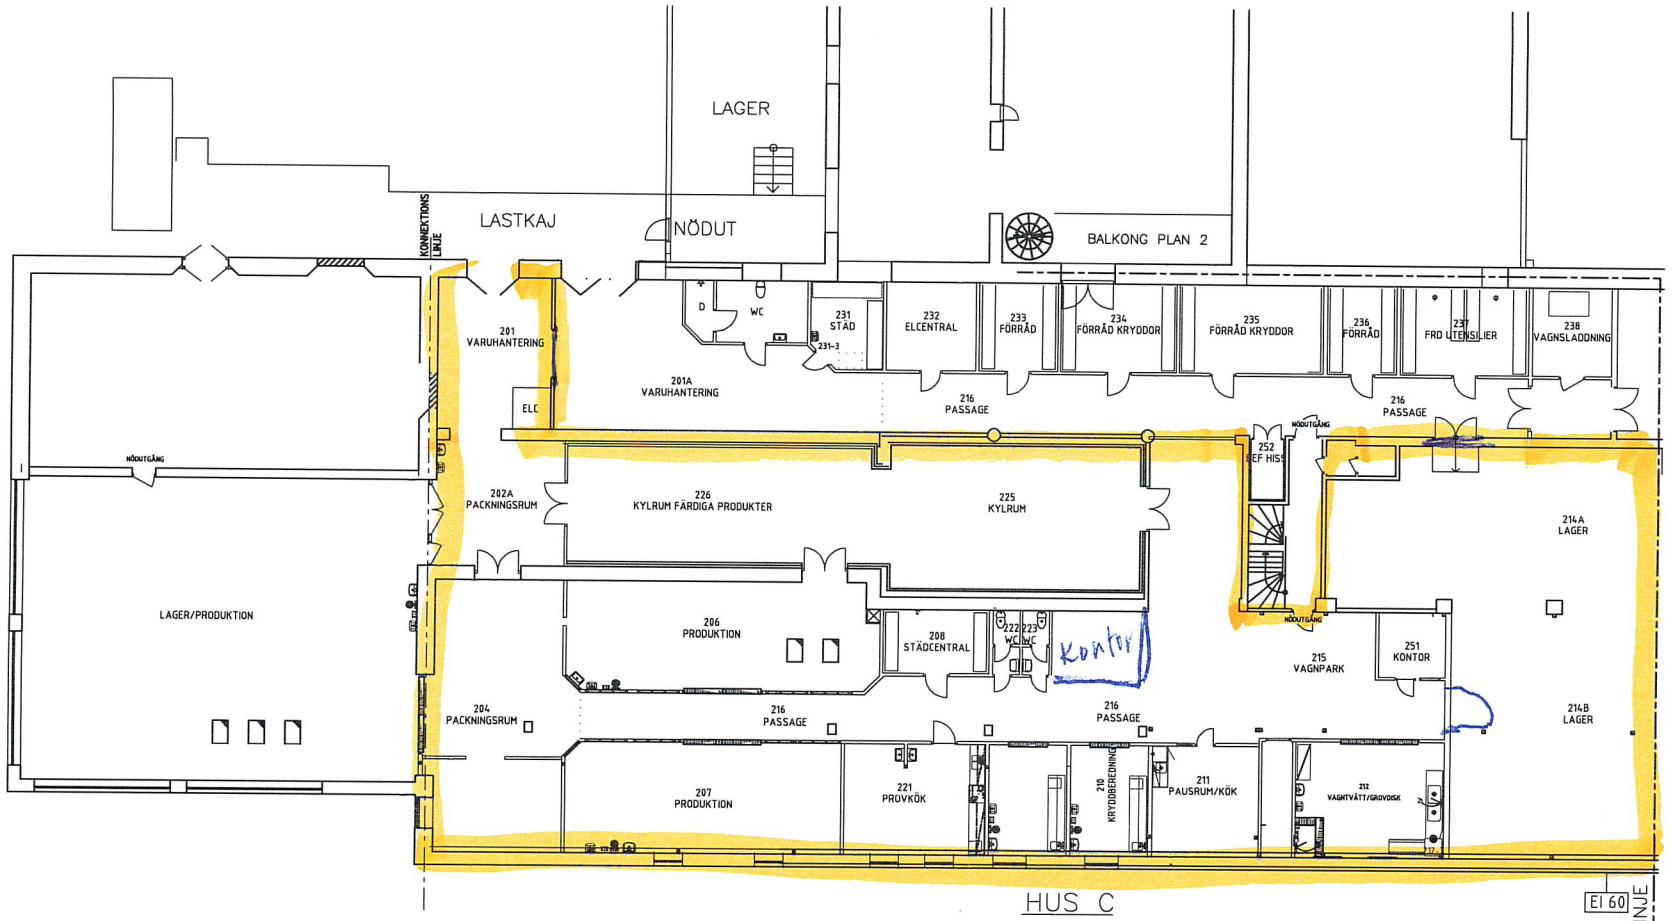


PLAN 1 - DEL 1
1:100

SKALA 1:100
0 1 2 5 10
METER

REV	ANT	ÄNDRINGEN AVSER	SIGN	DATUM

MIFAB
MÄRD INGENJÖRSFIRMA AB
VIKBOLANDSGATAN 6
602 29 NORRKÖPING
TEL.011-134440 FAX.011-134442

ARBETSNUMMER	RITAD AV	KONSTRUERAD AV
21-1698	CW	CW
DATUM	ANSVARIG	
	CW	

KV MATAREN 3
NORRKÖPING
PLAN 1 DEL 1

SKALA	NUMMER	REV
1:100 (A1)	A1	

PLD: 2022-02-21 1359 H:\PROJEKTARBETEN\2021\21-1698 MATAREN HYRESGÄSTANPASSNING\BYGGNINGAR_BITR\AM02.DWG CHRISTIAN KARLSTRÖM