



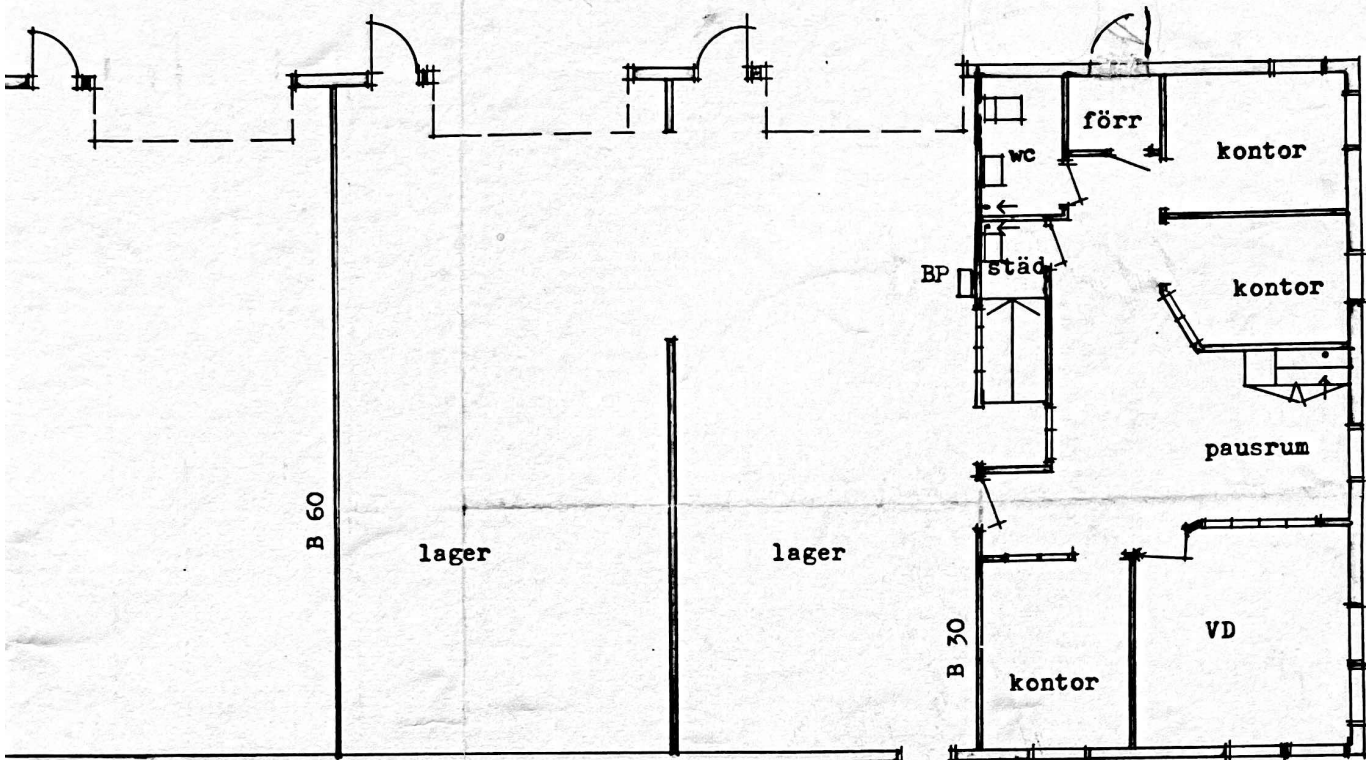

pulversläckare skall placeras
i städ. Fönster i uppehållsrum
skall vara öppningsbara.

nödutrymning

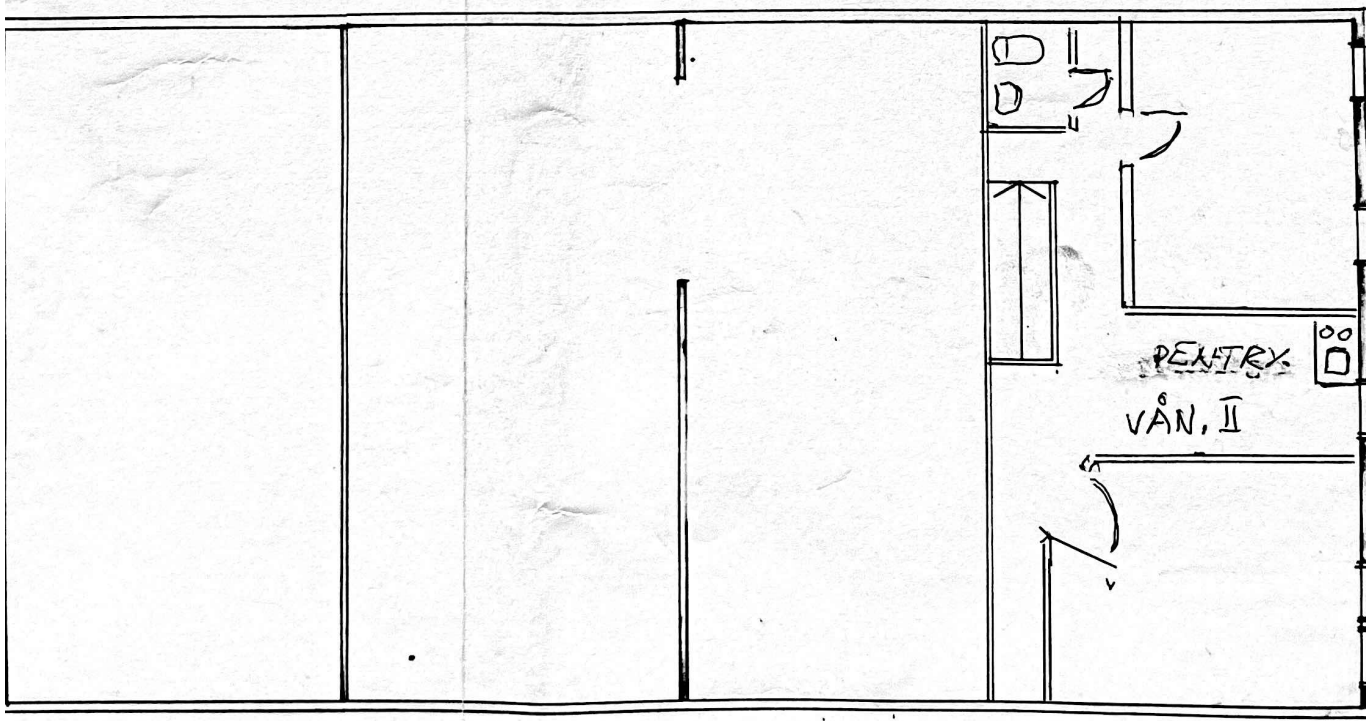

REV.	REVIDERINGEN AVSER	DATUM	SIGN.
------	--------------------	-------	-------



**Kungsbacka
Arkitektkontor**

Bergsgatan 3 · 434 00 Kungsbacka
Tel. 0300 171 00

Varla 2:366

Industrilokal

Erlandssons Gruppen

HUG 1