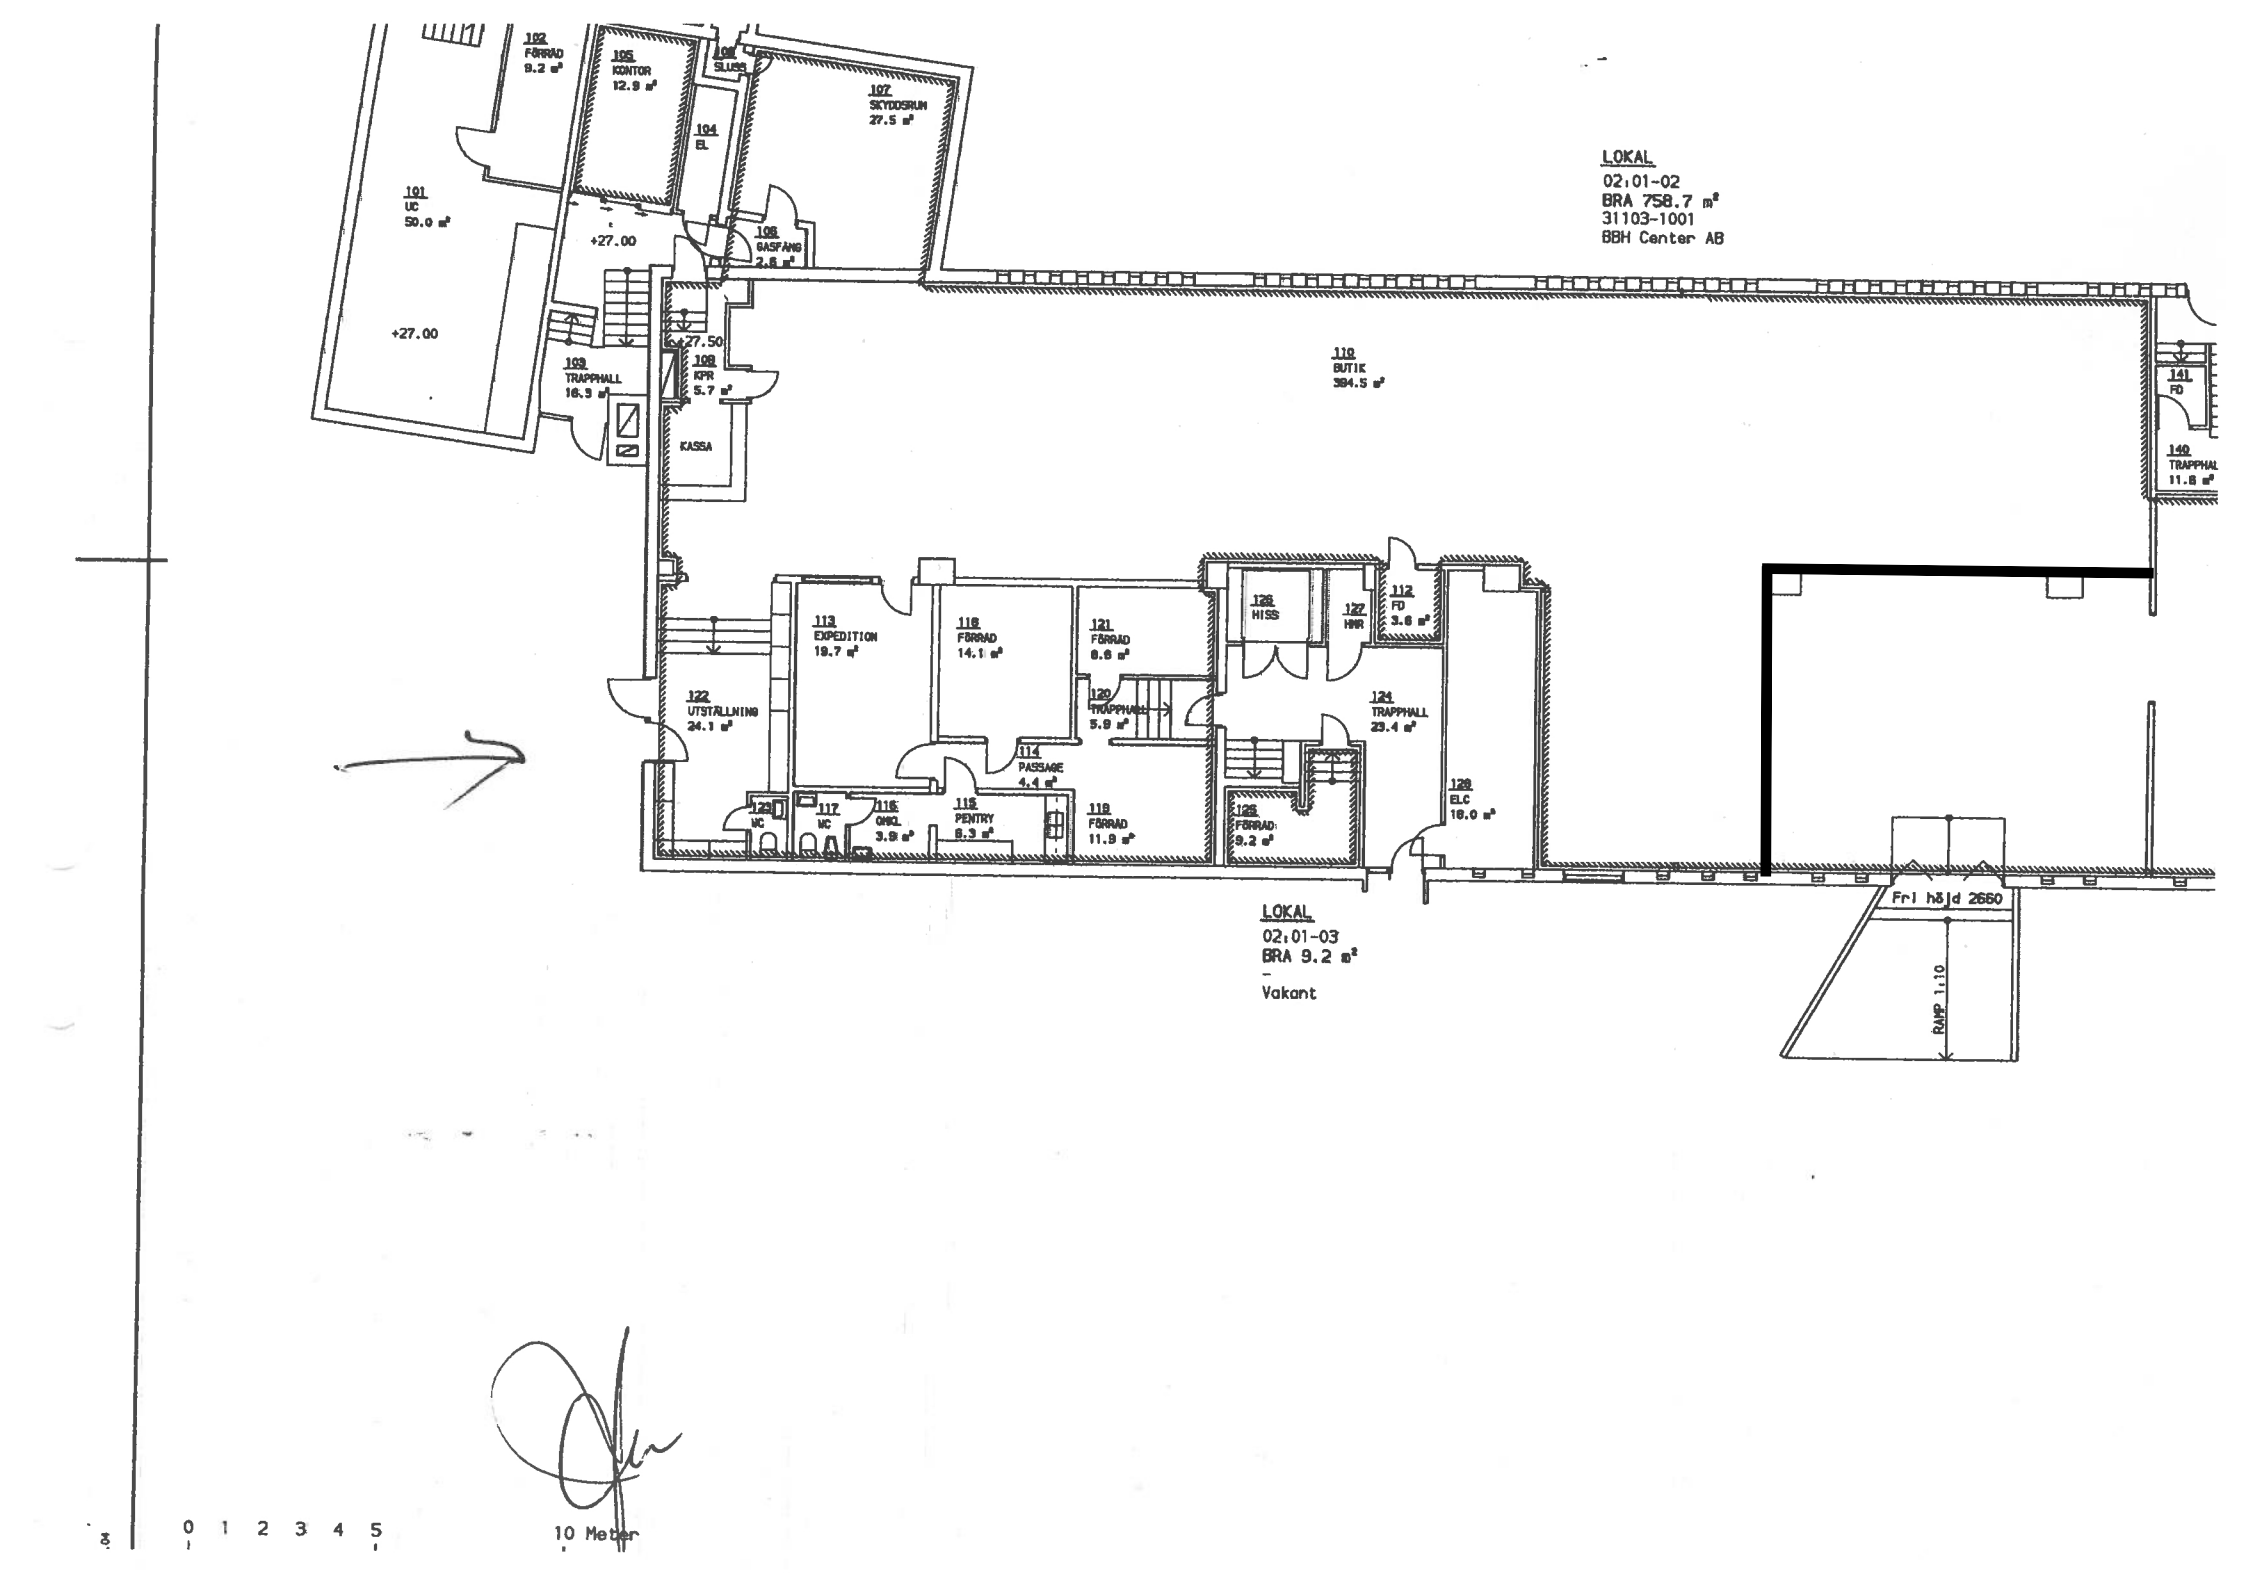

LOKAL
02:01-02
BRA 758.7 m²
31103-1001
BBH Center AB
LOKAL
02:01-03
BRA 9.2 m²
-
Vakant
Fri höjd 2660
RAMP 1:10
10 Meter
0 1 2 3 4 5