


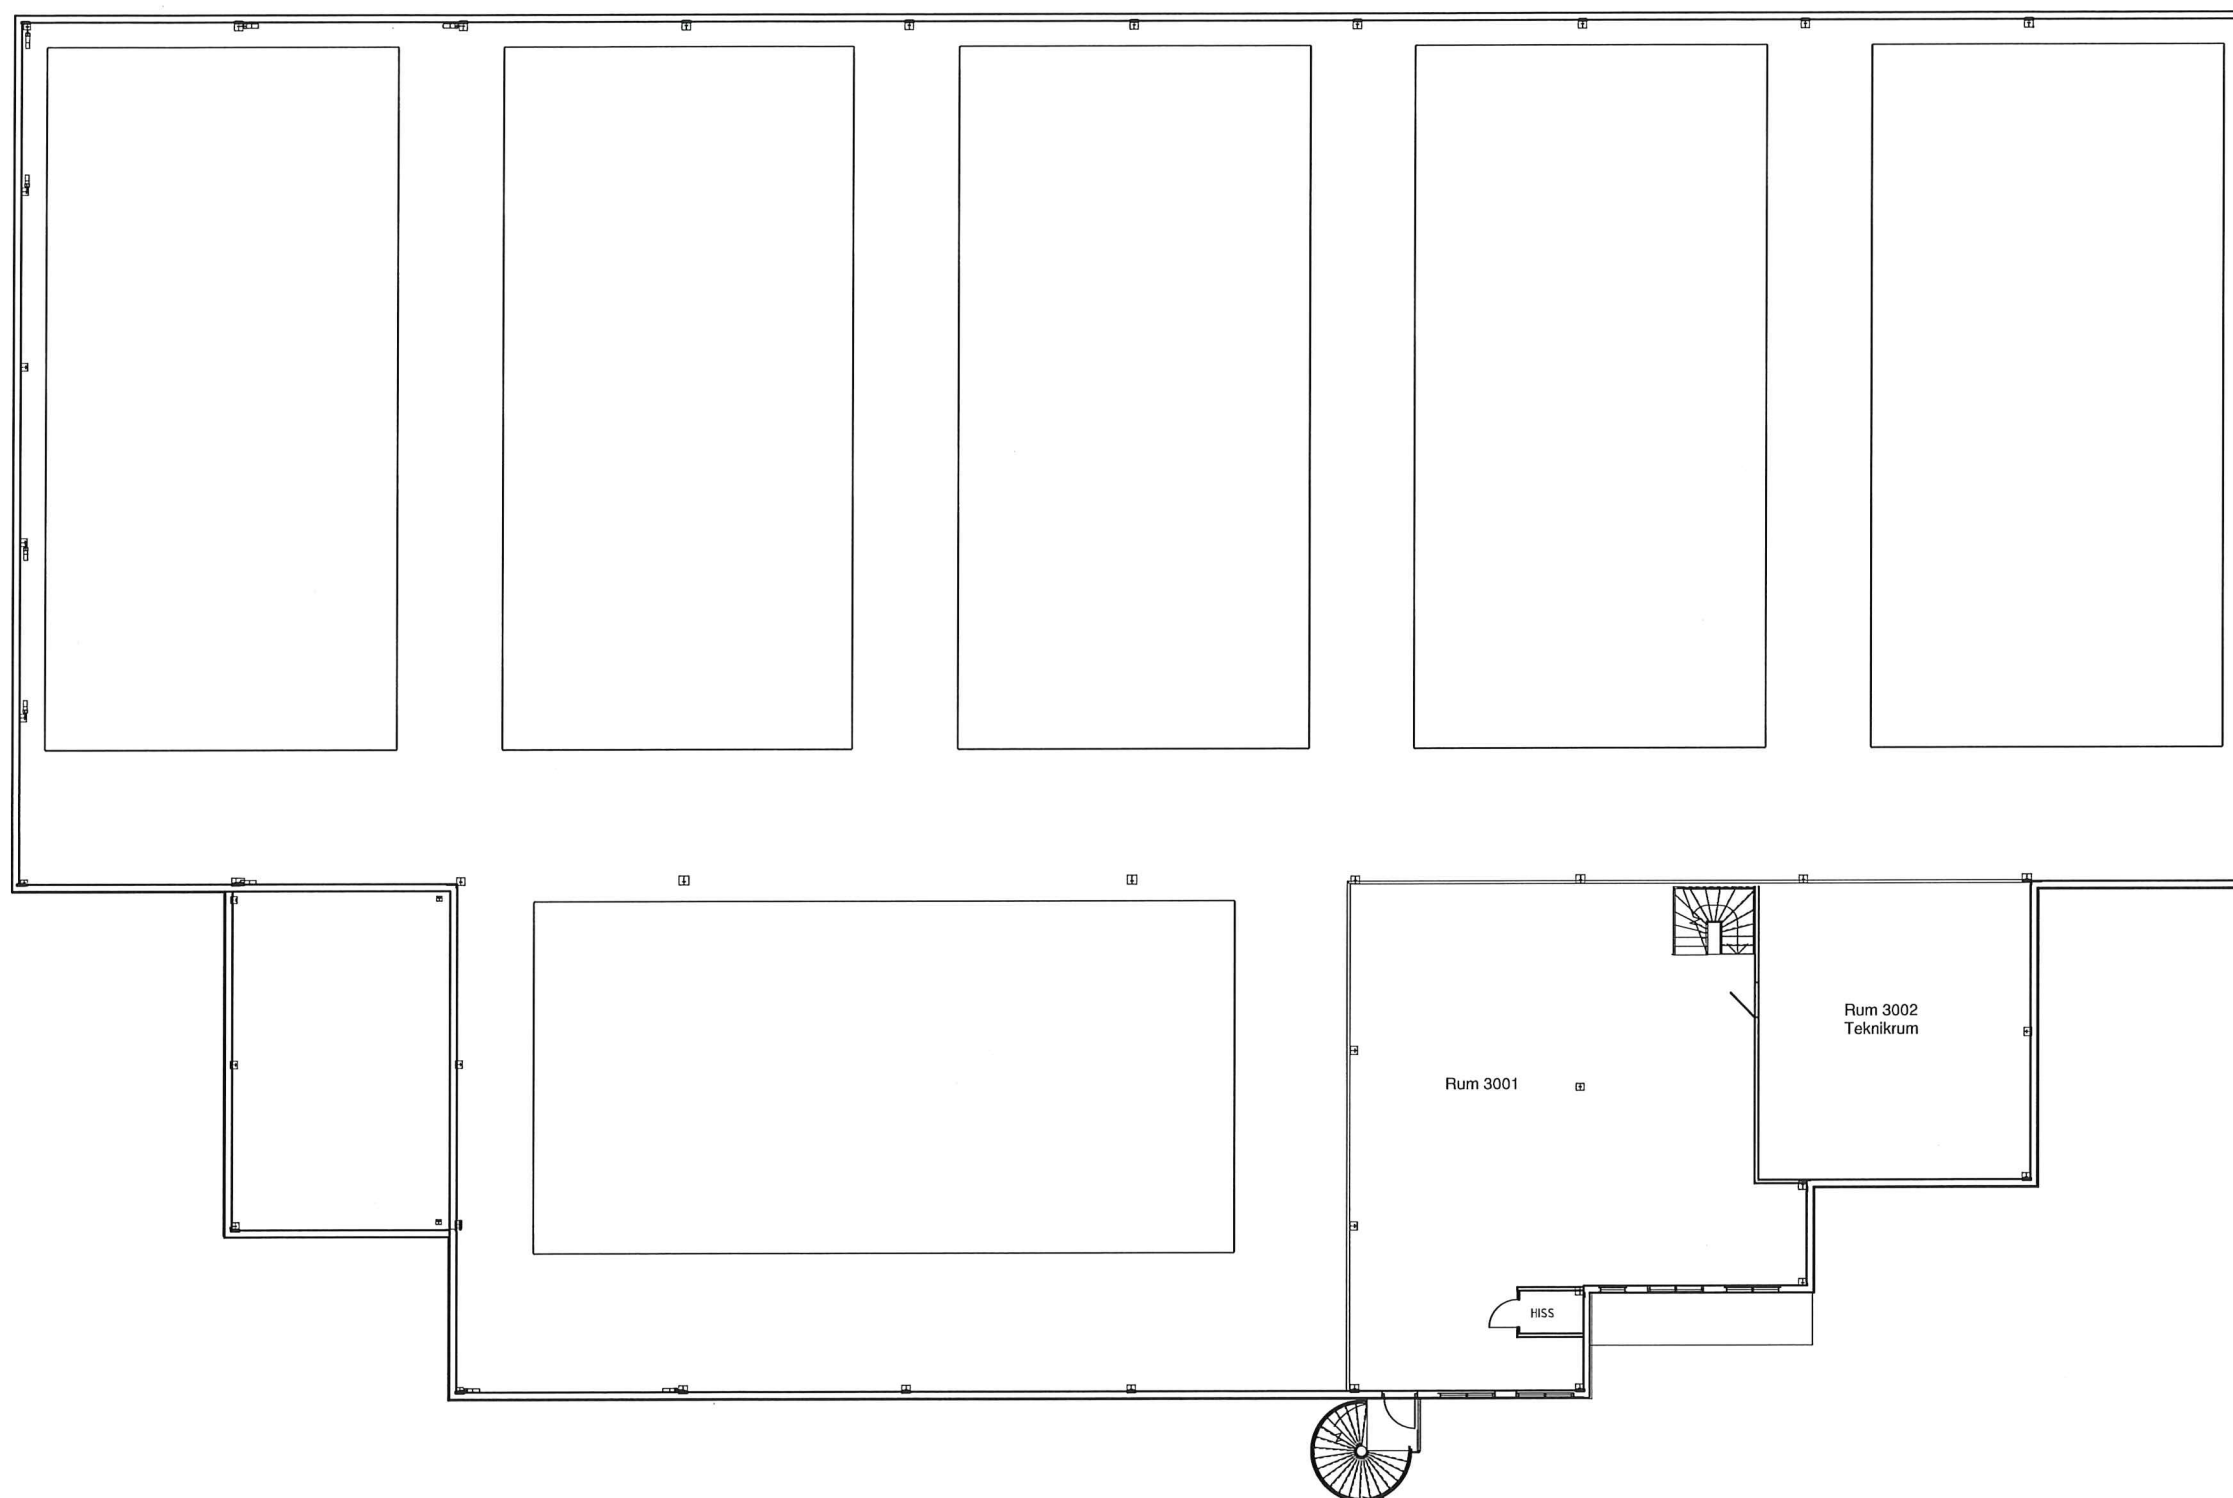

BET	ANT	ÄNDRINGEN AVSER	SIGN	DATUM
HANDLING		Relation		
		OBJEKT	SKALA	
		ASHUNDTORP 2:15	A1 1:100, A3 1:200	
		LINDABHALLEN	RTJÄR	
		NYBYGGNAD	20-2429-AB	
		PLAT 3	2022-02-15	
			GRANSKAD AV:	
			RTJAD AV:	
		Carl Turndal		