


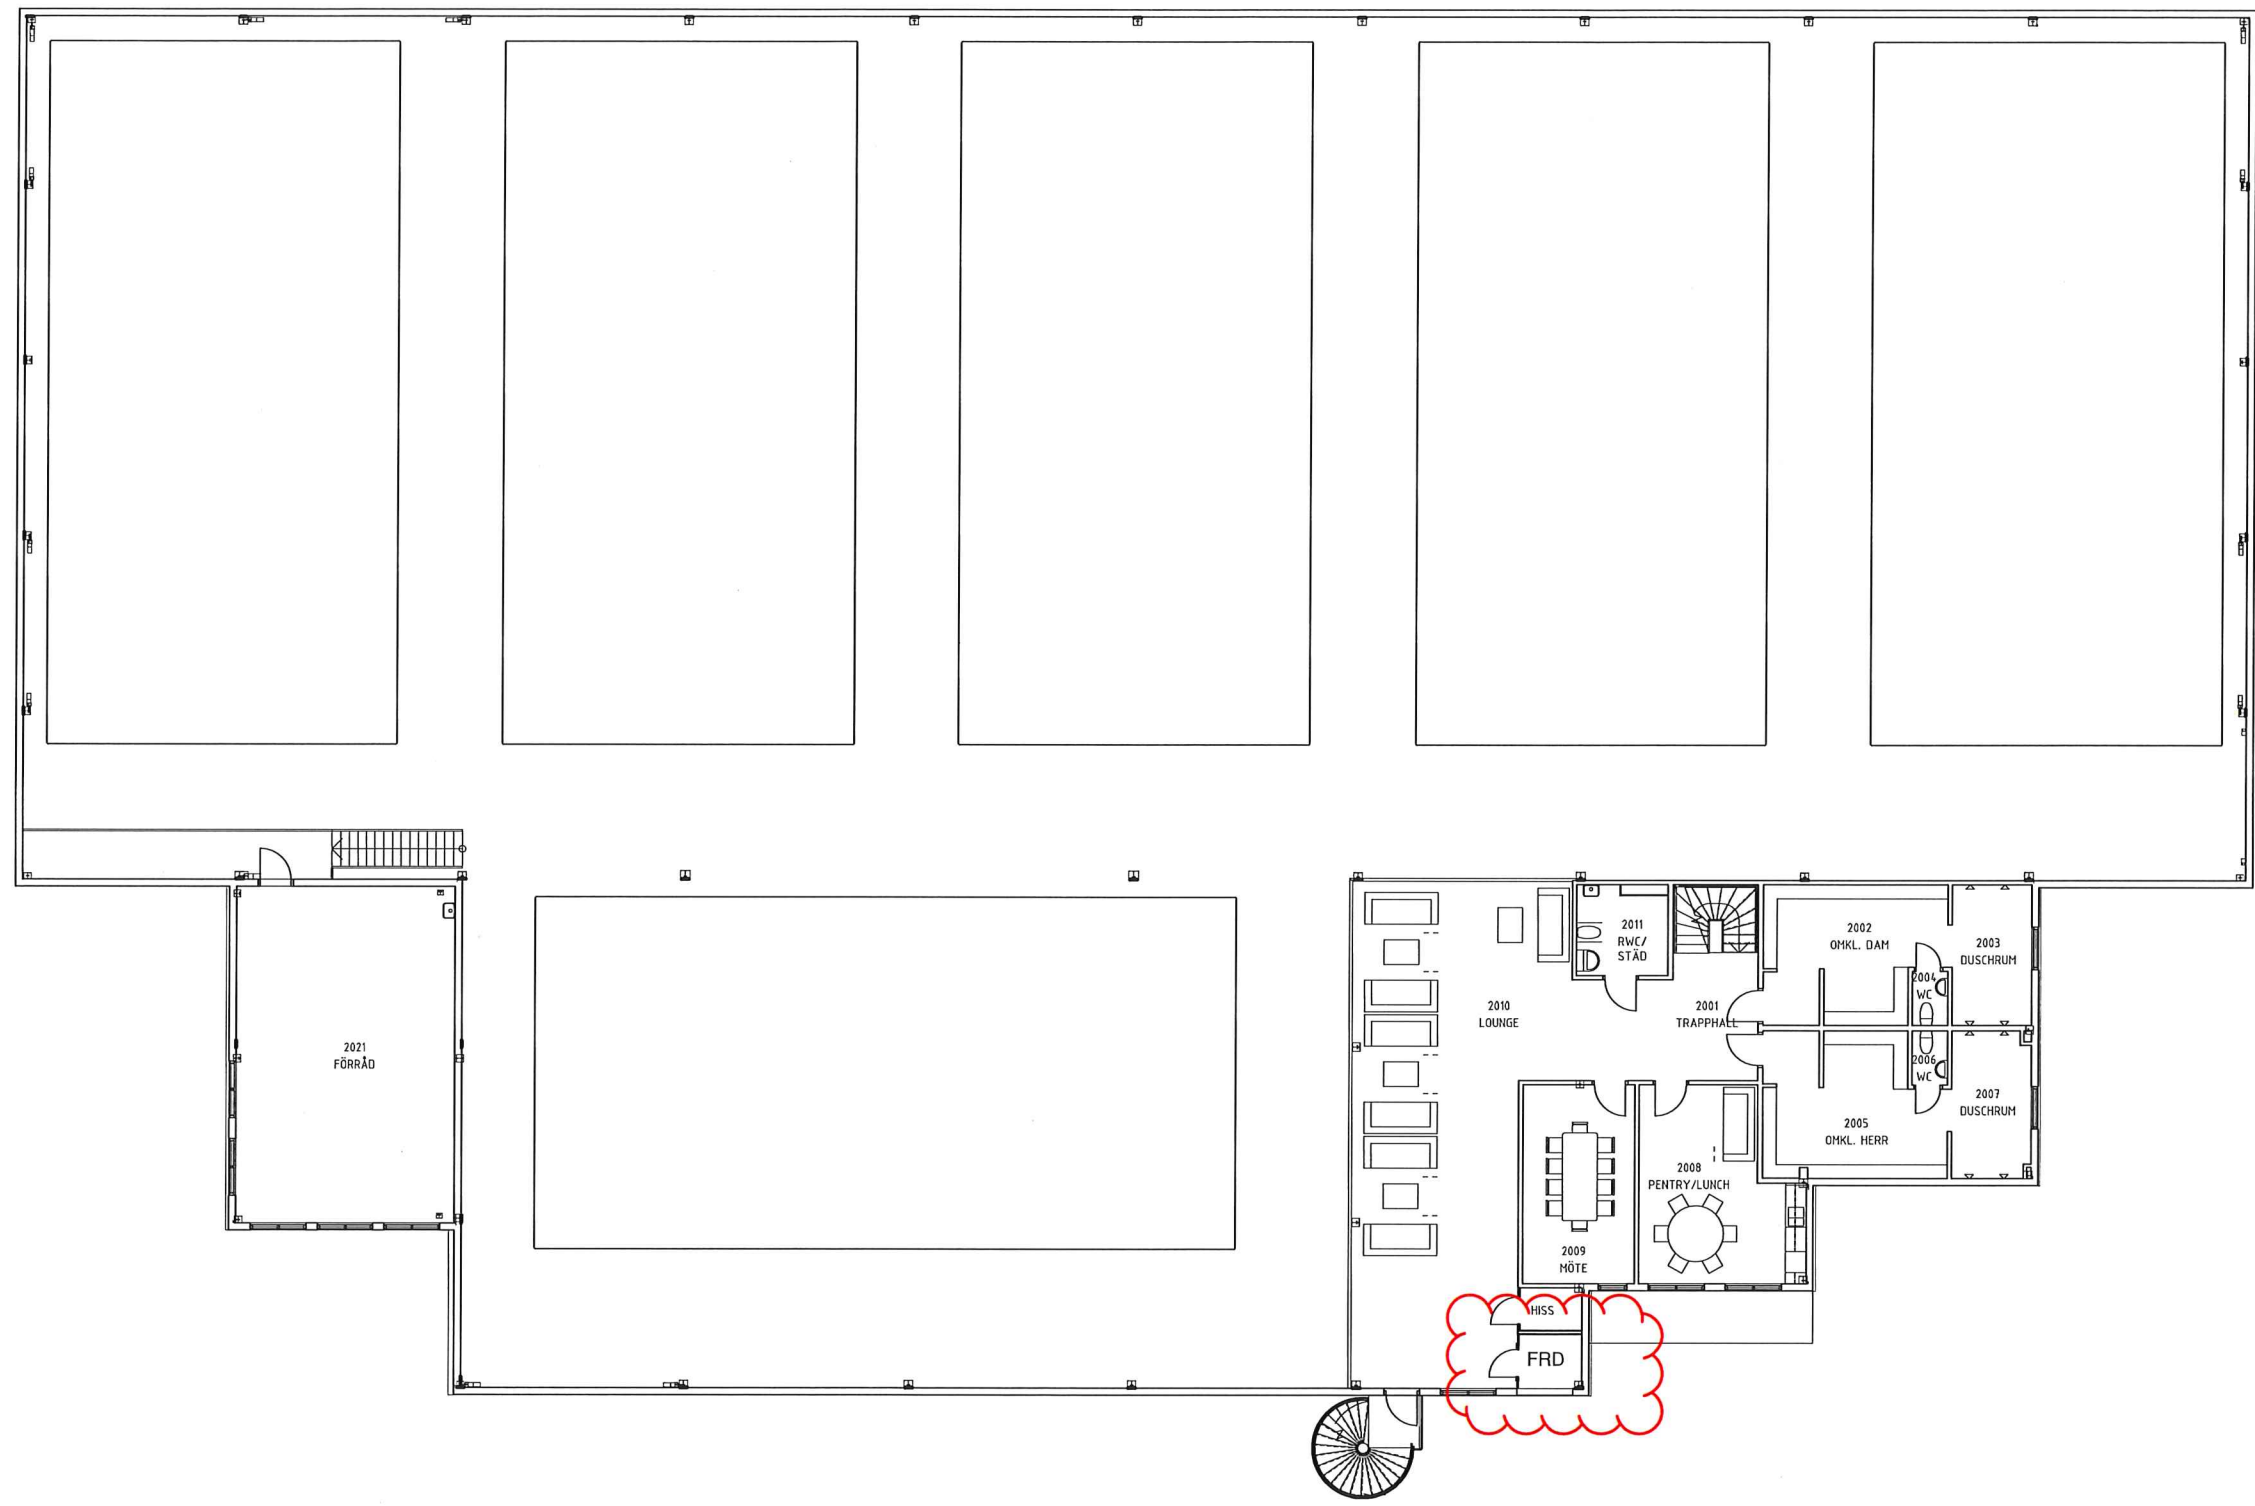

BET	ANT	ÄNDRINGEN AVSER	SIGN	DATUM
HANDLING		Relation		
		OBJEKT	SKALA	
		ASMUNDTORP 2/15	A1 1:100, A3 1:200	
LINDABHALLEN NYBYGGNAD PLAN 2		RTJR	20-2429-A2	
		GRANSKAD AV:	2022-02-15	
		RTAD AV:	Carl Turndal	