


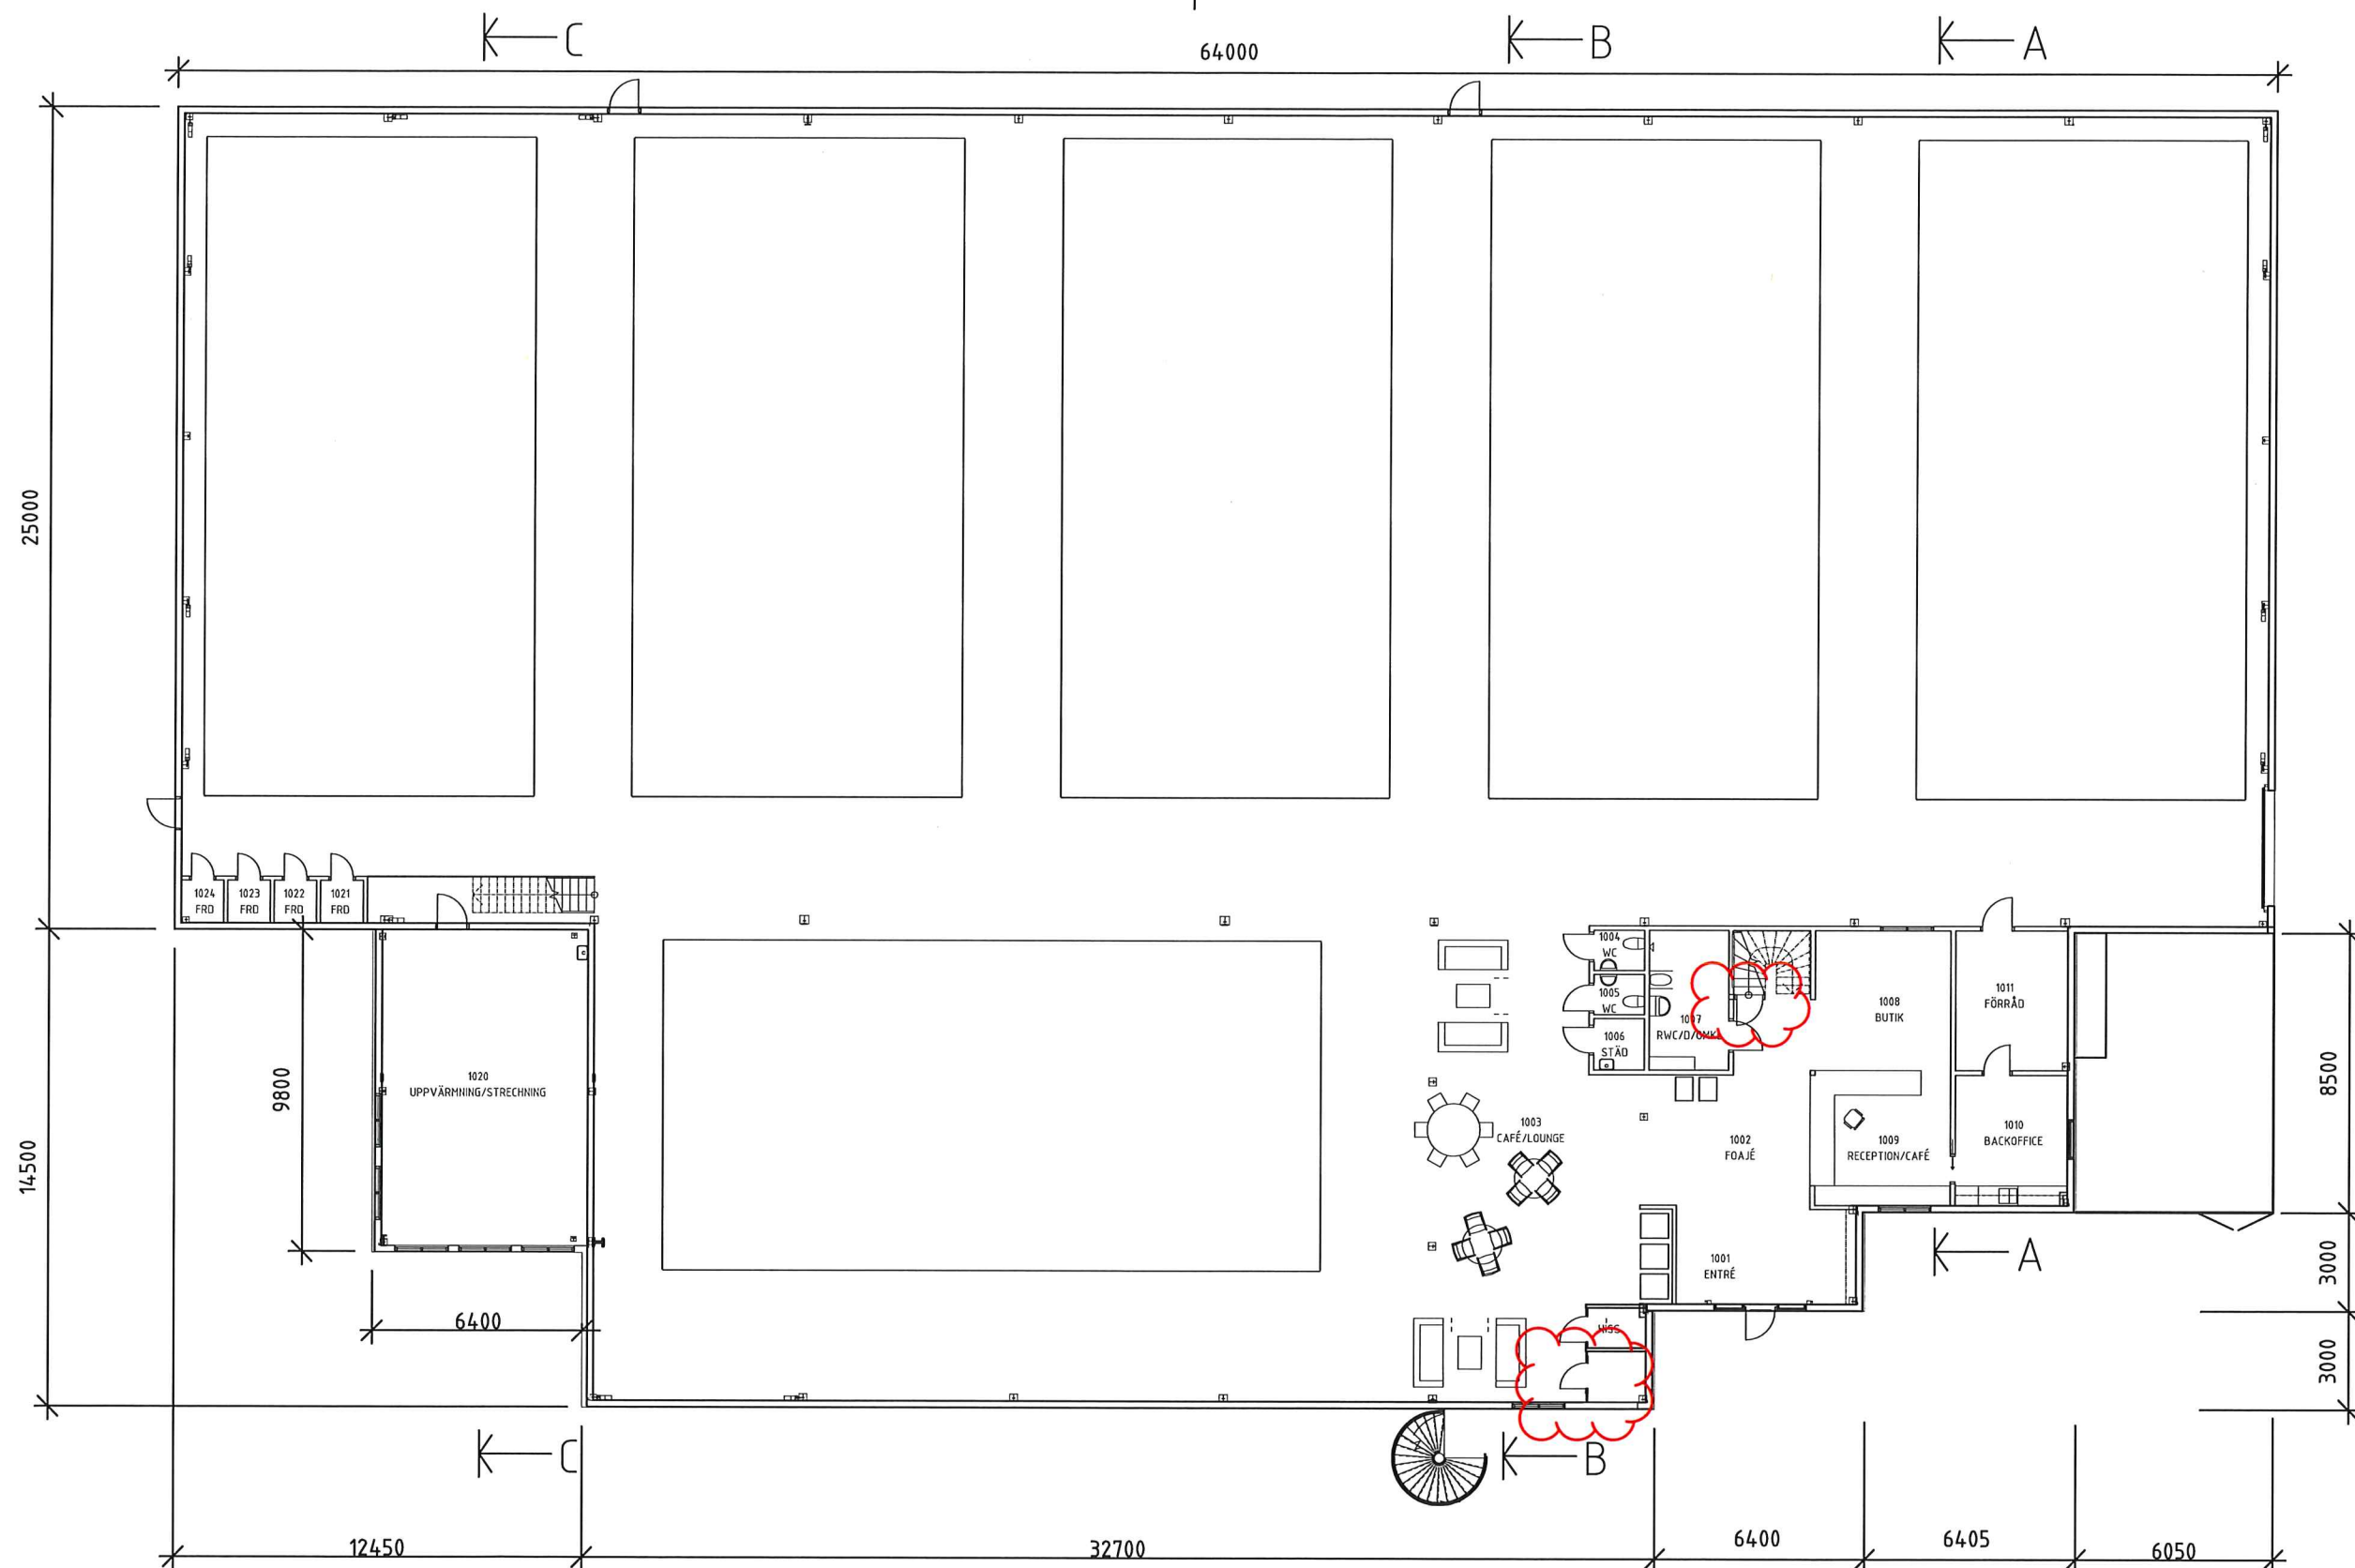

BET	ANT	ÄNDRINGEN AVSER		SIGN	DATUM
HANDLING		Relation			
		OBJEKT		SKALA	
		ASMUNDTORP 2015		A1 SW9, A3 9200	
		RITJÄR		20-2429-A1	
		DATUM		2022-02-15	
		LINDABHALLEN		GRANSKAD AV	
		NYBYGGNAD		RITAD AV	
		PLAN 1		Carl Turndal	