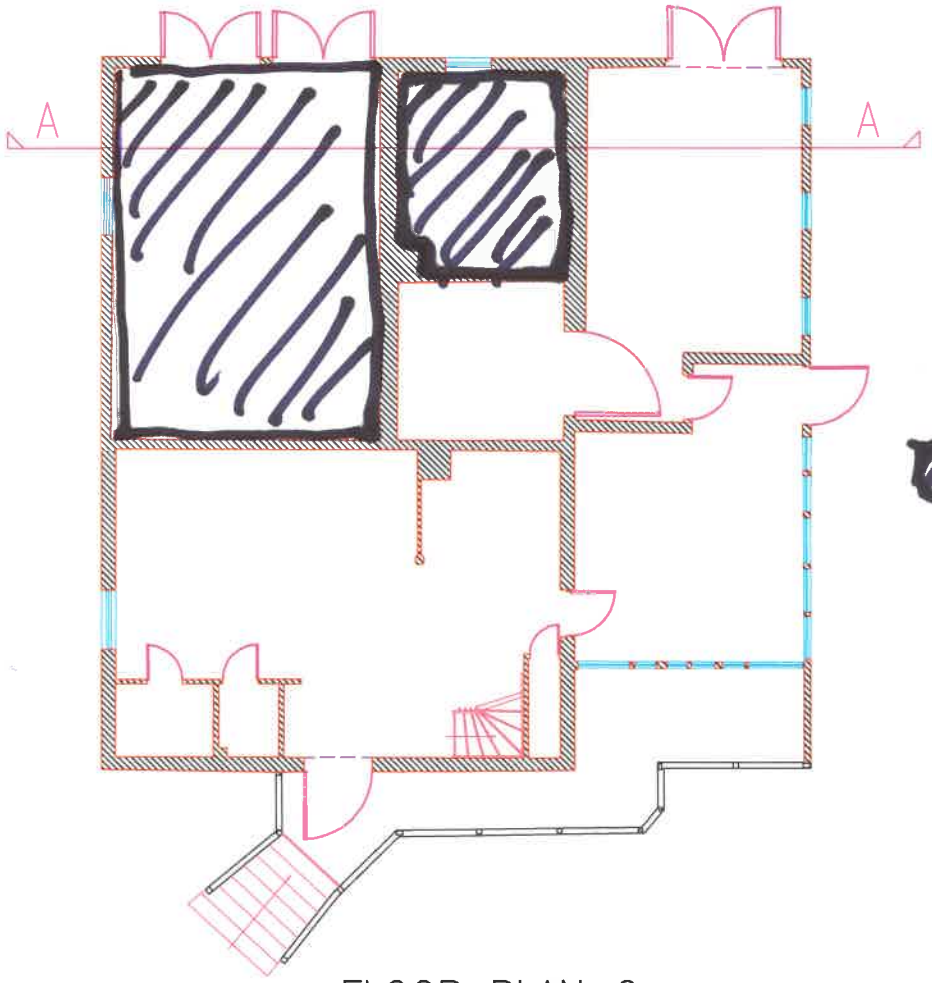


FLOOR PLAN_0

mättjänst
www.mattjanst.se